



▼ Wallmenichstraße 27, 81369 München
Untergeschoss

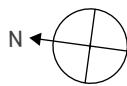


1:75

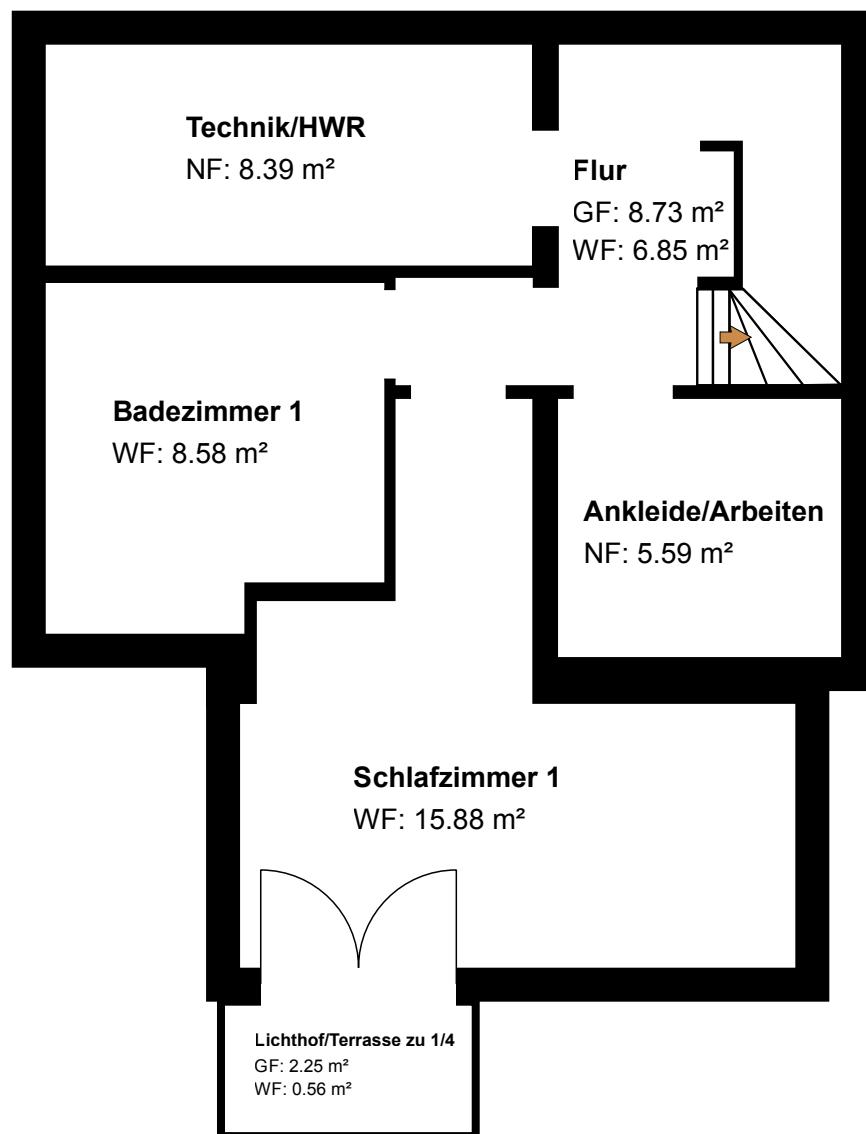


www.Immobilien-skn.de

Hinweis:

Hinweis:
Auftragsgemäß wurden das Schlafzimmer 1 im Untergeschoss mit der vollen Wohnfläche angesetzt. Der Lichthof/Terrasse im Untergeschoss war zum Zeitpunkt der Vermessung nicht zugänglich. Daher erfolgt die Darstellung und die Flächenermittlung auf Grundlage der vom Makler/Kunden übermittelten bemalten Grundrissen. Sollten sich zu einem späteren Zeitpunkt Abweichungen herausstellen, behalten wir uns das Recht vor, entsprechende Korrekturen vorzunehmen..Unser Aufmaß erfolgt ausschließlich vor-Ort und wird mittels eines 3D-Laserscanners in Form einer dreidimensionalen Vermessung durchgeführt. Eine baurechtliche Prüfung etwaig vorhandener Baugenehmigung(en) o.Ä. wurde von Seiten des Auftragnehmers nicht durchgeführt.

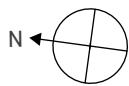


1:75

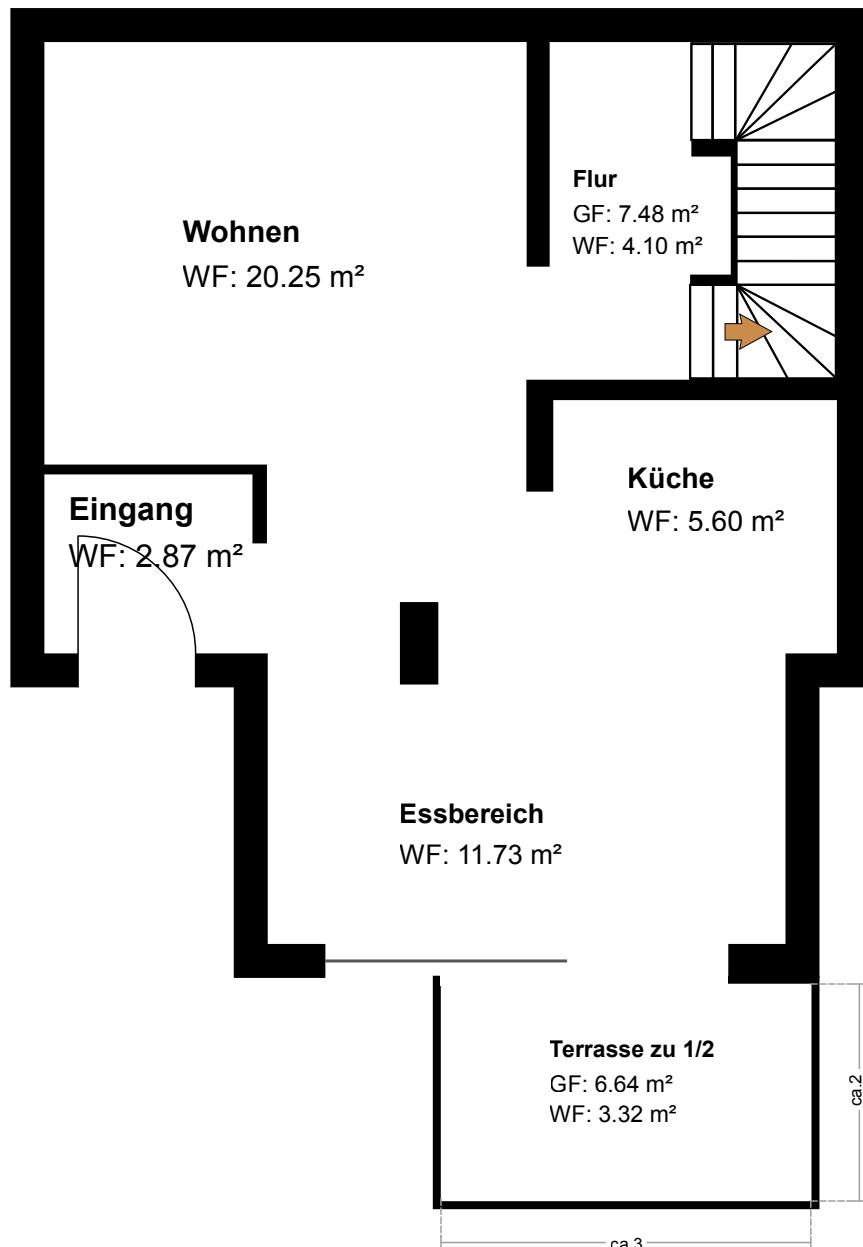


▼ Wallmenichstraße 27, 81369 München
1. Obergeschoss

SKP
IMMOBILIEN GMBH

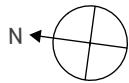

1:75

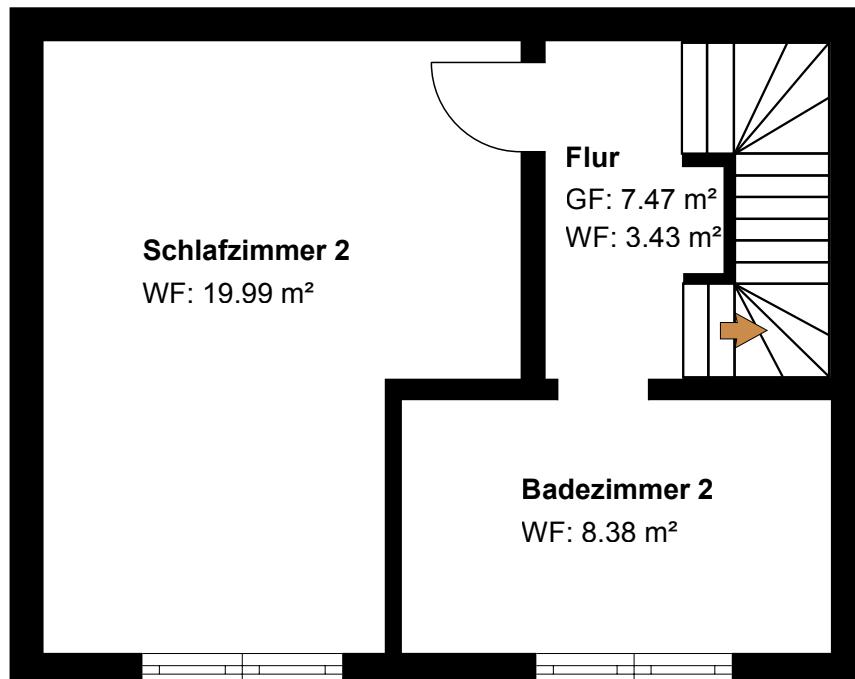


www.Immobiliens-skp.de

Hinweis:


Unser Aufmaß erfolgt ausschließlich vor-Ort und wird mittels eines 3D-Laserscanners in Form einer dreidimensionalen Vermessung durchgeführt. Eine baurechtliche Prüfung etwaig vorhandener Baugenehmigung(en) o.Ä. wurde von Seiten des Auftragnehmers nicht durchgeführt.

▼ Wallmenichstraße 27, 81369 München
Dachgeschoss

SKP
IMMOBILIEN GMBH

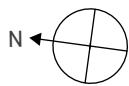

1:75

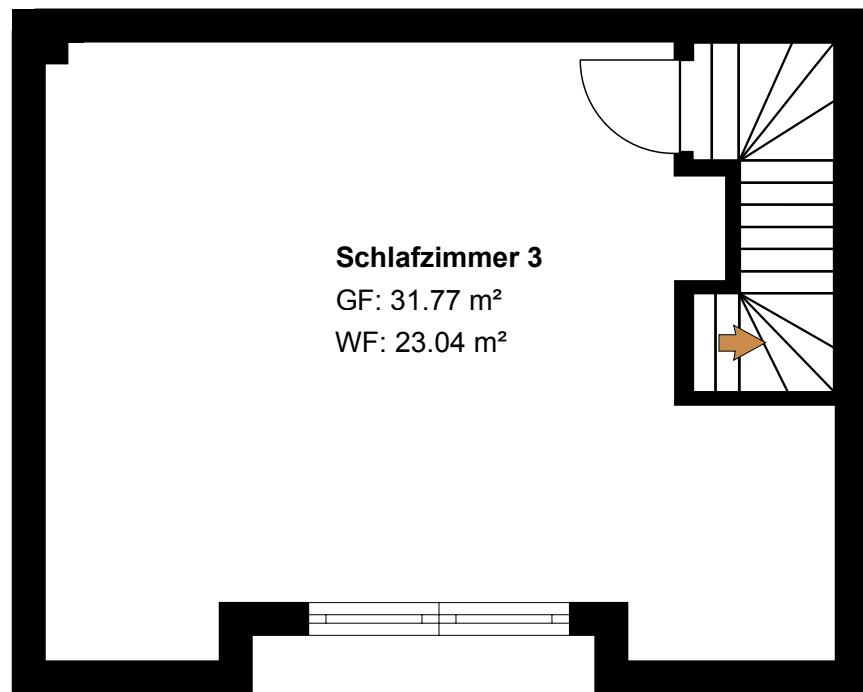

Schlafzimmer 3

GF: 31.77 m²

WF: 23.04 m²



www.Immobiliens-kp.de

Hinweis:

Unser Aufmaß erfolgt ausschließlich vor-Ort und wird mittels eines 3D-Laserscanners in Form einer dreidimensionalen Vermessung durchgeführt.
Eine baurechtliche Prüfung etwaig vorhandener Baugenehmigung(en) o.Ä. wurde von Seiten des Auftragnehmers nicht durchgeführt.