
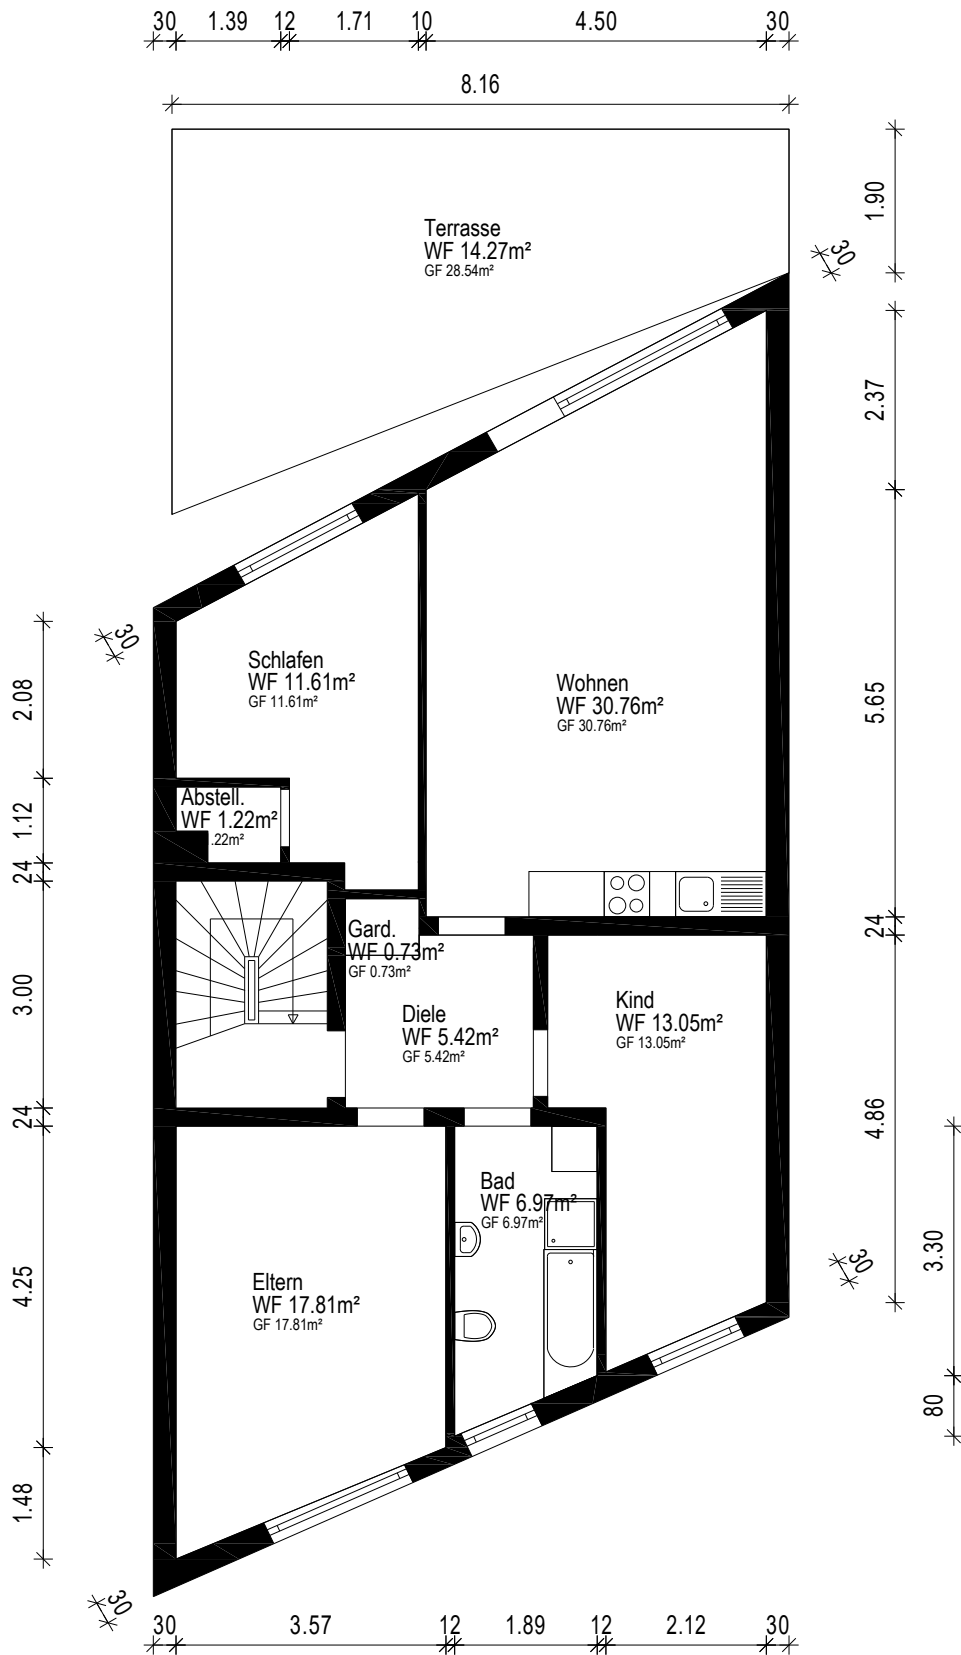


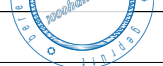

Gebäude ETW		
Ort/Straße 50321 Brühl, Hauptstraße 94		
Planinhalt 1. Obergeschoss		
Maßstab 1:100	Datum 22.01.2026	
Objekt-Nr. -	Plan-Nr. 1	 Aufmaß - CAD-Service - Flächen