


36 ⁵	213 ⁵	11 ⁵	163 ⁵	201	17 ⁵	2	17 ⁵	201	11 ⁵
388 ⁵				212 ⁵		212 ⁵			

THALMANNSTR.

112 ⁵	36 ⁵	401	24	351	17 ⁵	145	101	36 ⁵	65
125		401	24	226	17 ⁵	115	115		

In der Garage ist gut sichtbar anzubringen
 'Vorsicht bei laufenden Motoren! Vergiftungsgefahr! Feuer und Rauchen verboten!'


FORSTERSTRASSE

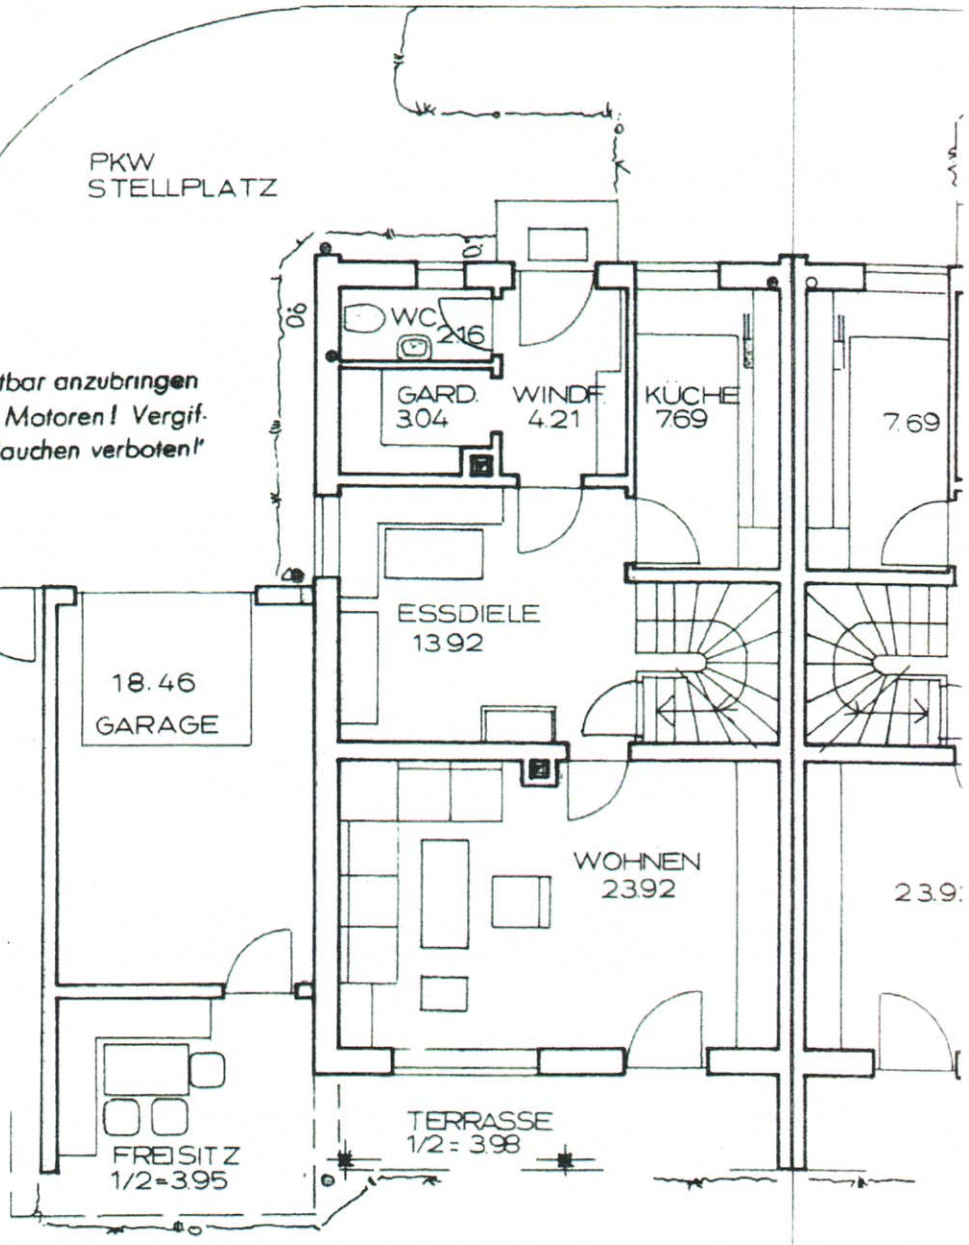





EG

24	351	36 ⁵	601	17 ⁵	2	17 ⁵
3.75		37 ⁵	300	300	300	

25
 PARZ 17



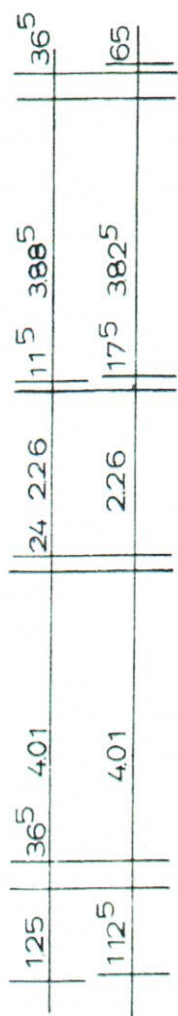


1.OG

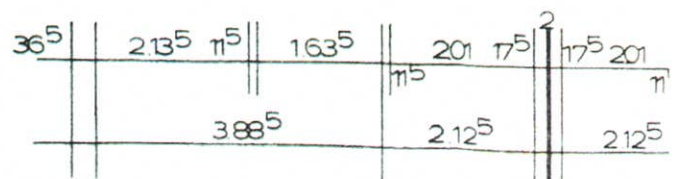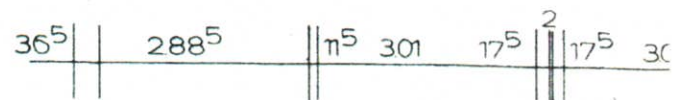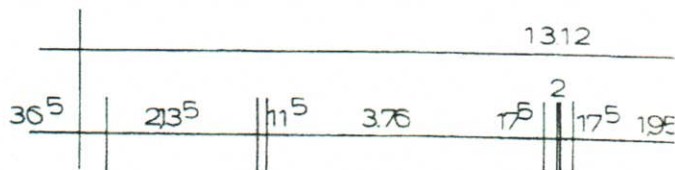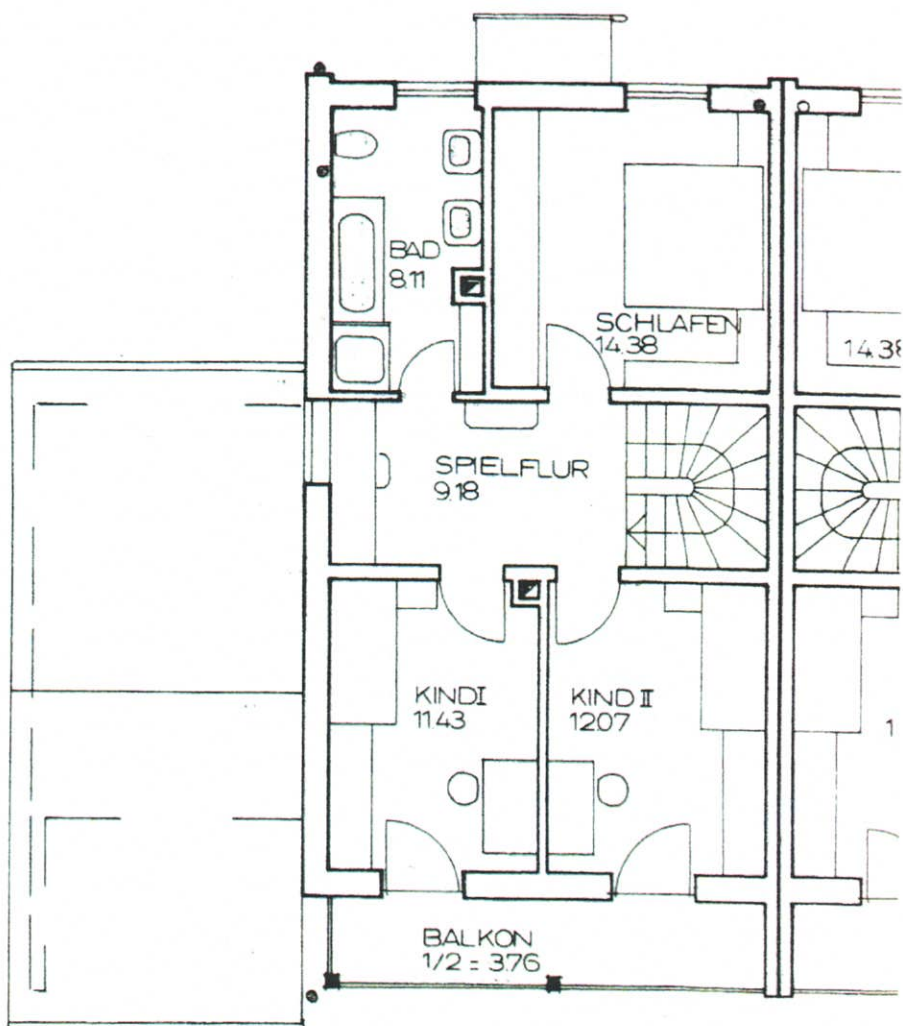

THALMANNST

1312

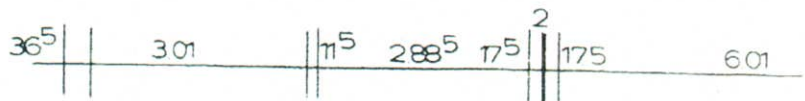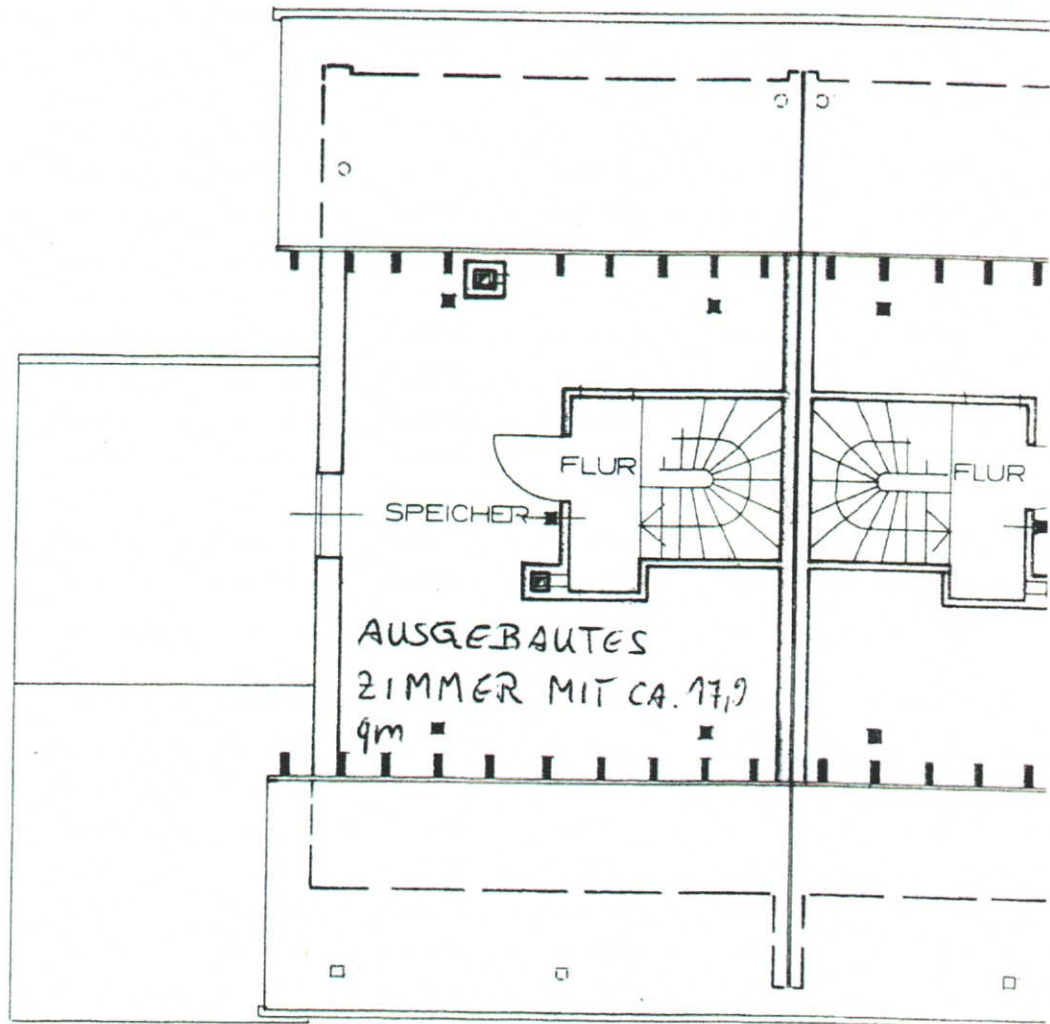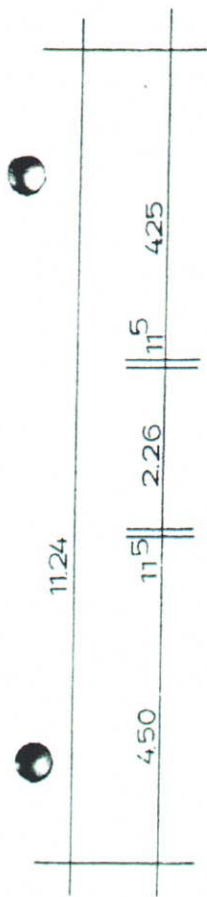

DG

ACHTUNG - FUNDAMENTIERUNG

Einbau vorgeschrieben!

**Vor Baubeginn den El.-Inst. oder das
Stromversorgungsunternehmen befragen.**

KONTROLLSCH.

Kunststoffleitungen im Heizraum
und Heizöltankraum unzulässig.
Tankraum 1,2... m hoch öldicht
herstellen.

NICHT UNTER-
KELLERT

SPORTKELLER

HEIZUNG

4500 L ÖL

FLUR

KELLER

VORRAT

VORR

feuerhemmende Türe (T 30)

Für die Herstellung der Entwässerungs-
anlagen für Gebäude und Grundstücke
ist die DIN 1986 zugrunde zu legen

KG

