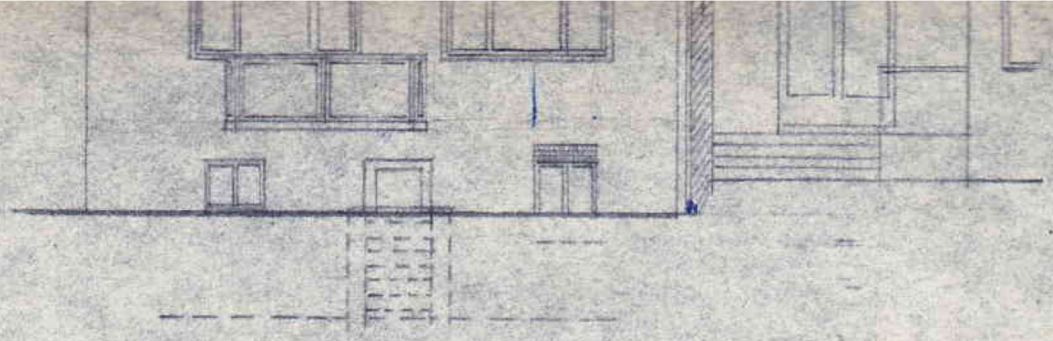

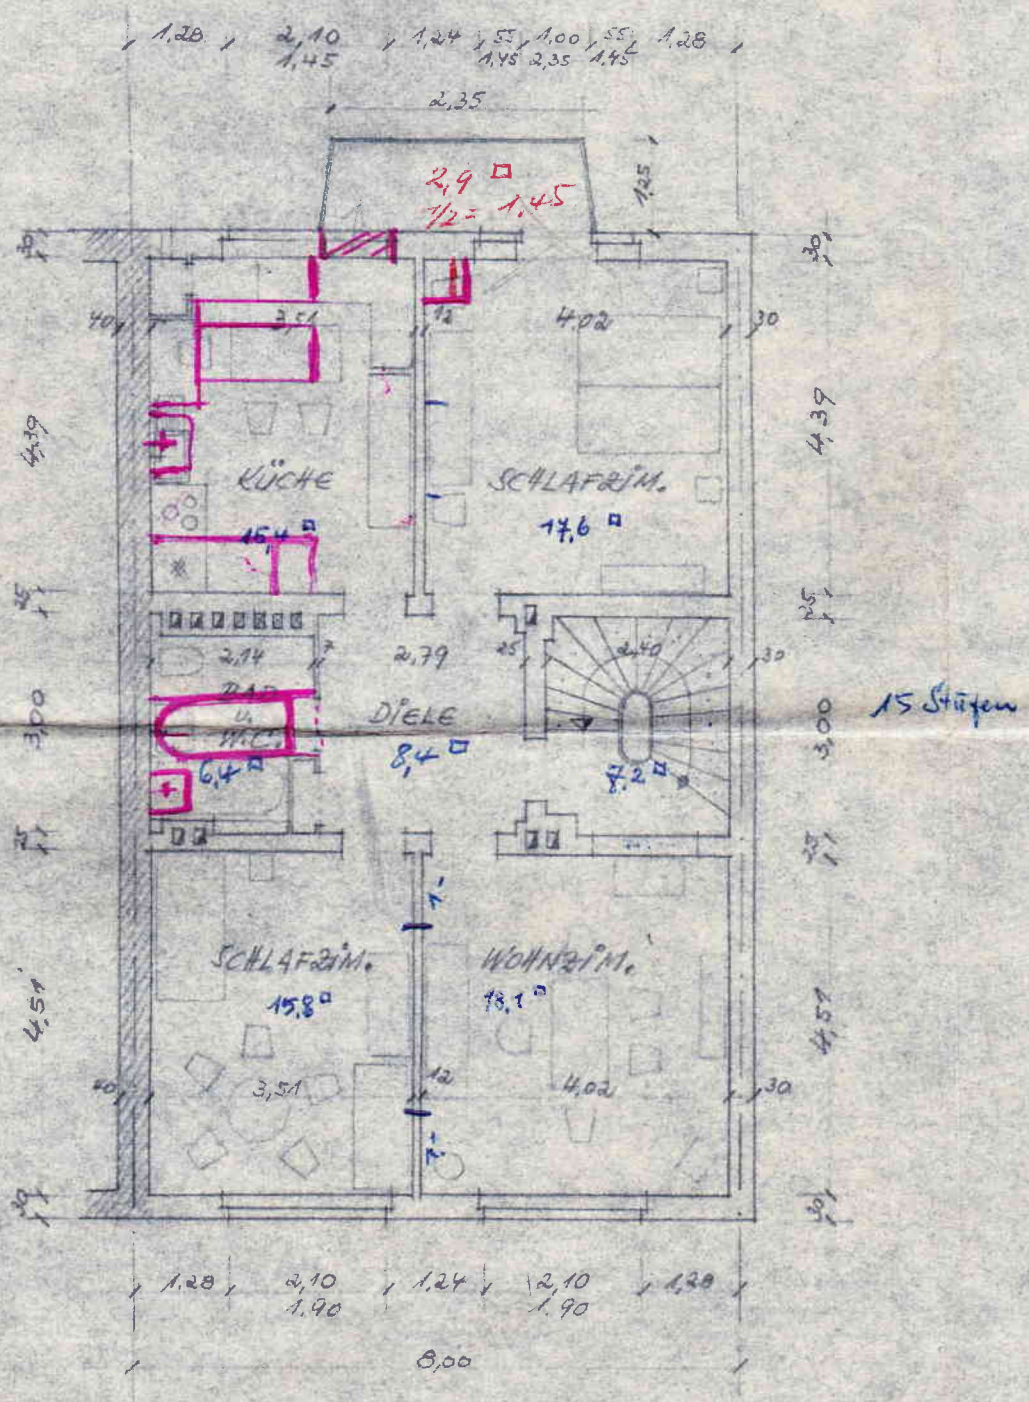

1. 2. u. 3. OBERGESCHOSS