


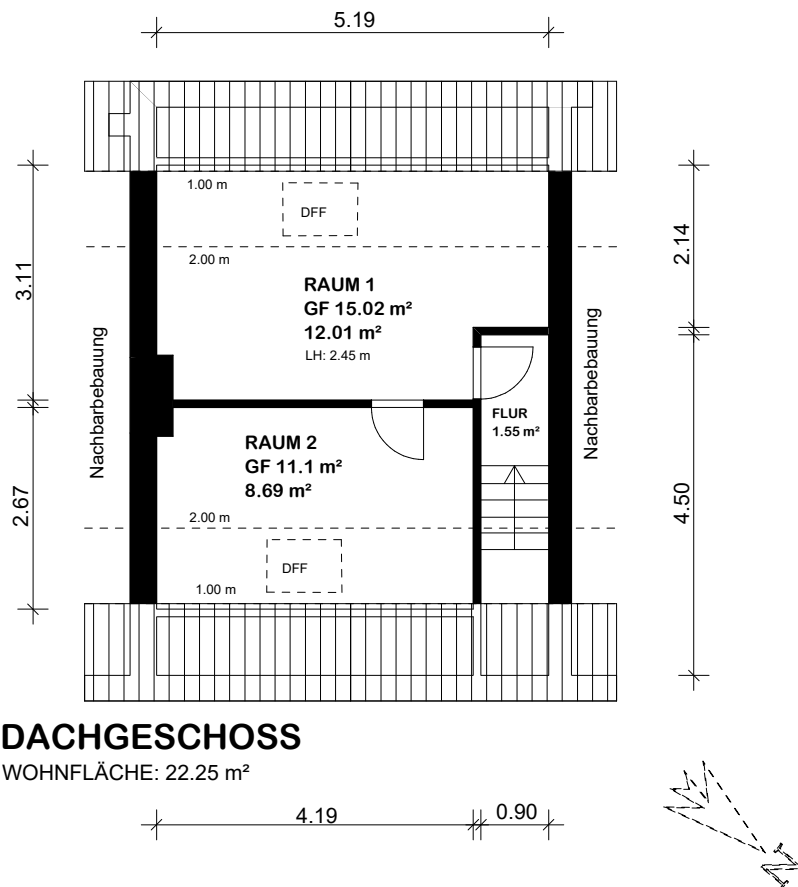

ehrhorn Vermessung GbR

Neue Finien 2

28832 Achim

www.ehrhorn.de

T 04202/9691-0

F 04202/9691-33

info@ehrhorn.de

Wohn-/Nutzflächenaufmaß

1. Dachgeschoss

Wilhelm-Röntgen-Weg 13 in 28816 Stuhr

örtliches Aufmaß: 07.11.2025

gezeichnet: 20.11.2025

Bearbeiter: T. Prguda

Blatt-Nr.: GR-DG

Maßstab: 1 : 100

Az.: 25-20804