


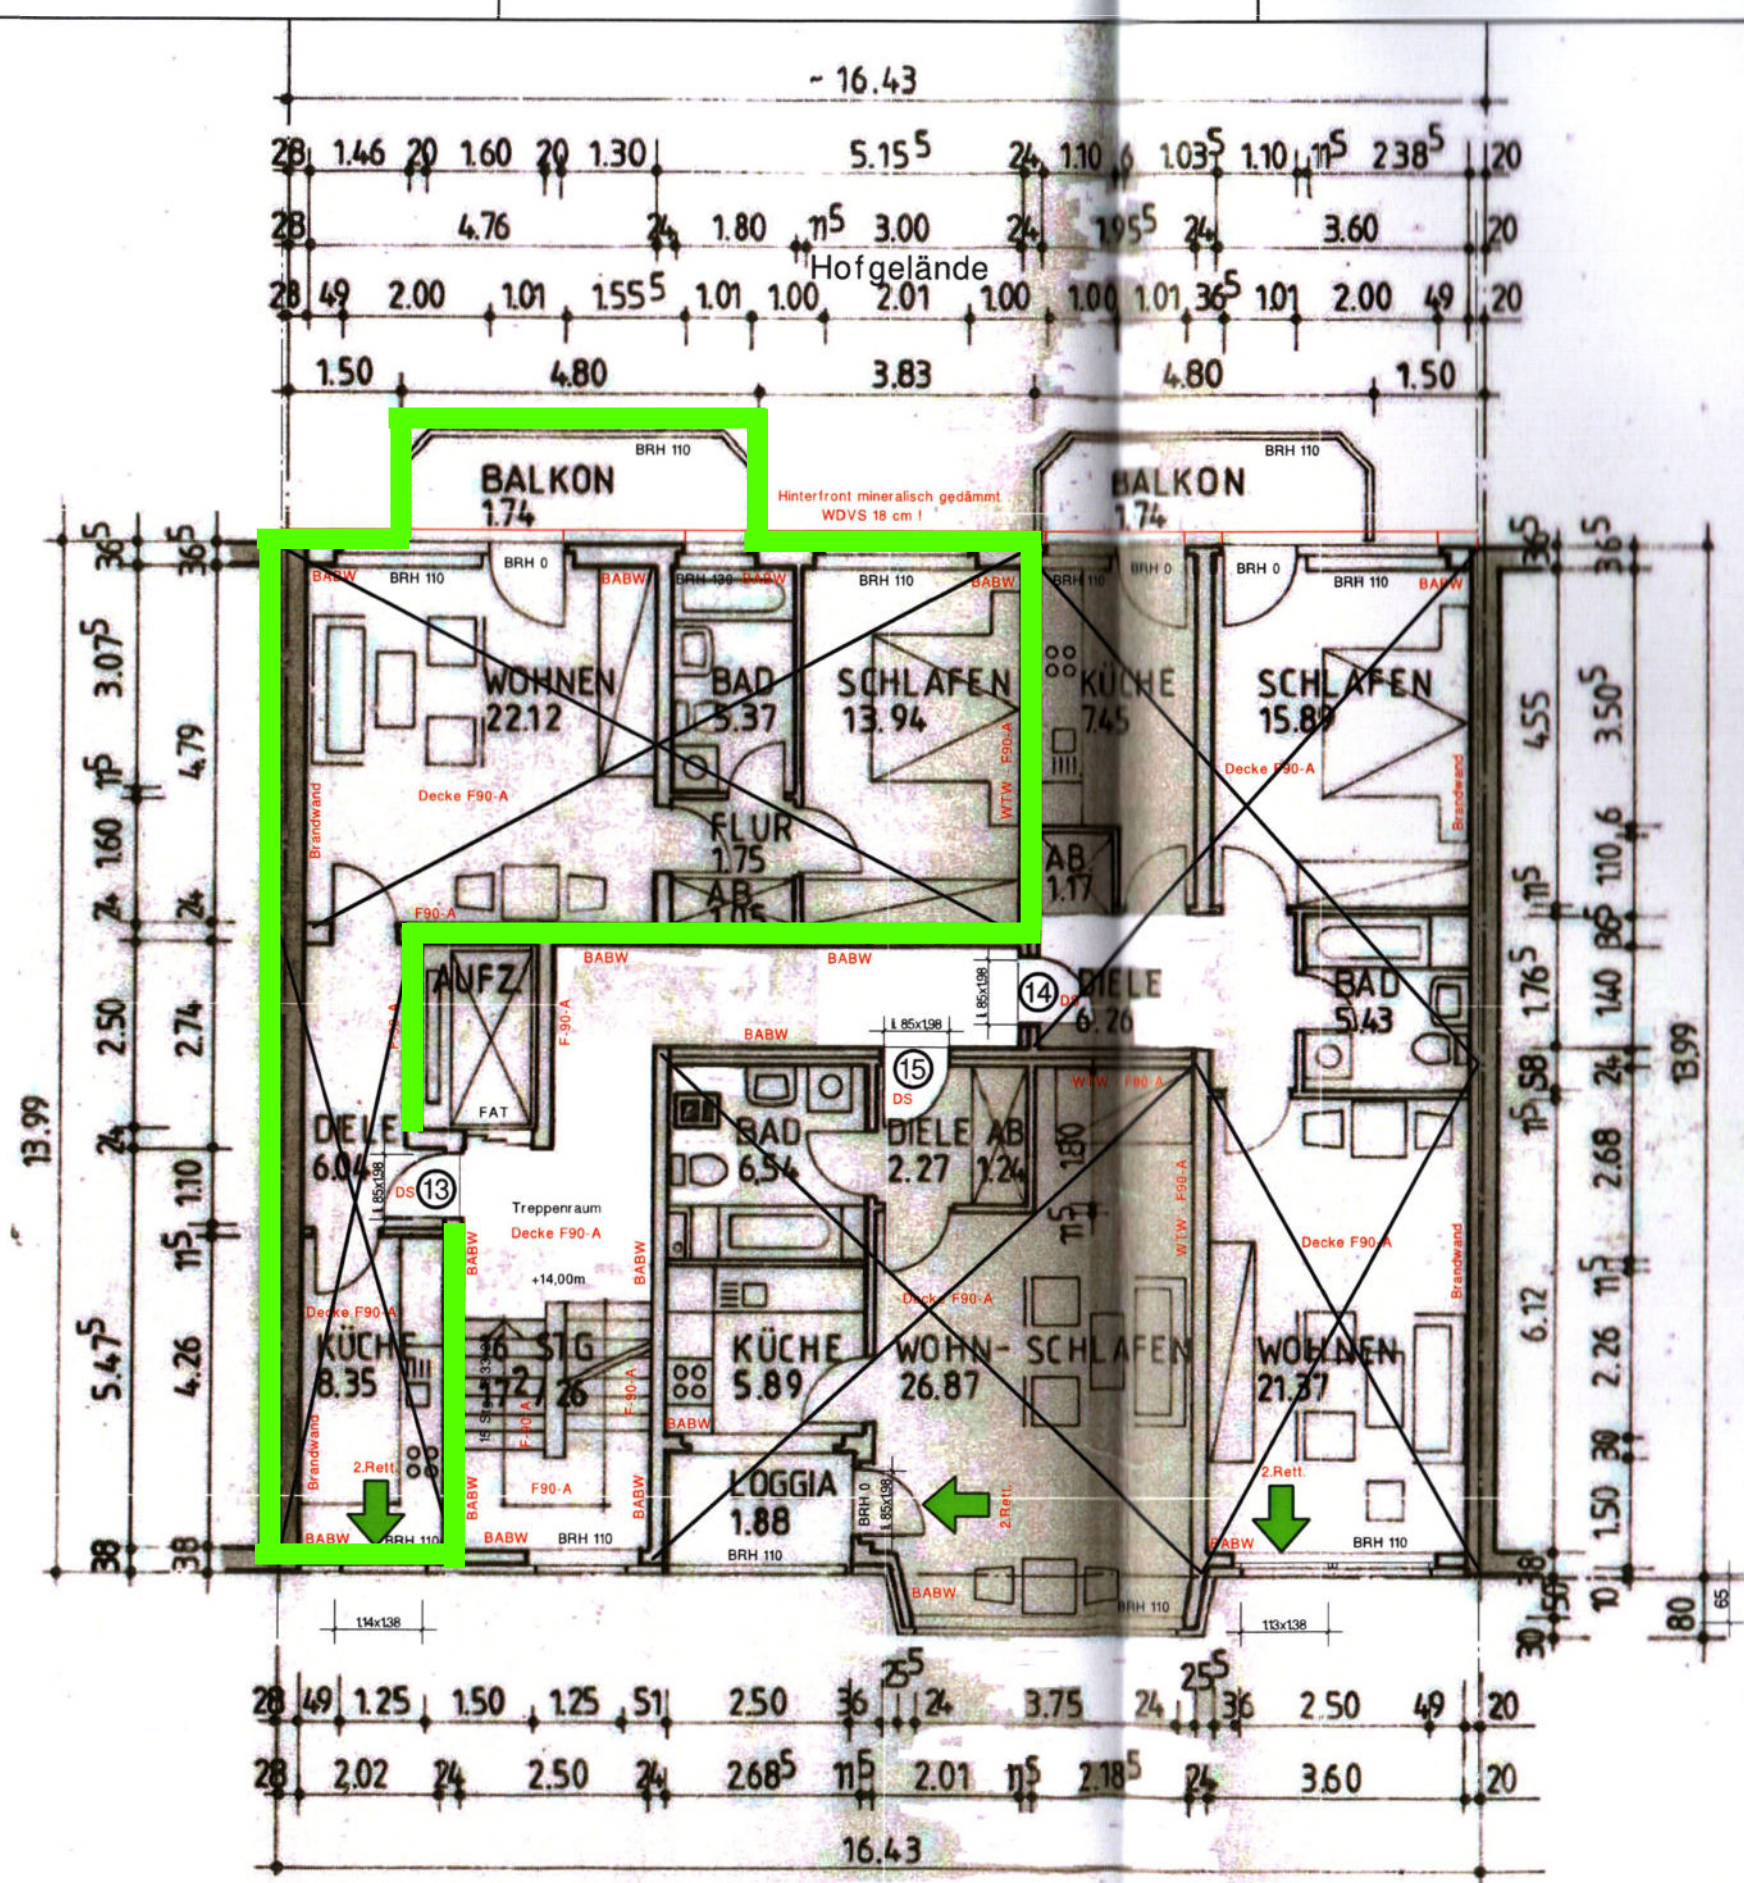

5.Obergeschoss - Bestand !

- RA Auslösung Rauchabzug und Hinweisschild "Rauchabzug" in jedem Treppenraum im EG und im DG
- RA Rauchabzug > 1m²
- RM Rauchmelder in allen Wohnräumen (nicht in Küchen oder Bädern, WC)
- T30-rs T30-rs - Türen in Brandabschnitten
- RS RS : Rauchdicht und selbstschließend in jedem Treppenraum zu den Kellerfluren
- PS Panikschloss in jeder Hauseingangstüre
- DS DS - Wohnungstüren dichtschießend
- BW Brandwand
- BABW Bauart Brandwand : Alle Treppenraumwände zu Wohnungen und Umfassungswände
- KA Kein Aufenthaltsraum ! Nicht für den dauerhaften Aufenthalt geeignet
- F90-A feuerbeständig und aus nichtbrennbaren Baustoffen Alle Wohnungstrennwände, Trennwände zu Keller-Hobby- und Gewerberäumen. Alle Decken und Balkonplatten über KG bis über 3.OG Alle Treppenläufe und Podeste Alle TG- und Schleusen-Wände
- F90-AB Alle Dachschrägenunterseiten im Bereich der Rettungswege / Laufstege
- FAF Feuerwehraufstellfläche mind. 2,00 x 2,00 m
- Bestand
- Nutzungsänderung bzw. neue Bauteile

BESTAND

Wicharz									
Index	Datum	Name	Art der Änderung						

OMNIA Dienstleistungen GmbH
 Dipl.-Ing. Ulrich Wicharz, VDI
 Friedrichstr. 142, 40217 Düsseldorf
 Tel.: 0211 / 87580707, pbwicharz@t-online.de

Bauherr:
 RCR Vermögensgesellschaft mbH
 Bachernstrasse 4 - 6, 50676 Köln
 Tel.: 0221 / 789883-80 - Fax.: 0211 / 789883-84

BV:
Nutzungsänderung von Büroflächen zu Wohnen
 Köhnerstr. 44, 40211 Düsseldorf

Darst.
5.Obergeschoss

15.10.2022 M: 1:100 Z.N. 110