


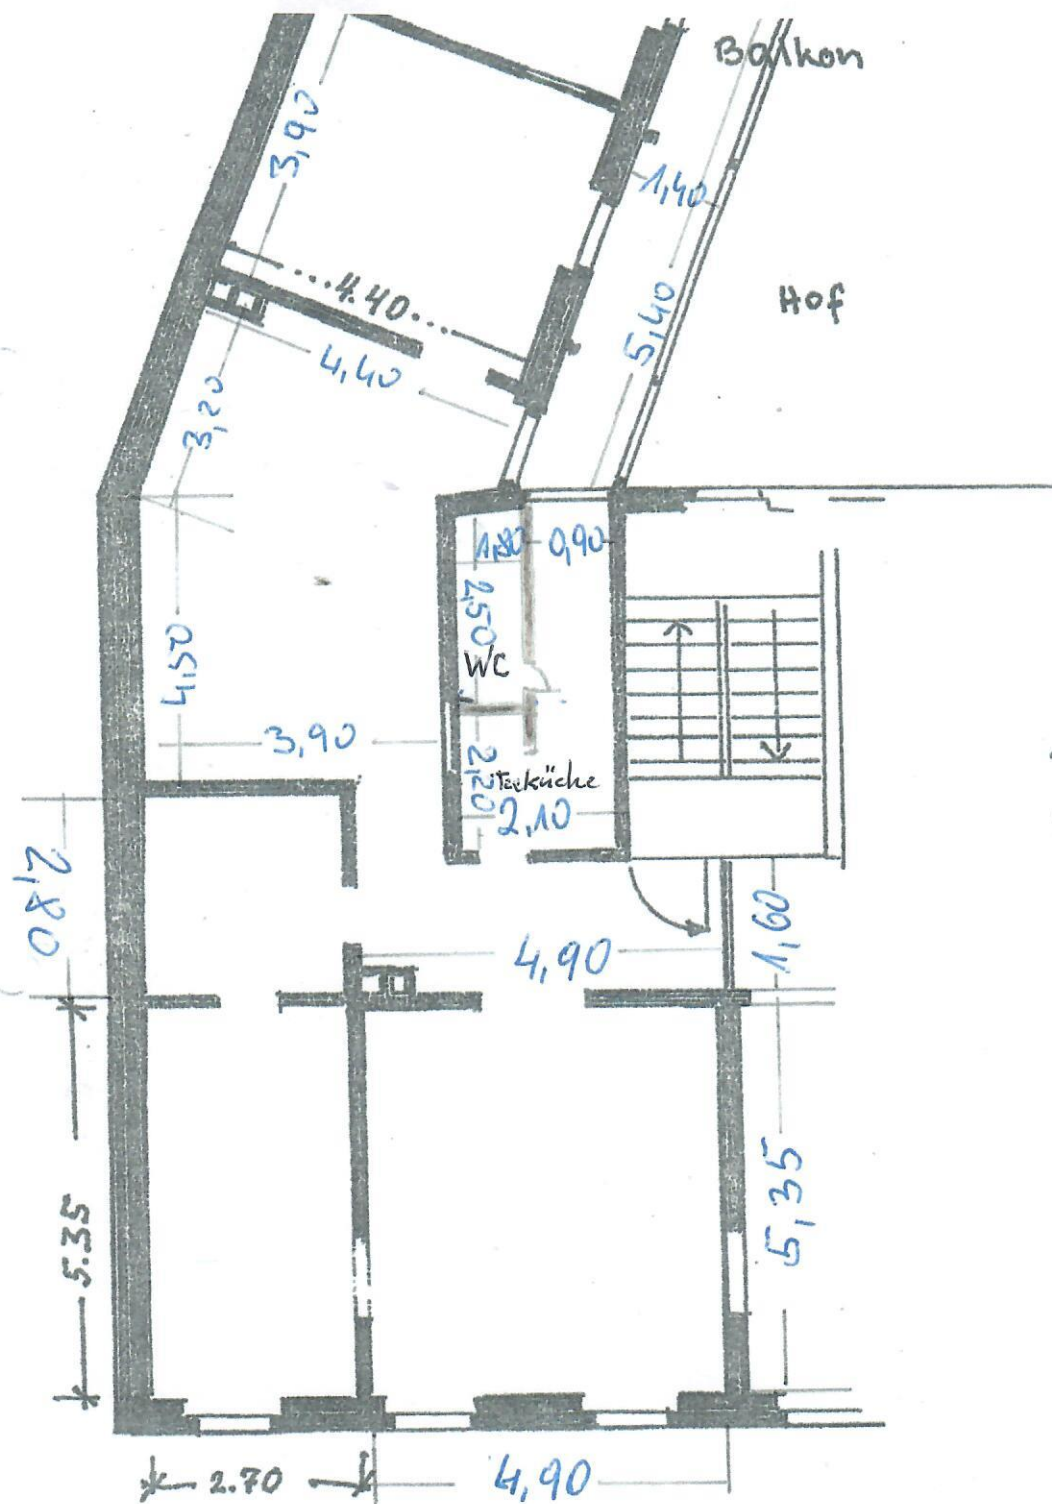

Praxisräume
 1. Obergeschoß
 Vorderhaus, West

Stephanienstraße 88