


KELLER

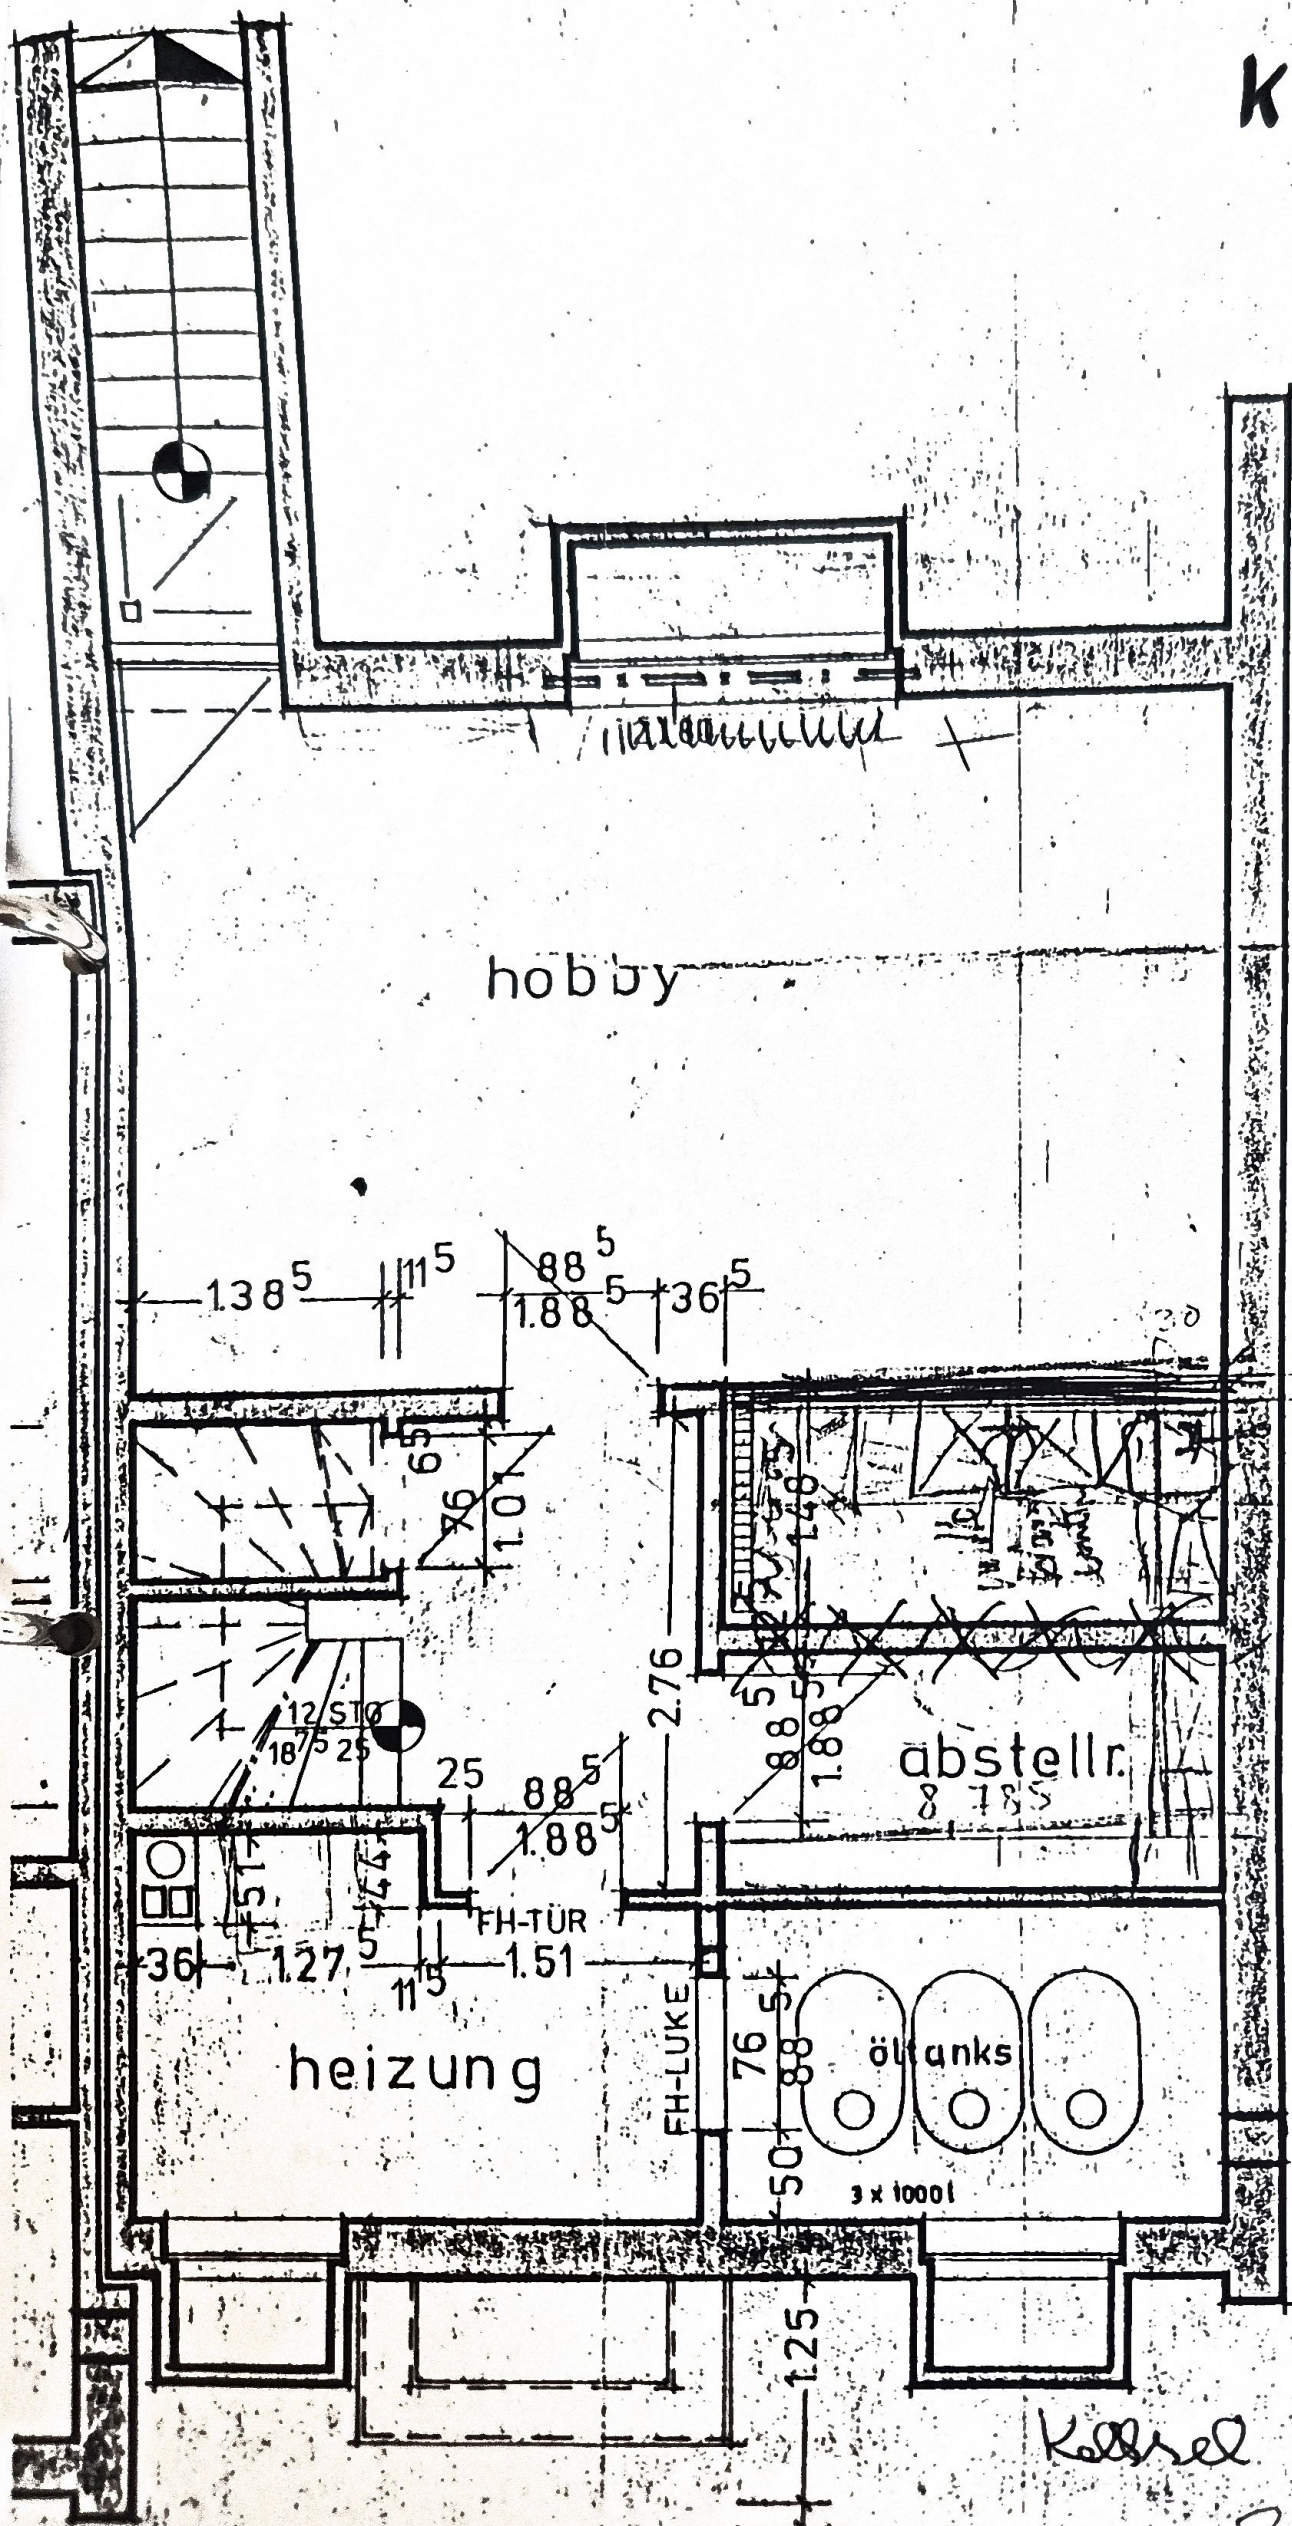

Keller : Aus Ba' für
3 Tanks