


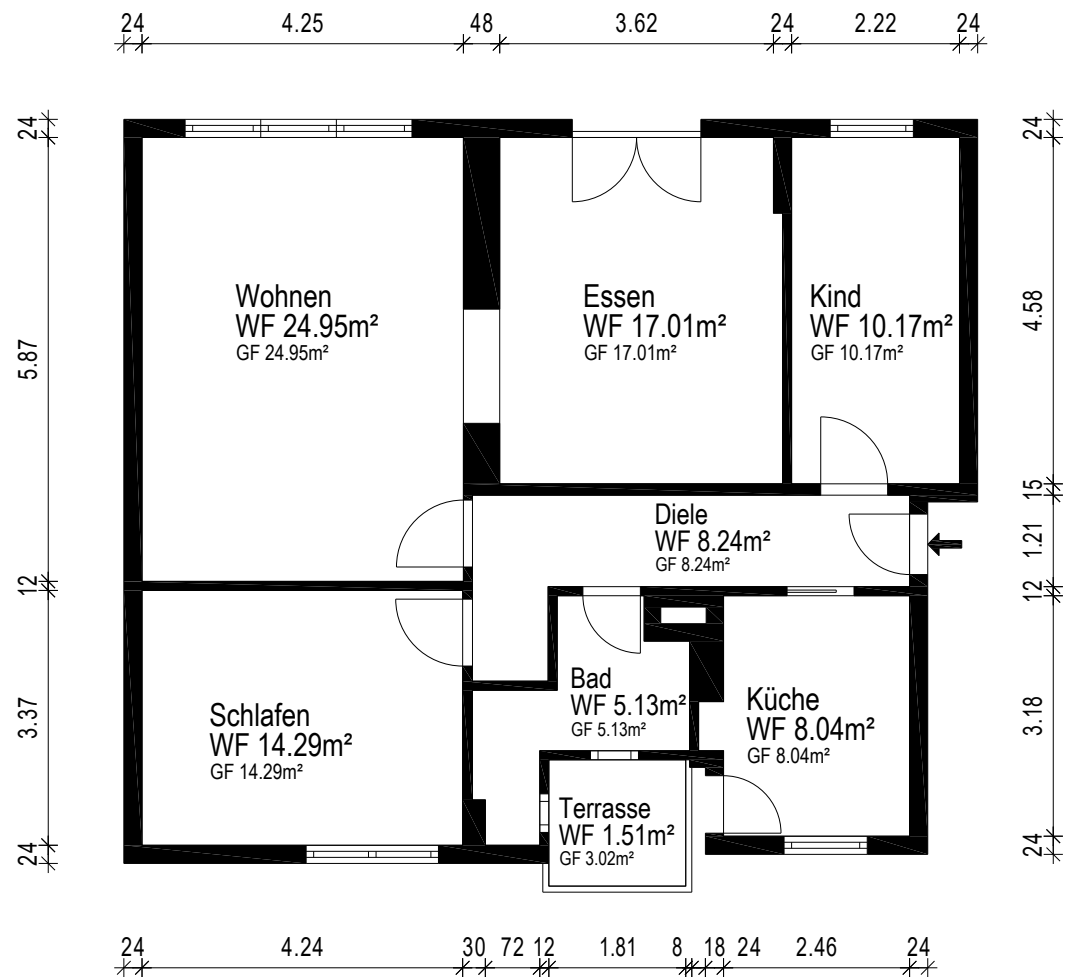

Gebäude ETW		
Ort/Straße 60322 Frankfurt, Leerbachstraße 62		
Planinhalt Erdgeschoss		 Aufmaß - CAD-Service - Flächen
Maßstab 1:100/A4	Datum 02.02.2026	
Objekt-Nr. -	Plan-Nr. 1	