


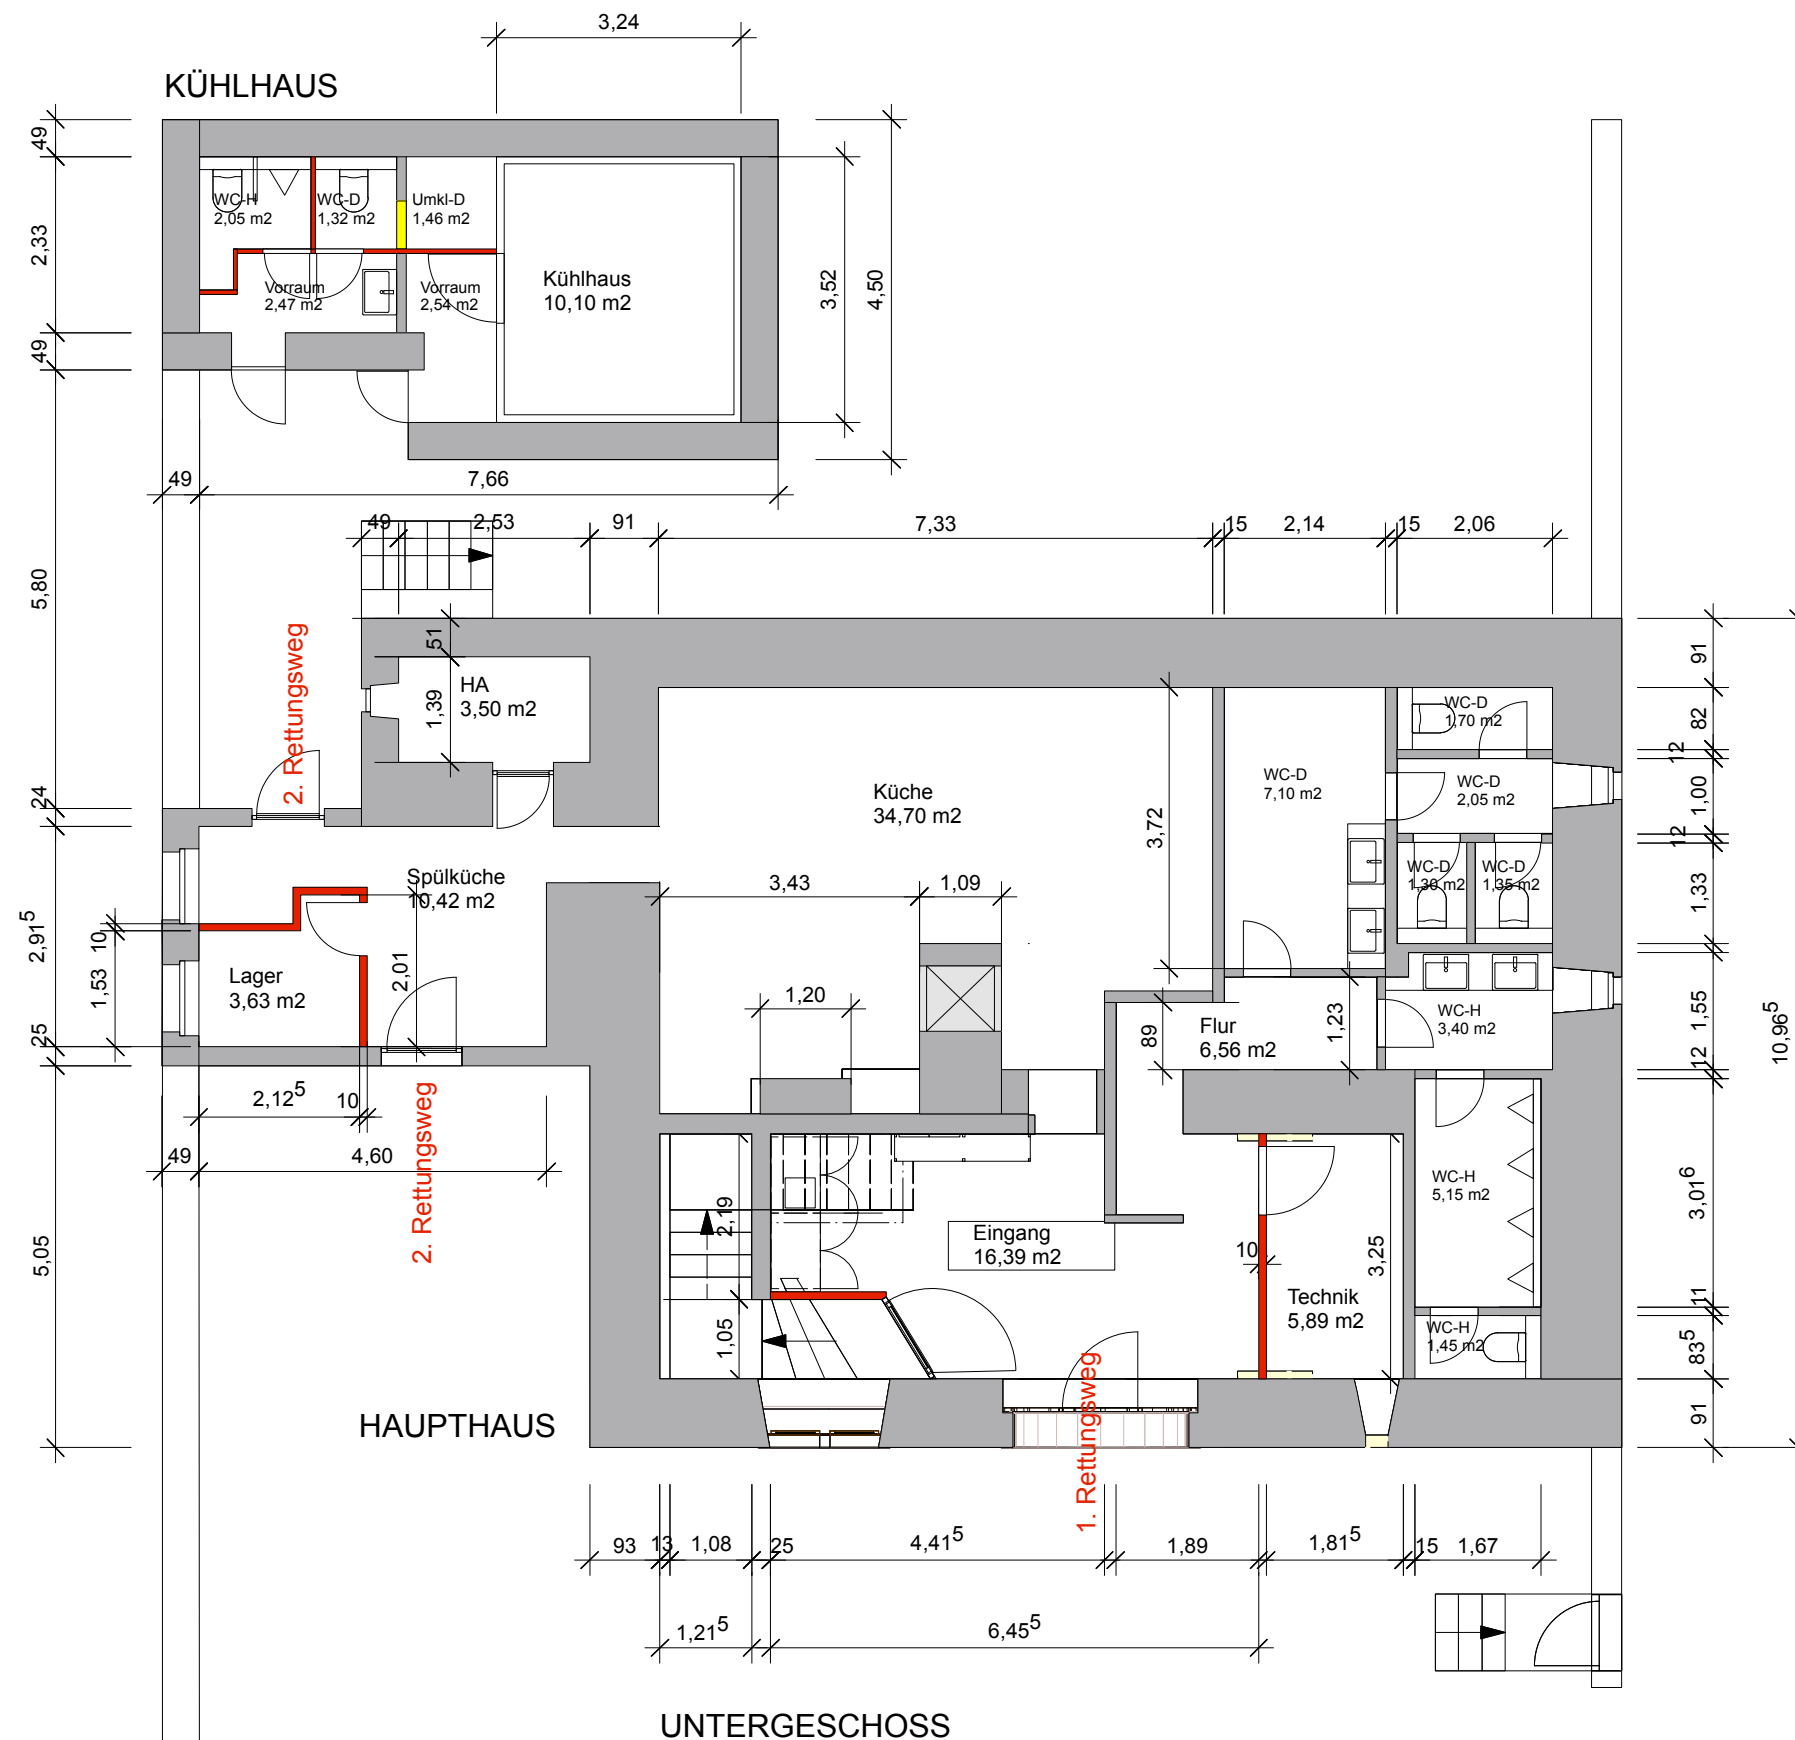

bauvorhaben Graues Haus, Graugasse 8, 65375 Oestrich-Winkel
Gemarkung Winkel, Flur 22, Flurstück 21/1
Umnutzung Dachgeschoß

bauherr Eichenwald Consulting und Service GmbH & Co. KG
Eichenwaldstraße 13, 65193 Wiesbaden

zeichnung **UNTERGESCHOSS**

datum 8.09.2021

masstab 1 : 100

BALS + WIRTH
innen-architekten

dipl. ing. birgit bals
moritzstrasse 44
65185 wiesbaden . germany
fon +49.611.5420833
fon +49.611.5420835
bb@innen-architekten.de
www.innen-architekten.de

[Handwritten signature]

Alle Maße sind vom ausführenden Unternehmer vor Ort zu prüfen!