


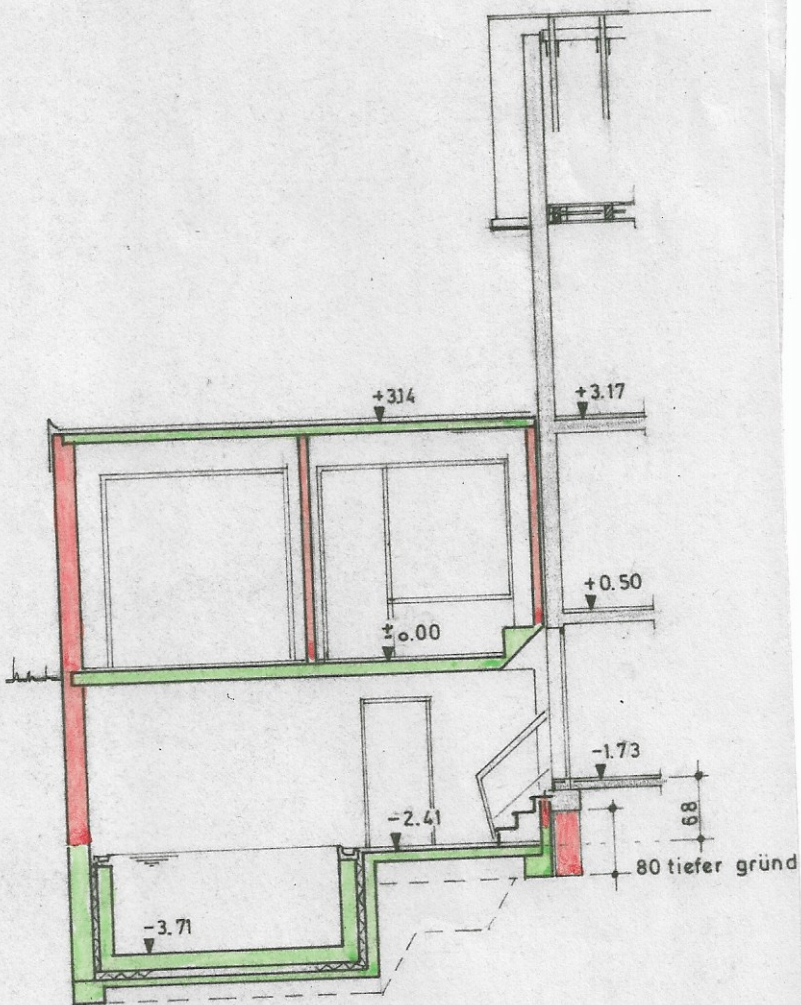

SCHNITT I-I