
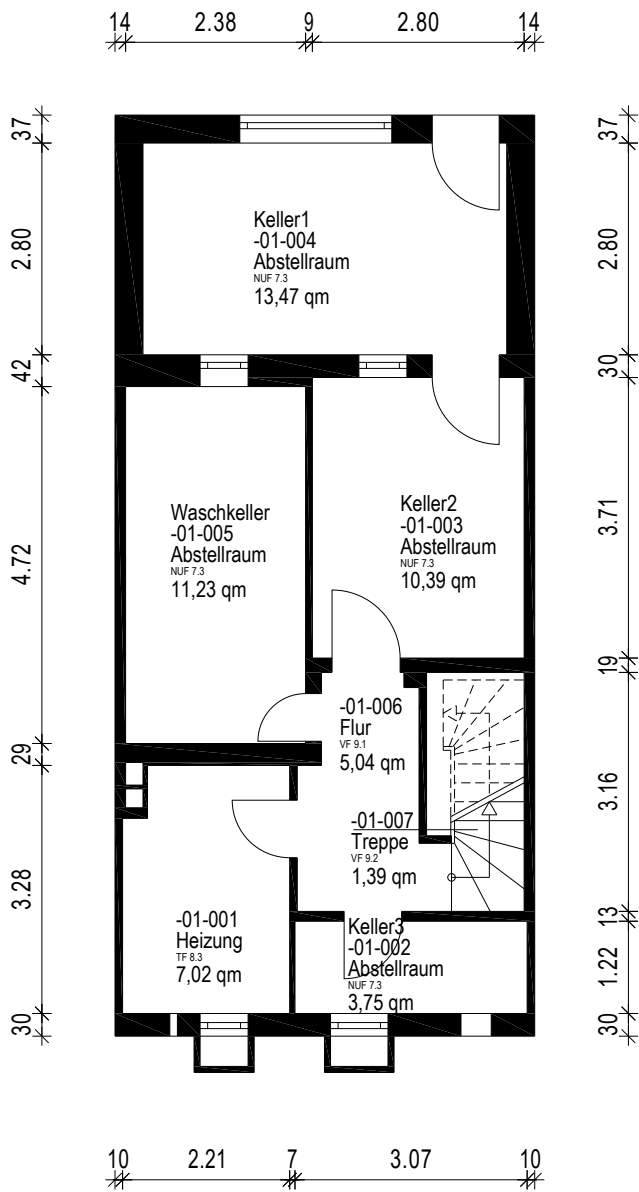


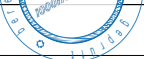

Gebäude EFH		
Ort/Straße 37120 Bovenden, Kantstrasse 12		
Planinhalt Kellergeschoss		 Aufmaß - CAD-Service - Flächen
Maßstab 1:100/A4	Datum 17.02.2026	
Objekt-Nr. -	Plan-Nr. 1	