


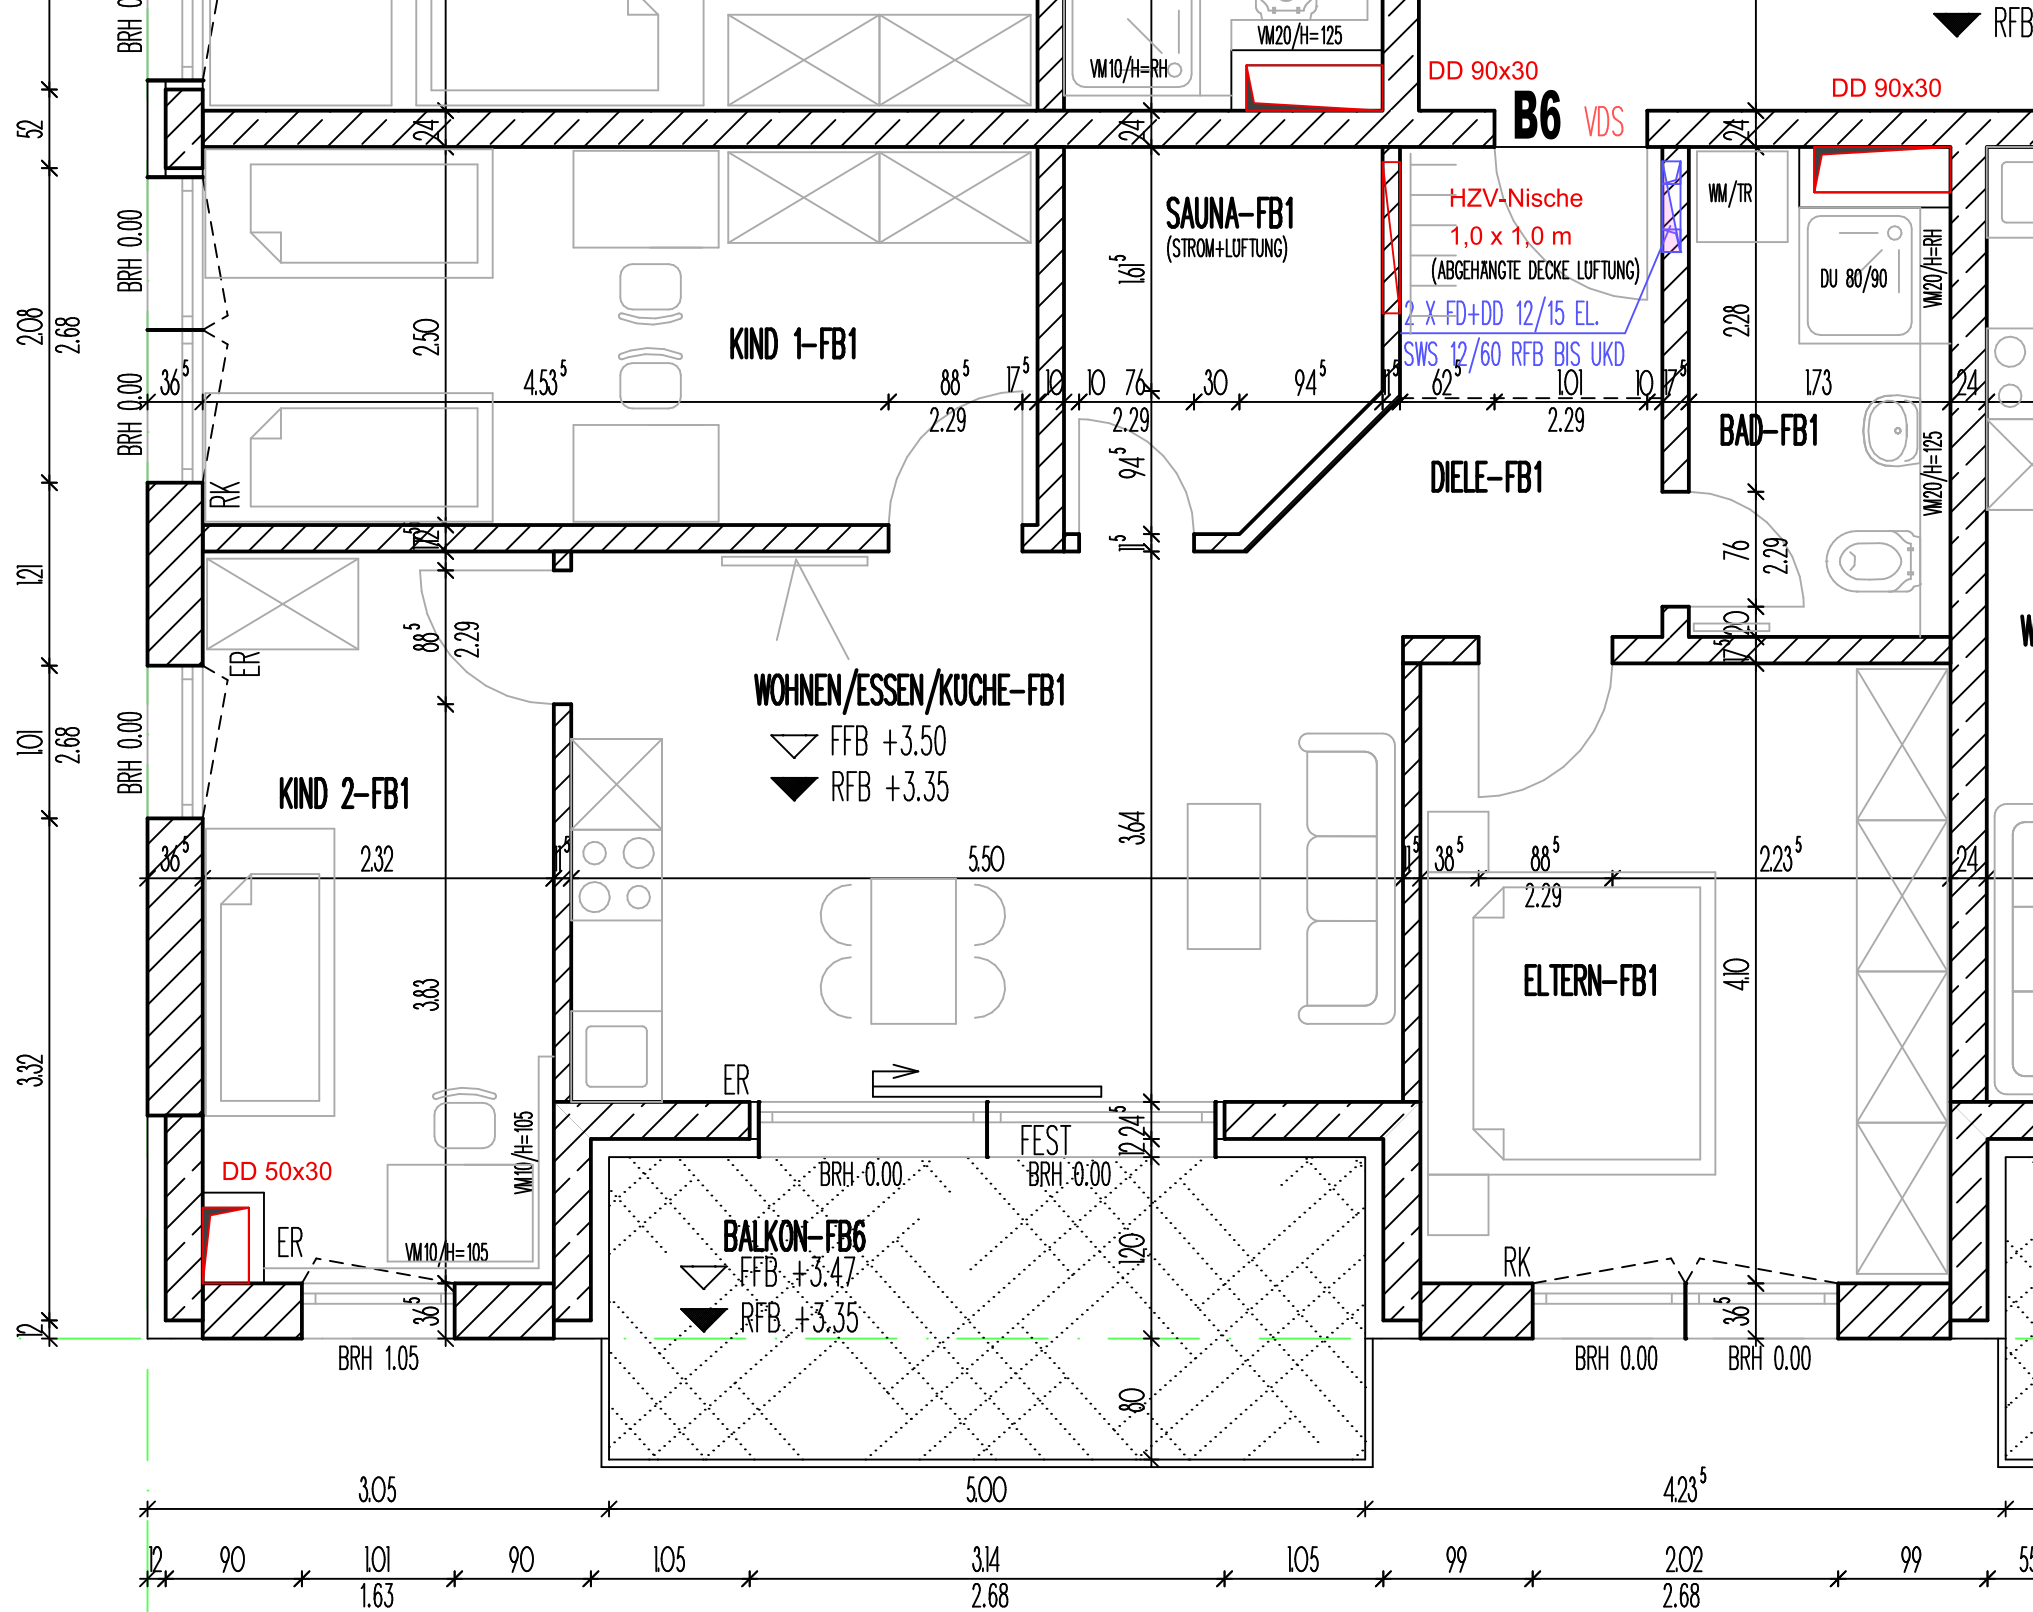

Bestätigung Kunde Ausführung
der Planungsstand 31.07.2023

Datum:

Unterschrift: