
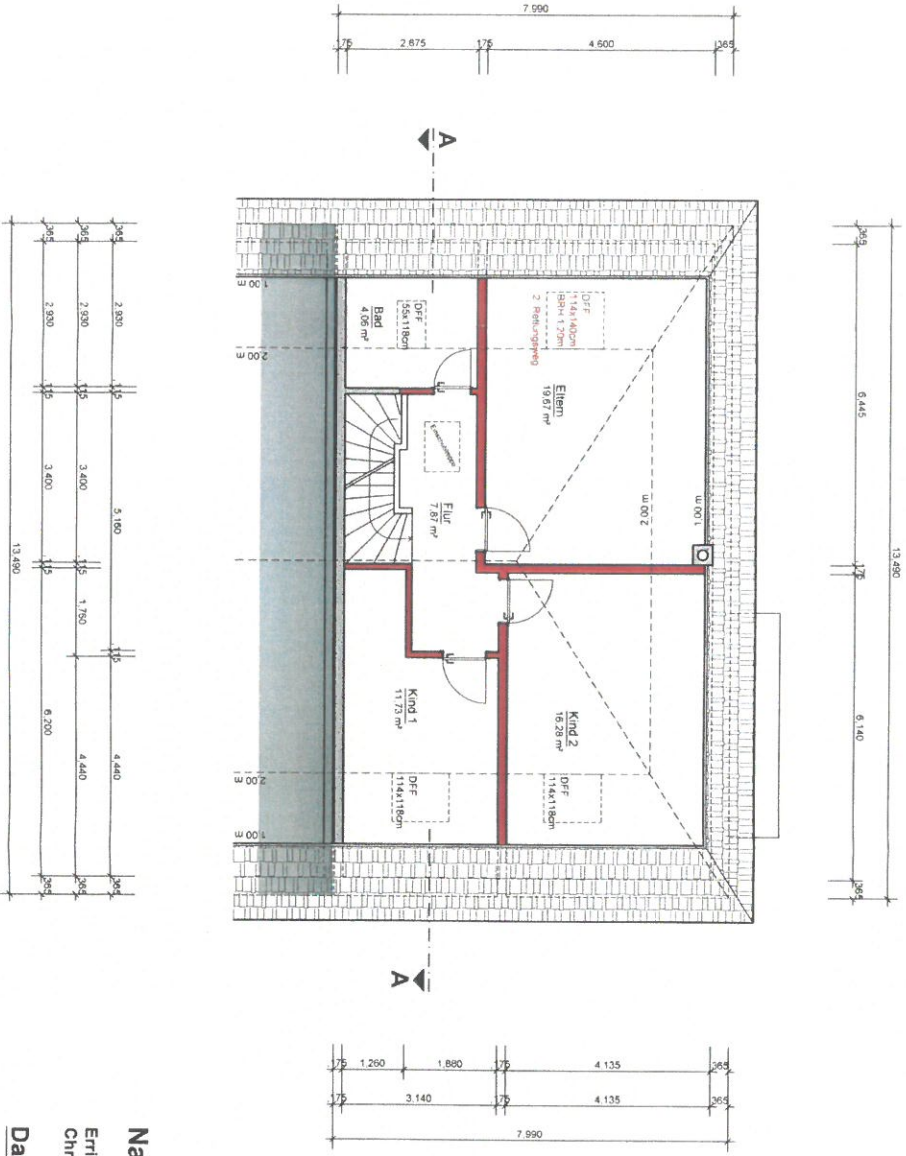


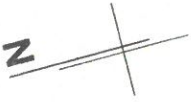

Nachtrag zum Bauantrag AZ. 195-15

Errichtung eines Balkons mit Überdachung und einer 2. Wohneinheit

Christoph-Kröwerath-Strasse 29, 67071 Ludwigshafen

Dachgeschoss

M 1.100

Bauherr: Beytuliah Aklimak
Christoph-Kröwerath-Strasse 29
67071 Ludwigshafen

Planung: Dipl. Ing. (FH) Cellaetin Özmg
Anlinstr. 28a
67454 Hassloch

14.11.2017 / 30.05.2018

