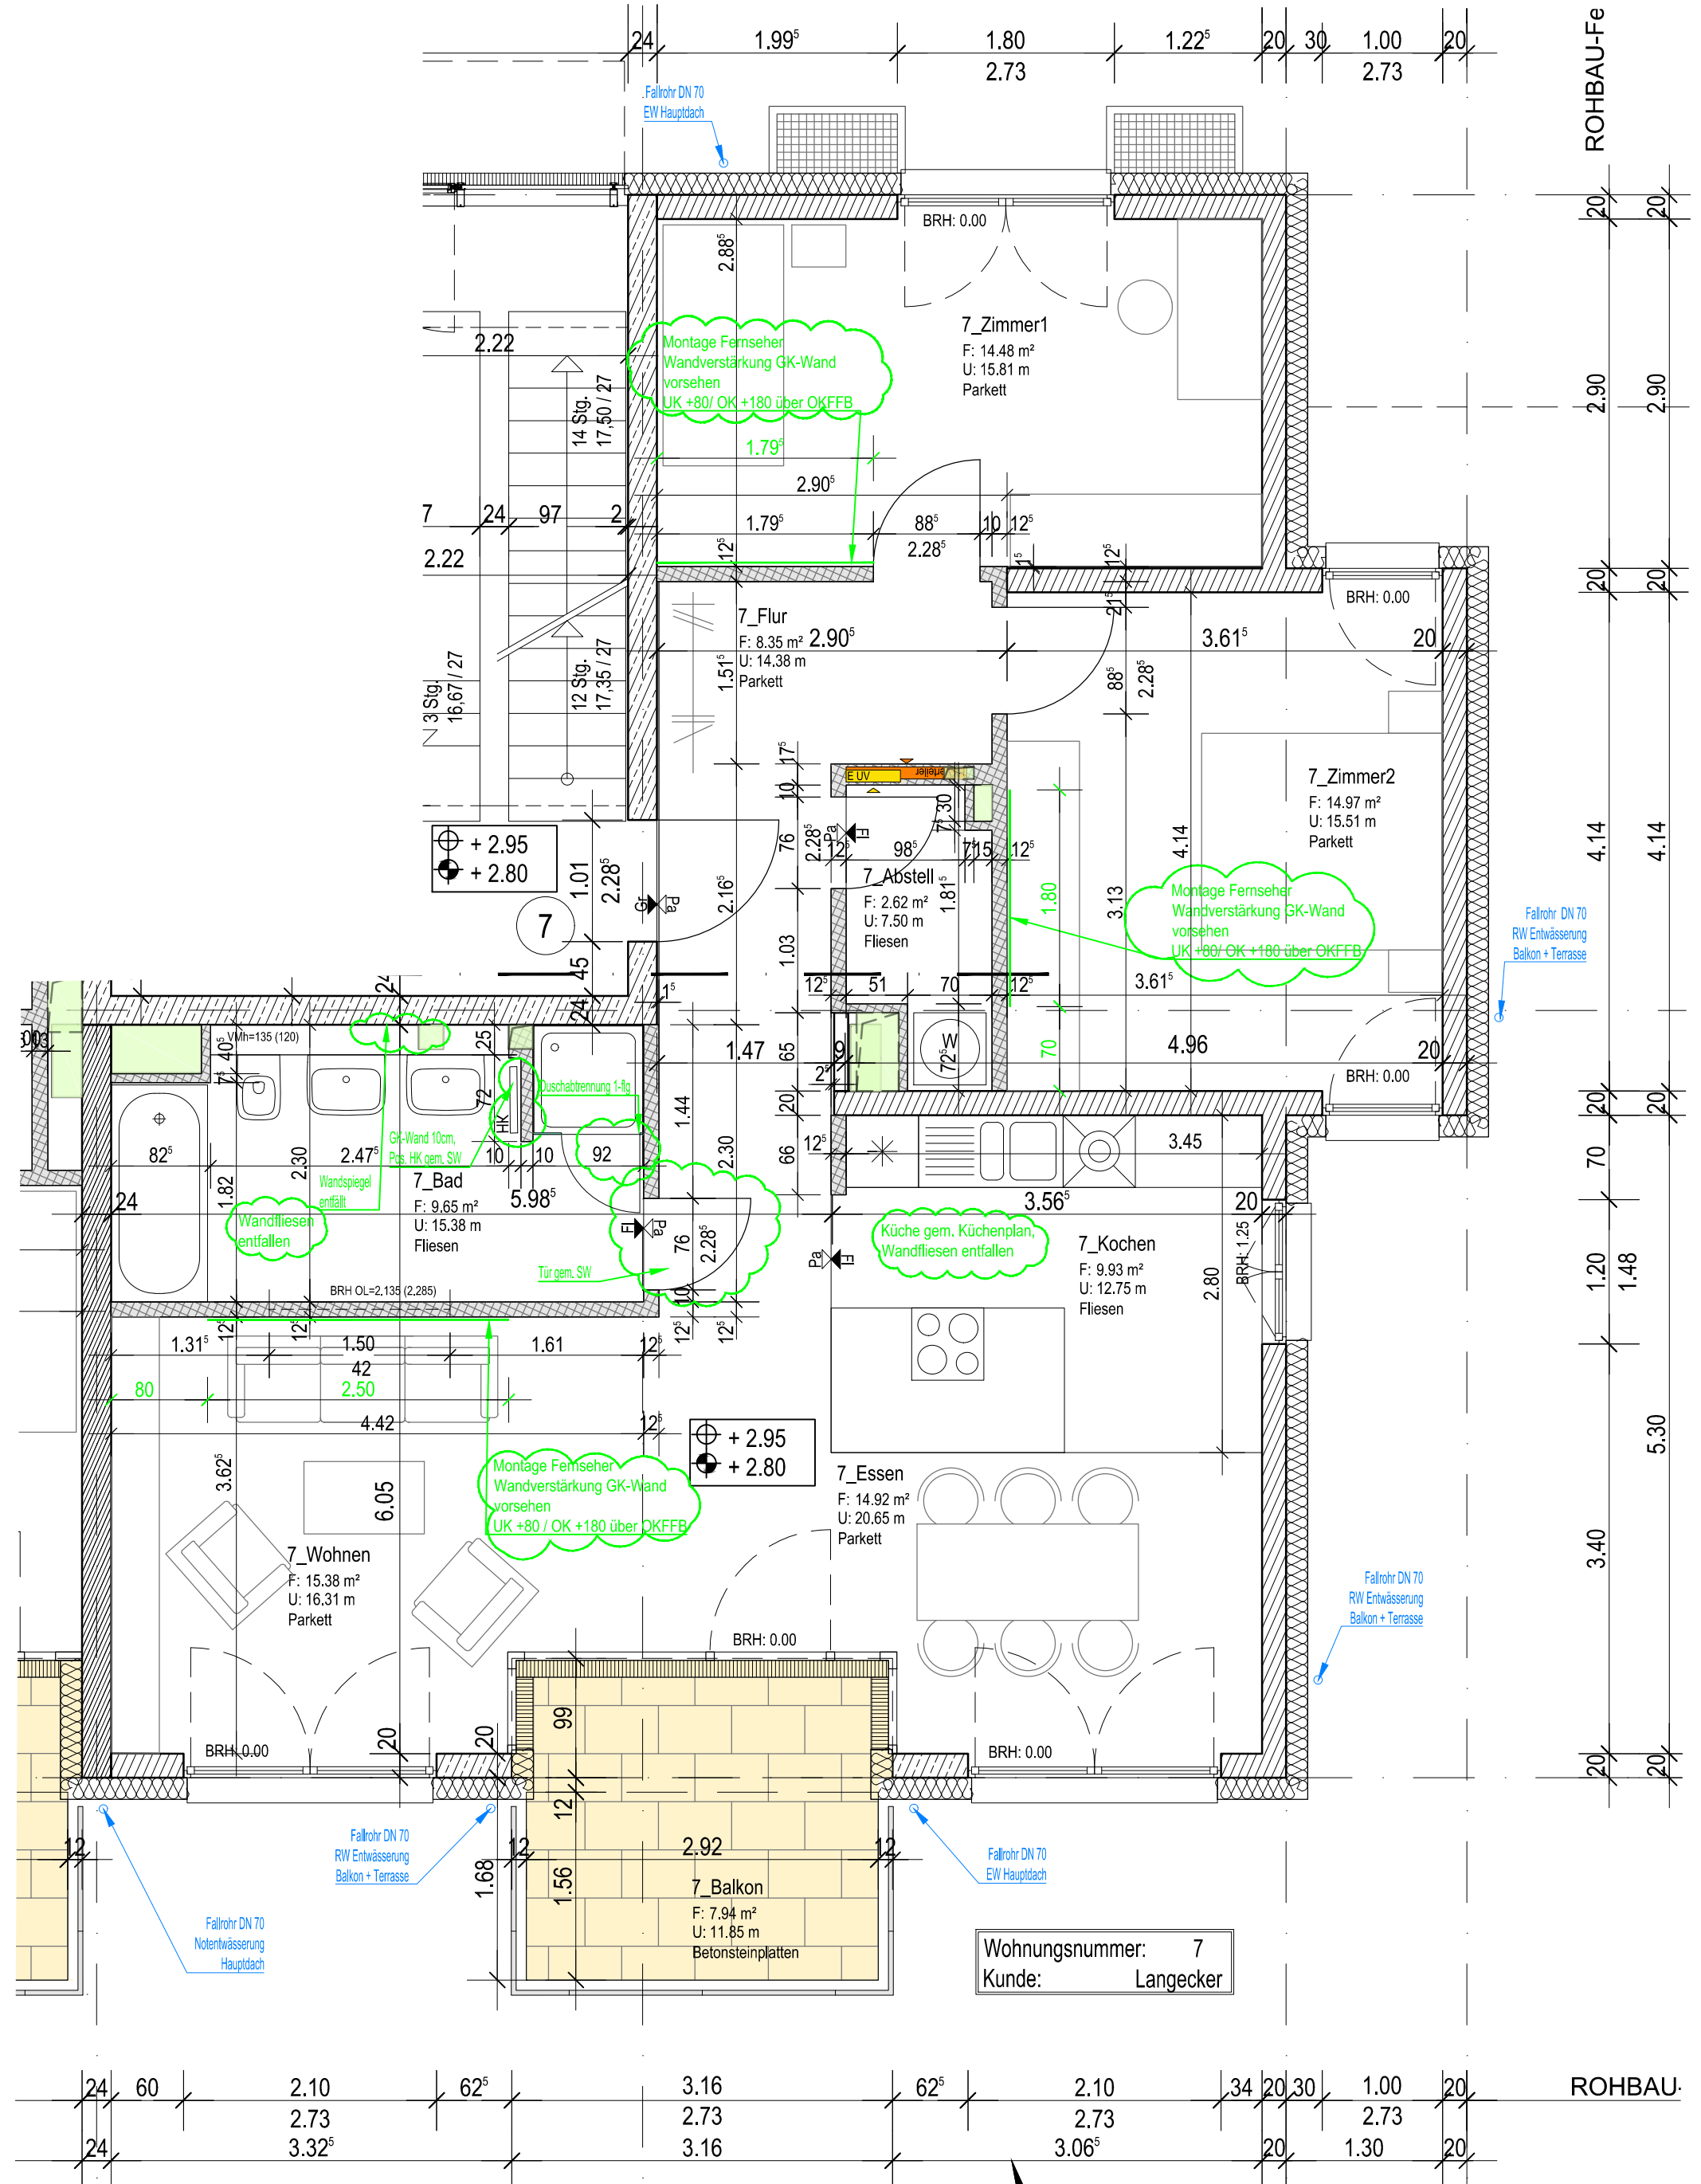


Sonderwunsch eingearbeitet	05.09.17	HAM	J
Änderungen	Datum	Gez	Index