



SG 13

50

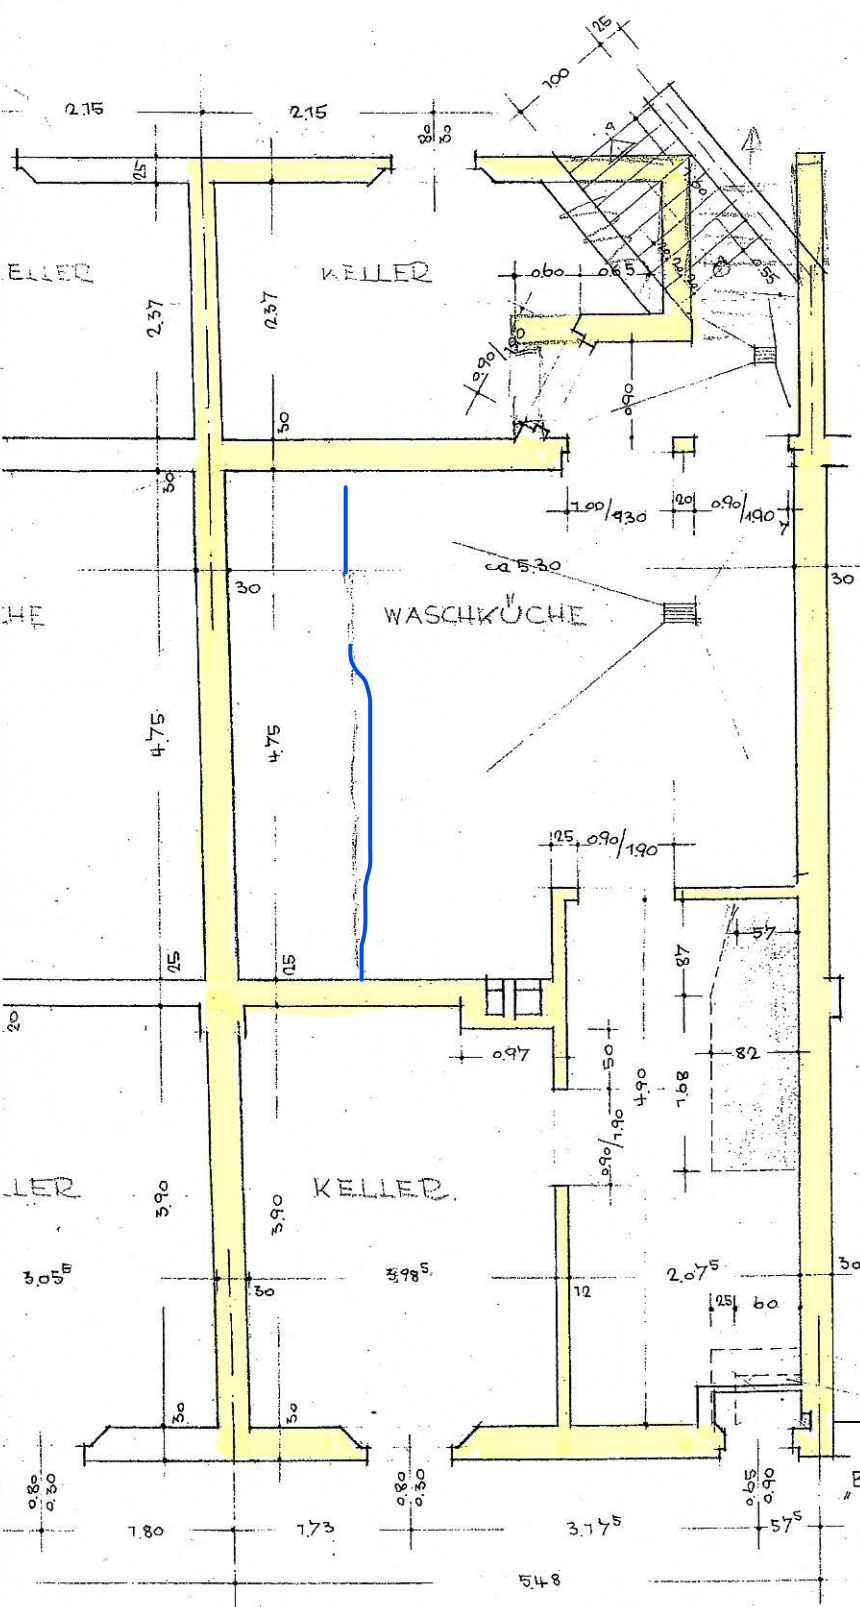

ALLE MASSE SIND AN ORT
UND STELLE ZU PRÜFEN
DER UNTERNEHMER HAFTET
FÜR DIE RICHTIGKEIT


"B" — SIEHE BESONDERES
DETAIL

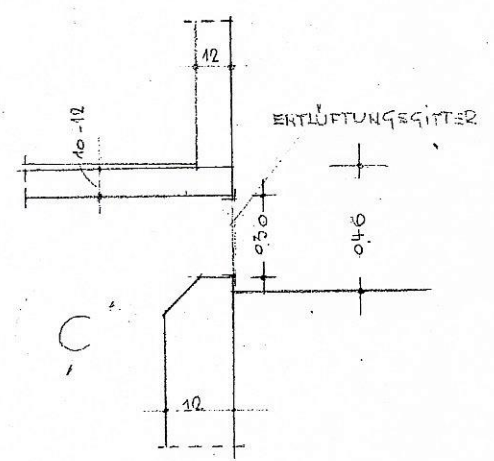

Keller

KOLN DEN 26.6.1951
DER ARCHITECT BDA
FRANZ LEISTEN

1:50

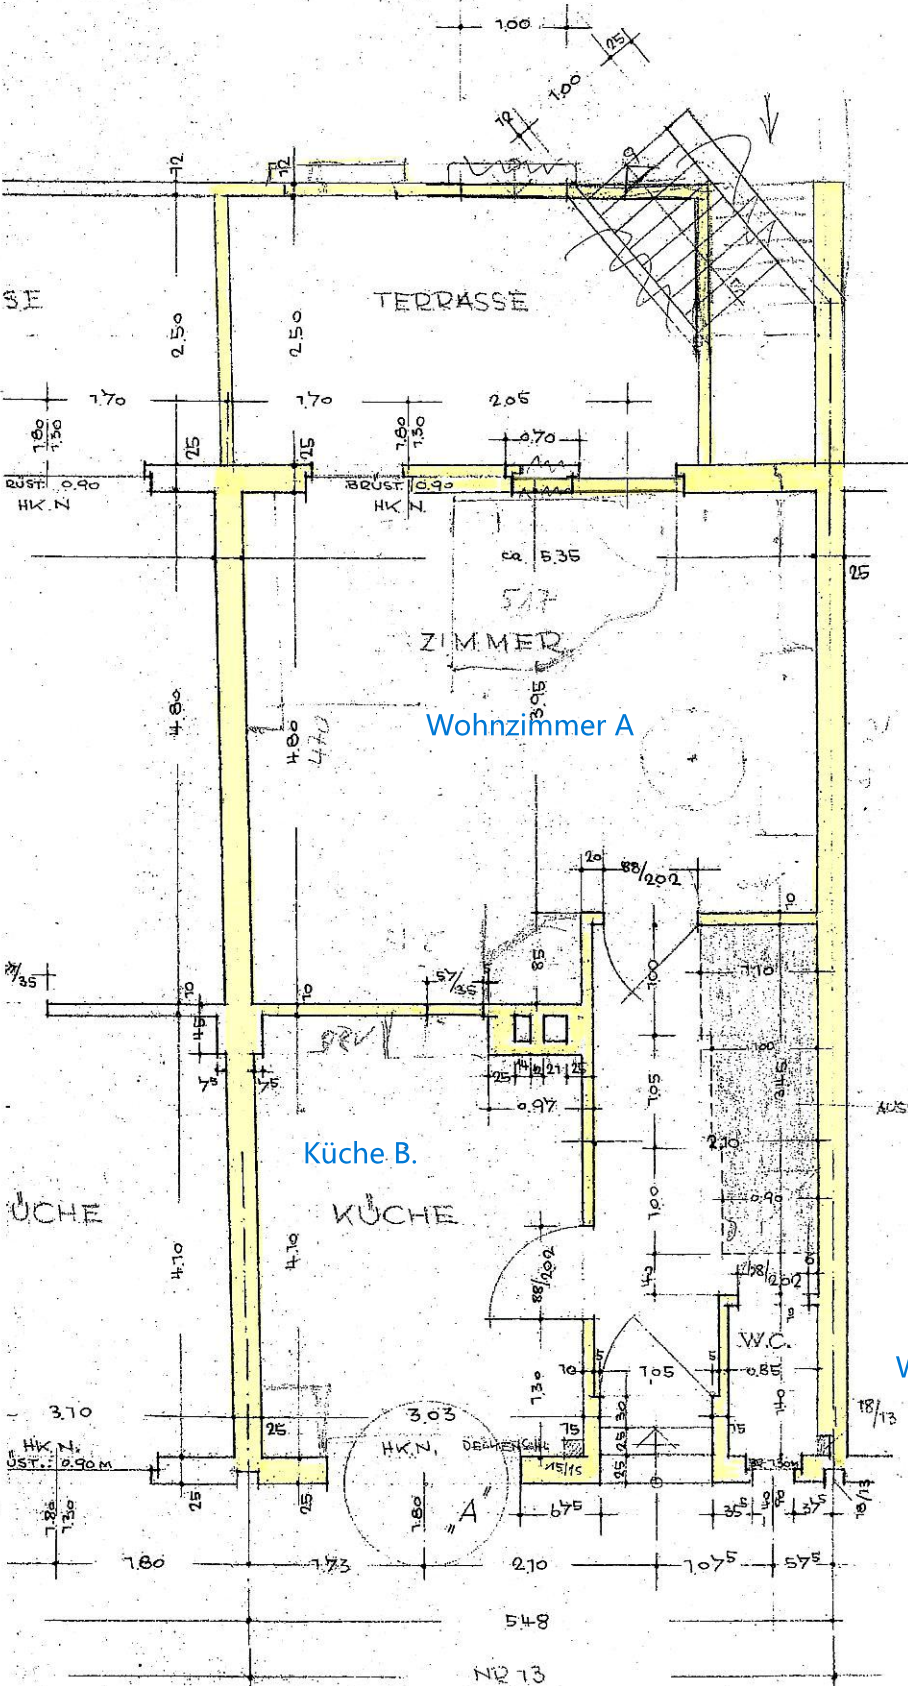

ALLE MASSE SIND AN ORT
UND STELLE ZU PRÜFEN,
DER UNTERNEHMER HAFTET
FÜR DIE RICHTIGKEIT

A — SIEHE BESONDERES
DETAIL.

ALTSCHÄRUNG, ERDGESCHOSSDECKE

WC - C

Erdgeschoss

HALTEN ROLLADEN UND HEIZKÖRPERNISCHEN (H.K.N.)

KÖLN, DEN 25.6.1950
DER ARCHITEKT BDA.
FRANZ LEISTEN
Franz Leisten, Architekt B.D.A.
Kölner-Viertel, Heßhofstraße 28
Telefon 12117

[illegible]



12147


12147

ALLE MASSE SIND AN ORT
UND STELLE ZU PRÜFEN,
DER UNTERNEHMER HAFTET
FÜR DIE RICHTIGKEIT

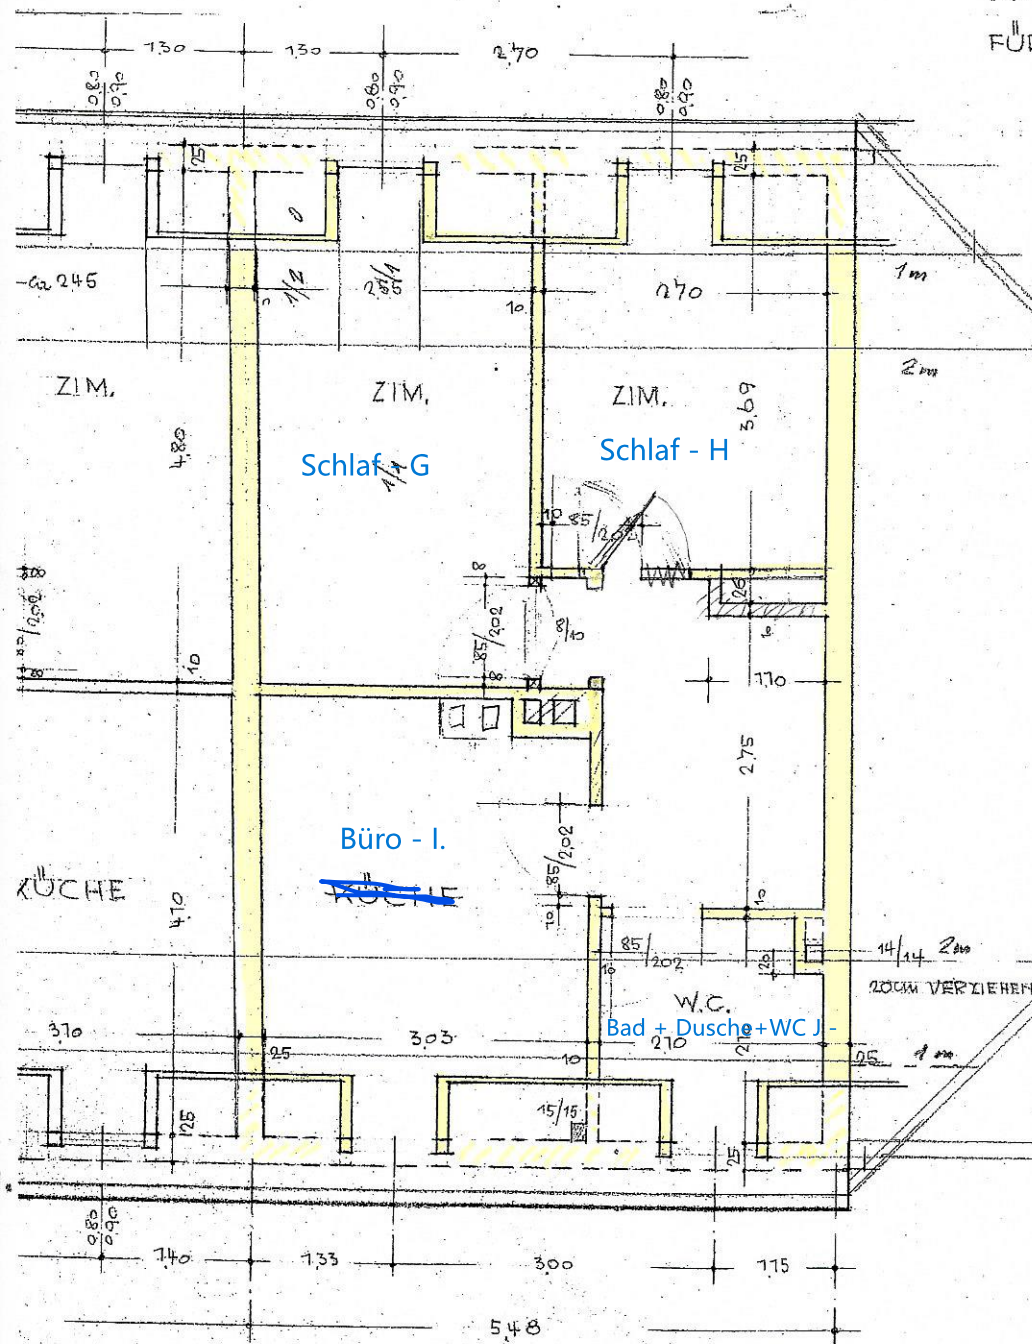

Dachgeschoss

WOLN, DEN 28.6.1951
 DER ARCHITEKT BDA.
 FRANZ LEISTEN
 Franz Leisten, Architekt B.D.A.
 Köln-Vingst, Hebelstraße 28
 Telefon 12147