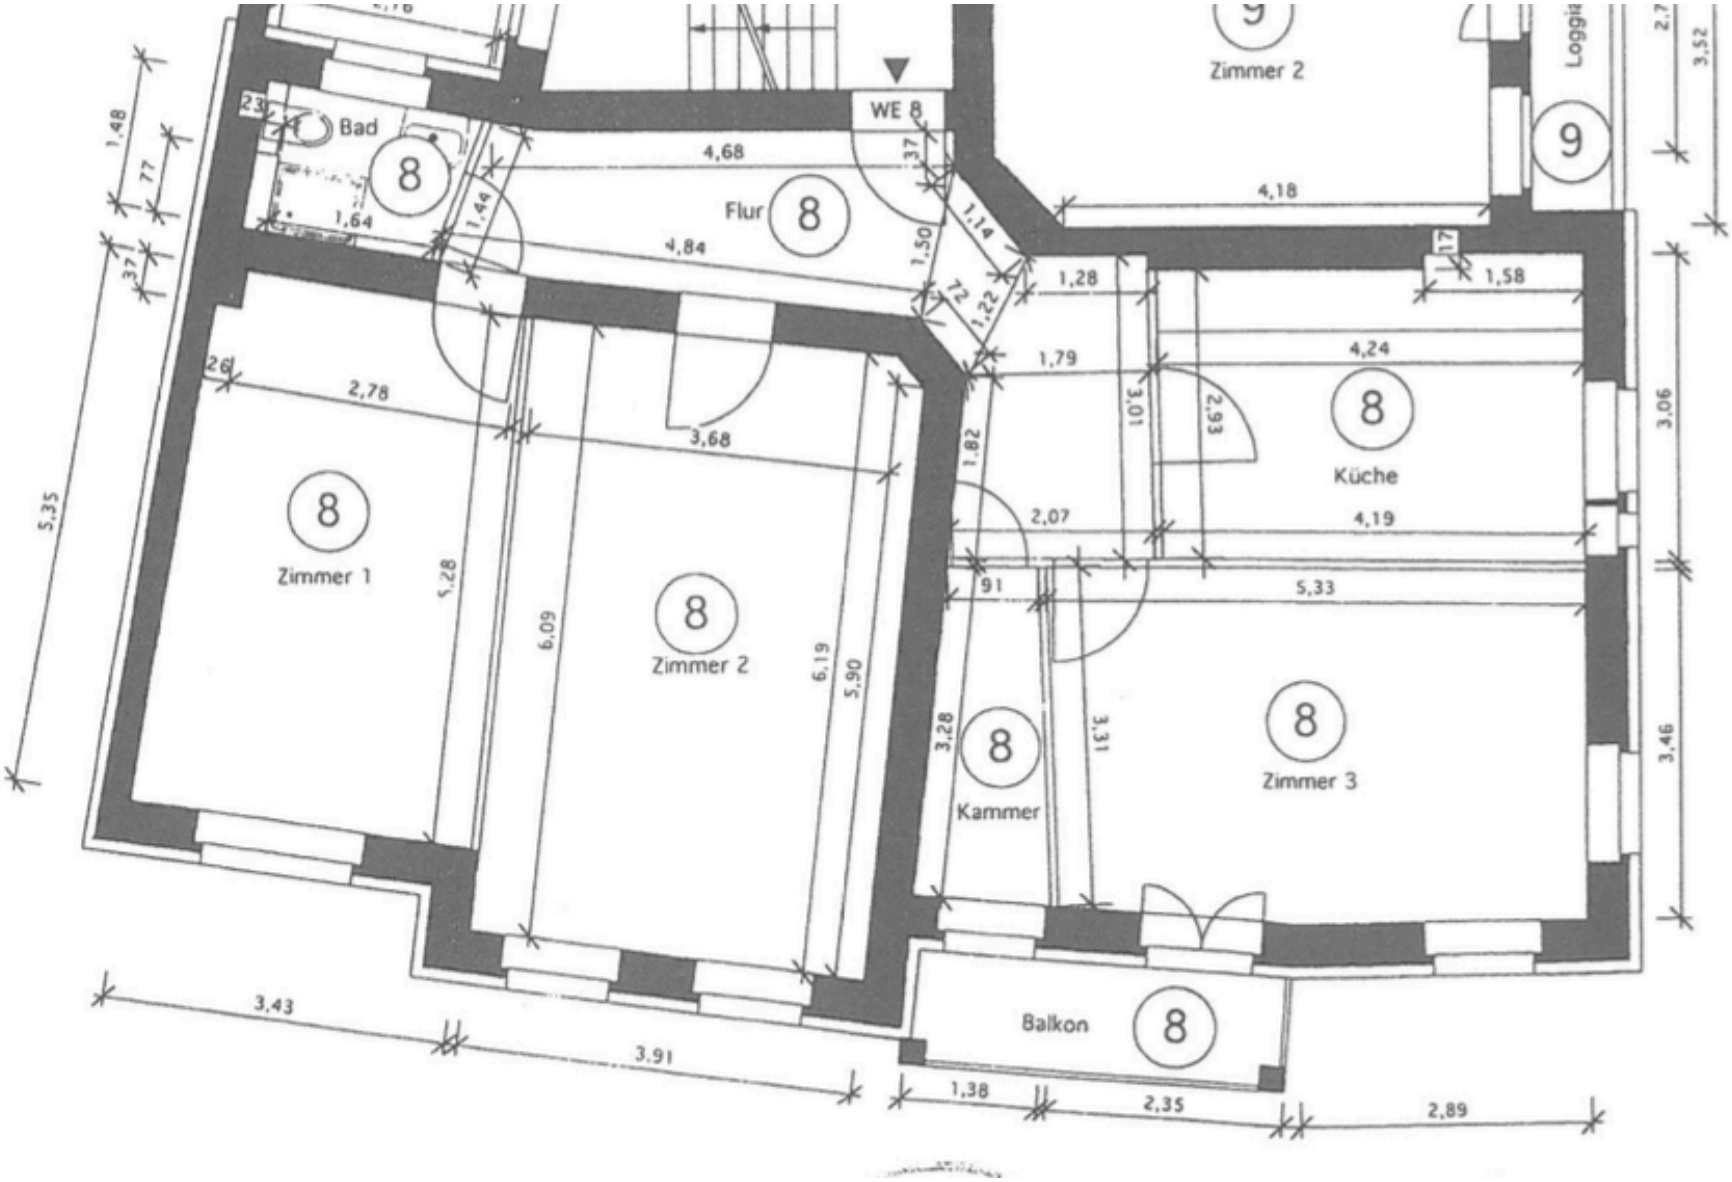
Bad
8
Flur
8
WE 8
Zimmer 2
9
Loggia
9
Zimmer 1
8
Zimmer 2
8
Kammer
8
Zimmer 3
8
Küche
8
Balkon
8
4,68
4,84
4,18
1,64
1,44
1,14
1,50
1,22
1,28
1,58
1,79
4,24
3,01
2,93
1,82
2,07
4,19
5,33
2,78
3,68
5,35
5,28
6,09
6,19
5,90
3,28
3,31
3,06
3,46
3,52
3,43
3,91
1,38
2,35
2,89