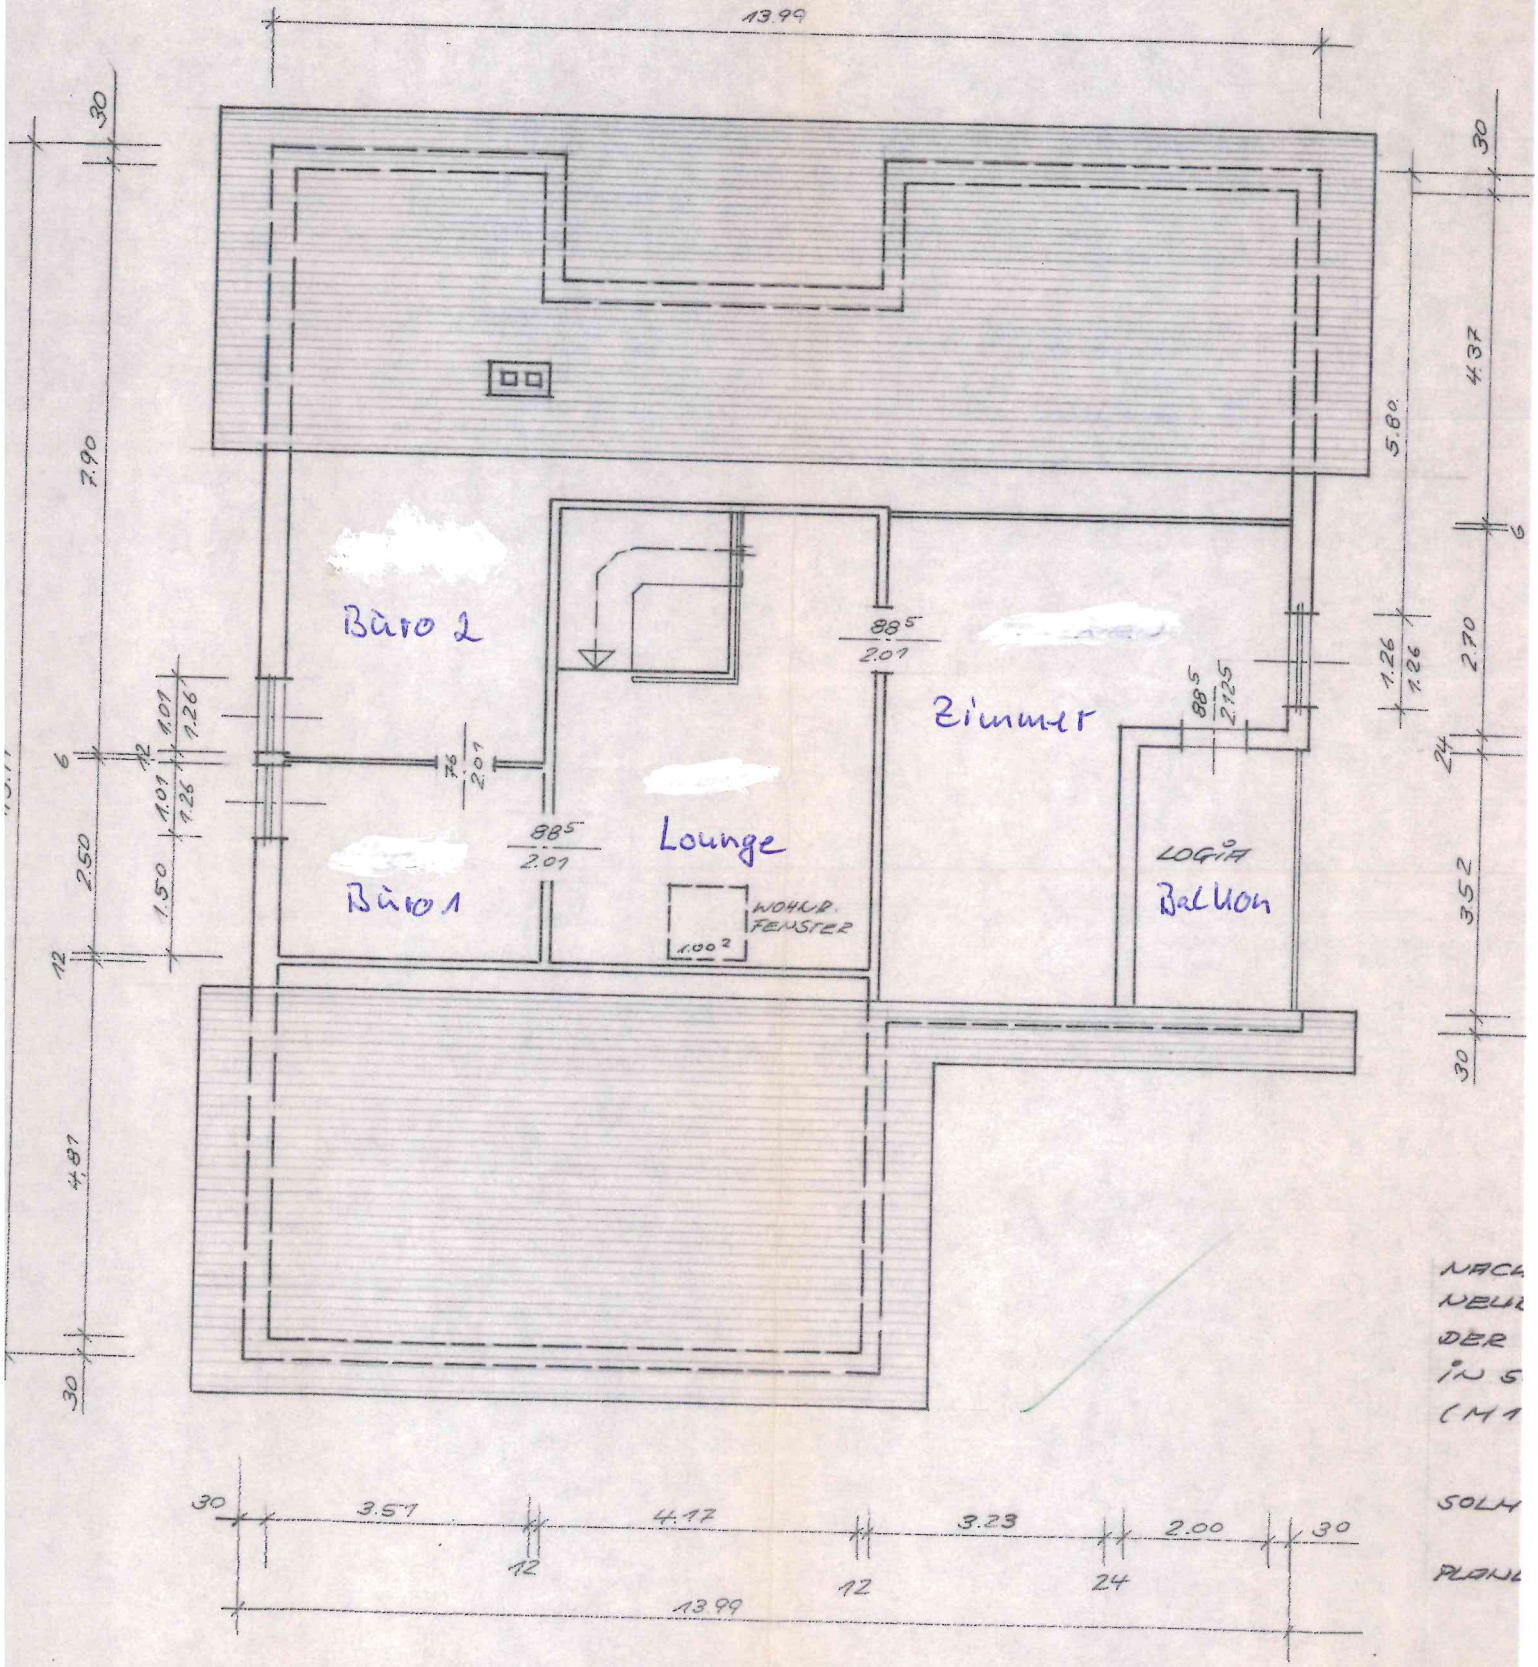


DACHGESCHOß

NACH
NEU
DER
IN S
(M 1

SOLH

PLANL