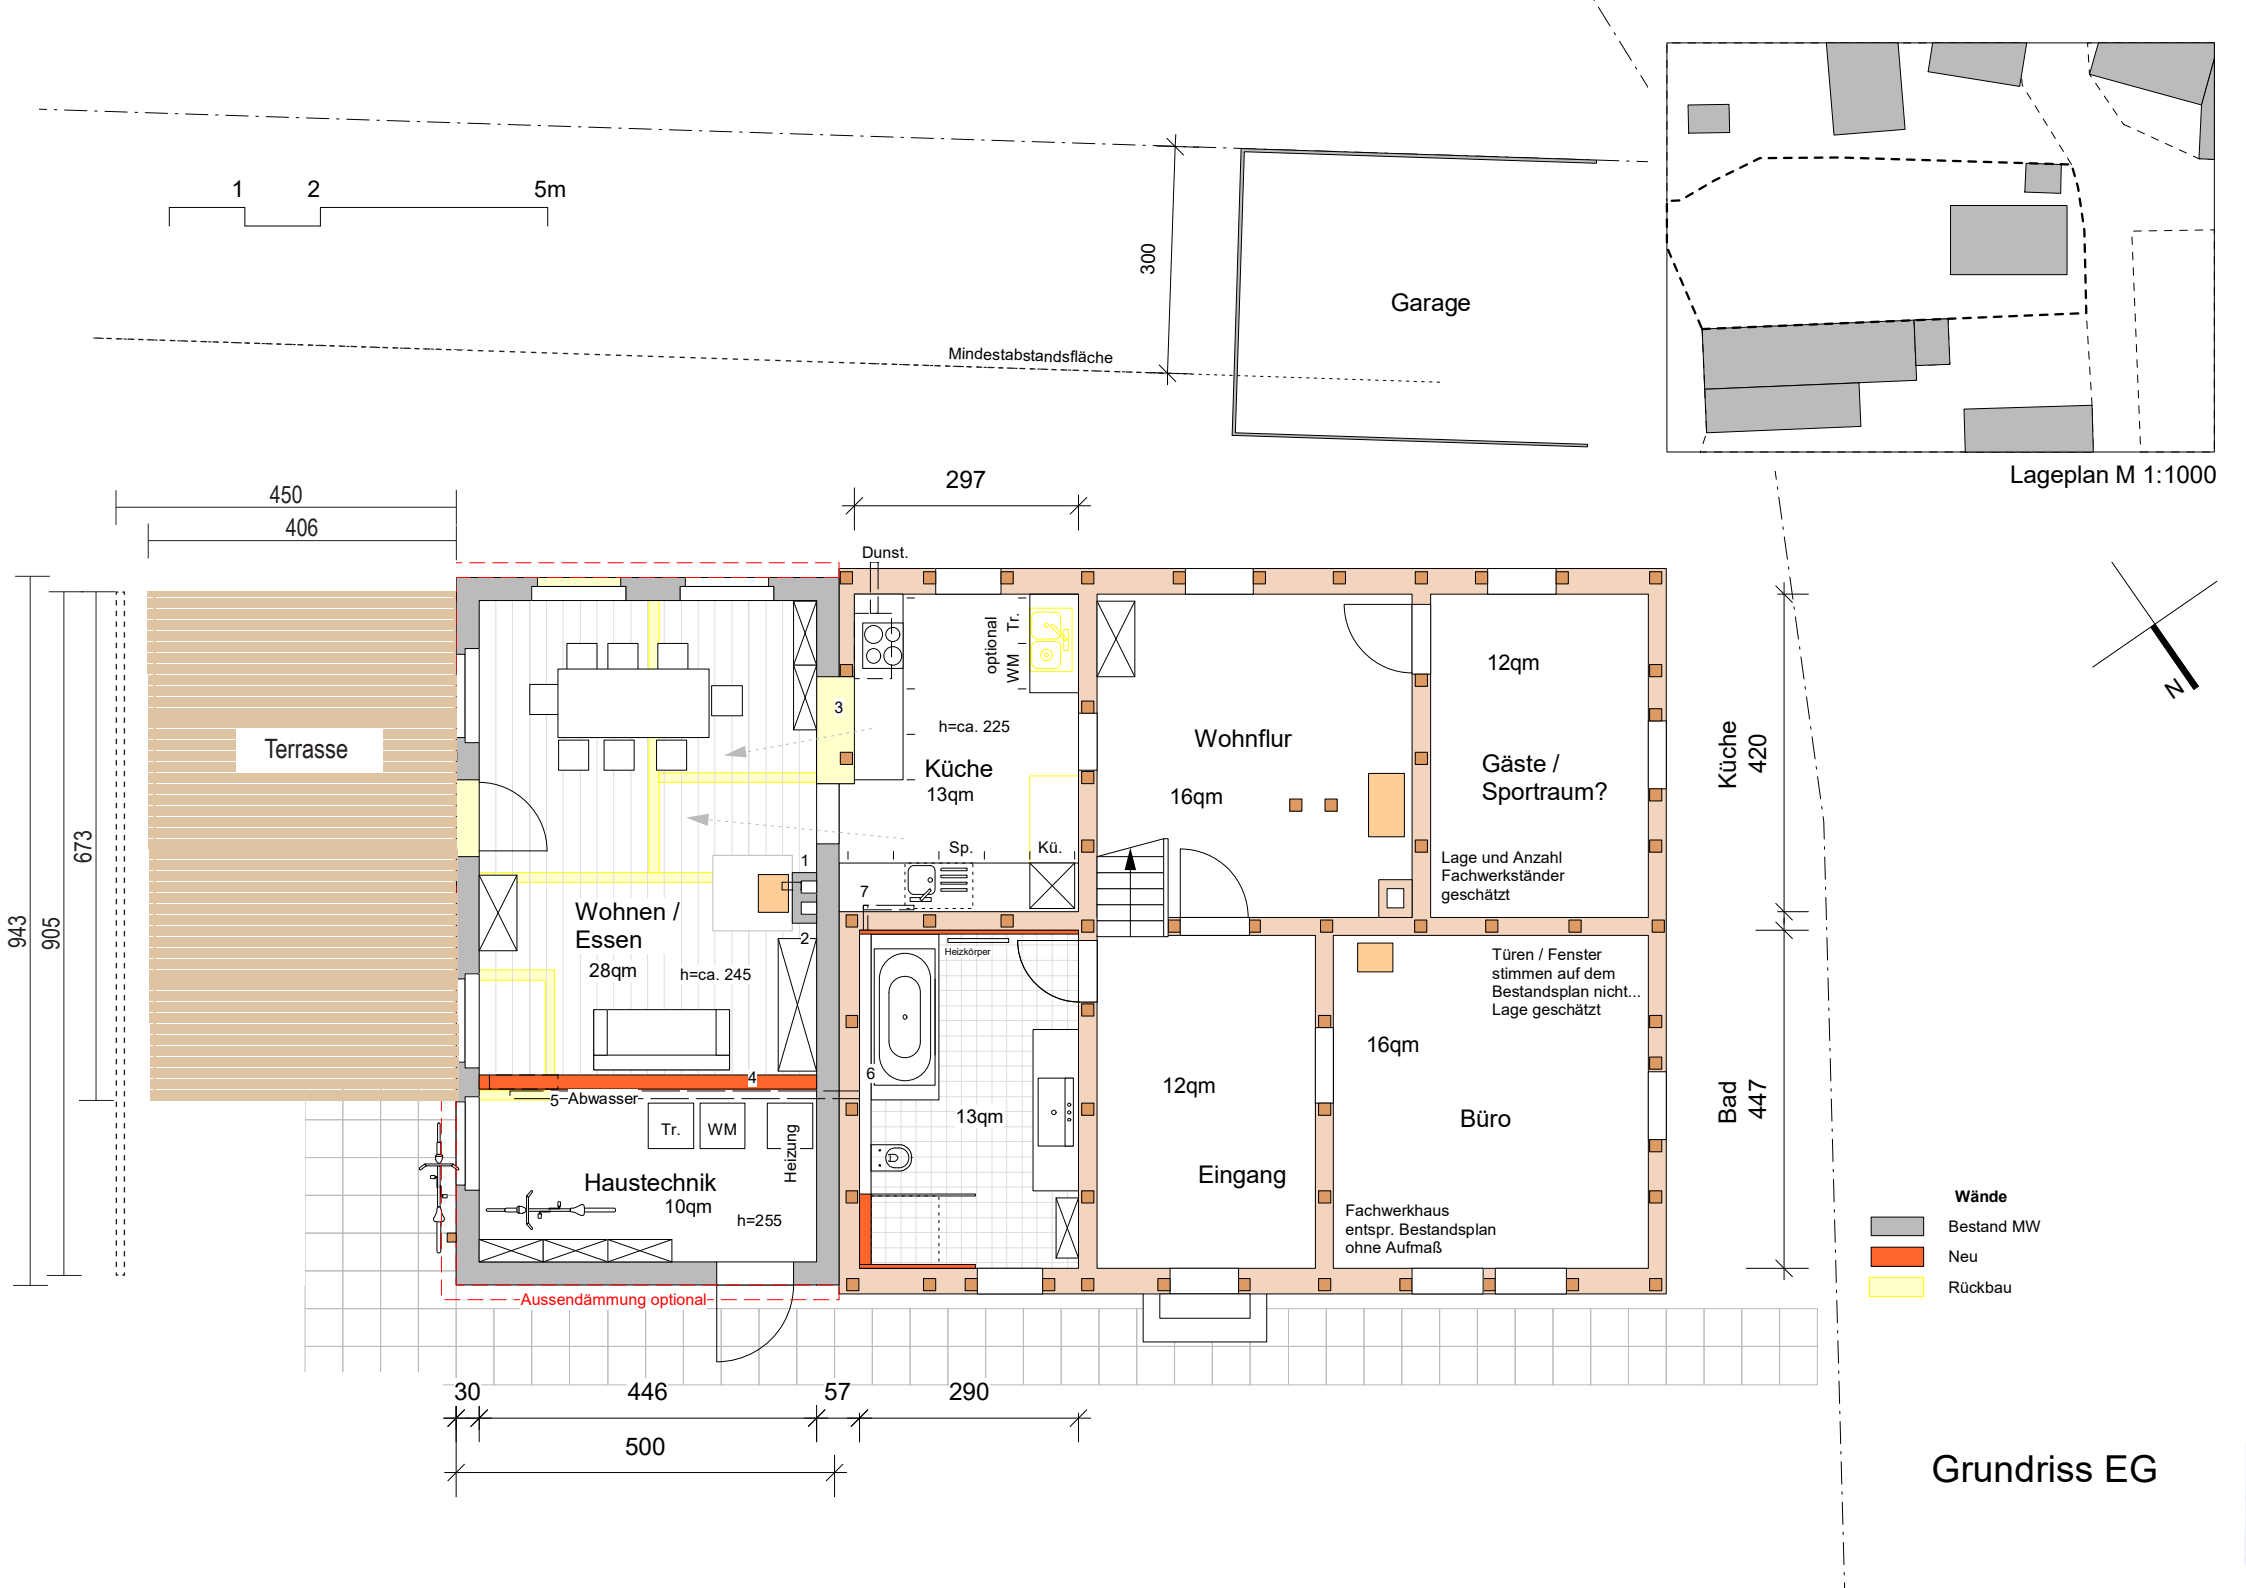
1 2 5m
300
Garage
Mindestabstandsfläche
Lageplan M 1:1000
450
406
297
Dunst.
Terrasse
943
905
673
Wohnen / Essen
28qm
h=ca. 245
Haustechnik
10qm
h=255
Tr.
WM
Heizung
5 Abwasser
Aussendämmung optional
optional Tr. WM
h=ca. 225
Küche
13qm
Sp.
Kü.
Heizkörper
13qm
Wohnflur
16qm
12qm
Eingang
12qm
Gäste / Sportraum?
Lage und Anzahl Fachwerkständer geschätzt
Türen / Fenster stimmen auf dem Bestandsplan nicht... Lage geschätzt
16qm
Büro
Fachwerkhaus entspr. Bestandsplan ohne Aufmaß
Küche 420
Bad 447
30
446
57
290
500
N
Wände
Bestand MW
Neu
Rückbau
Grundriss EG

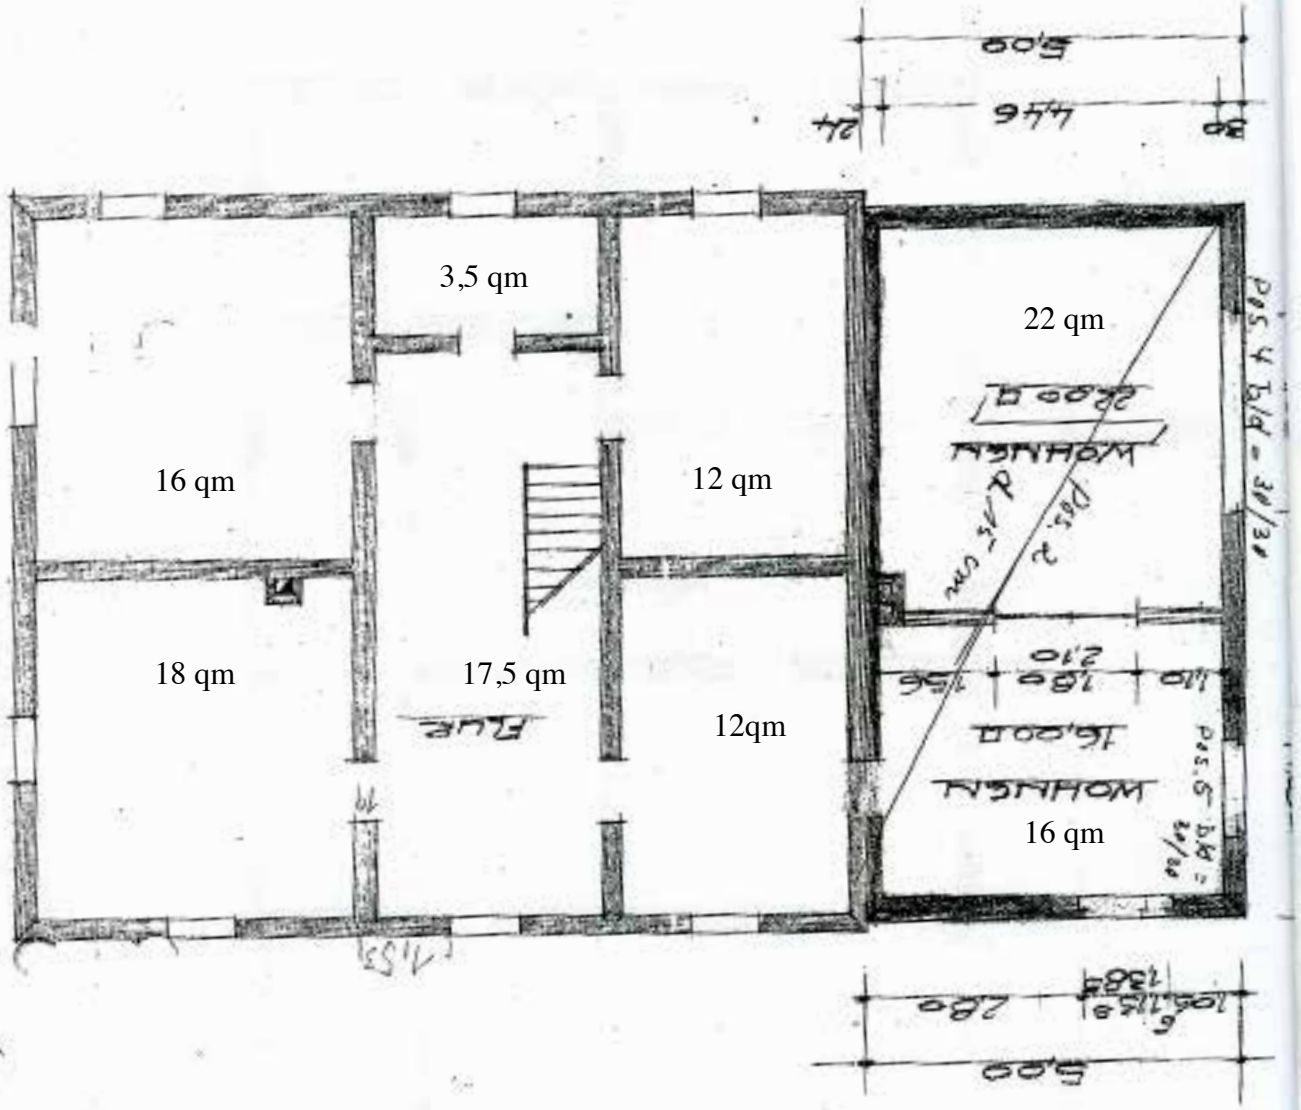
16 qm
18 qm
3,5 qm
17,5 qm
12 qm
12qm
22 qm
16 qm