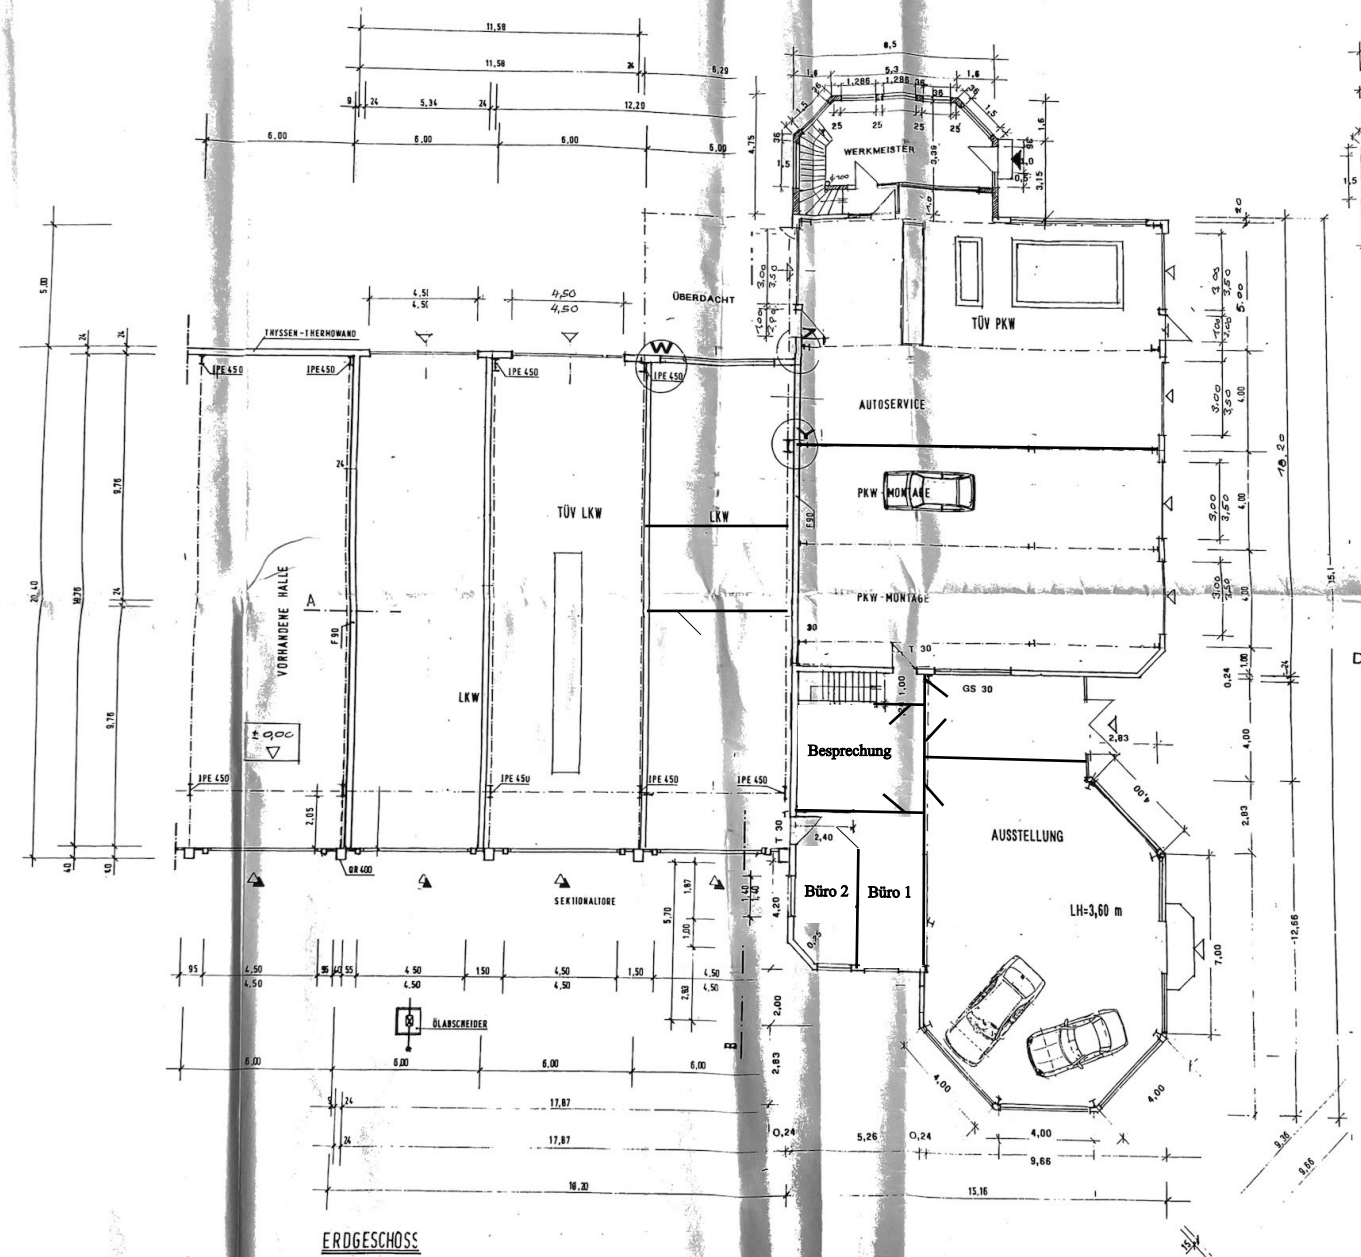

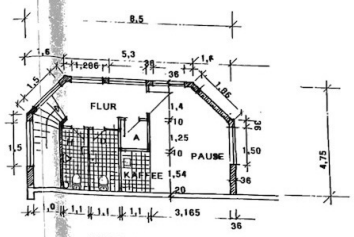

NEU

Wessel Fahrzeugteile

Vermieter: G. Hartung

Mieter: Wessel Fahrzeugteile

DIESER PLAN GILT NICHT FÜR DIE AUSFÜHRUNG

ANBAU EINES SOZIALTRAKTES

Bauvorhaben:	Bauabschnitt 2 "AUTO-SERVICE-CENTER"
Bauort:	Magdeburg Sülzborn 2
Bauherr:	Günter Hartung Tannengrund 23 b 46539 Dinslaken
Architekt:	Dipl.Ing. Otto Geiger Almutstrasse 126 46537 Dinslaken
Planart:	Grundrisse
Maßstab:	1 : 100 geändert Febr.99
	GEÄNDERT 23.06.98
	GEÄNDERT 05.06.98
Datum:	September 1997
Der Bauherr:	Der Architekt:

DIPLOM-INGENIEUR
OTTO GEIGER
ARCHITEKT
ALMUTSTRASSE 126
TEL.02064/81170, FAX 80846
46537 DINSLAKEN