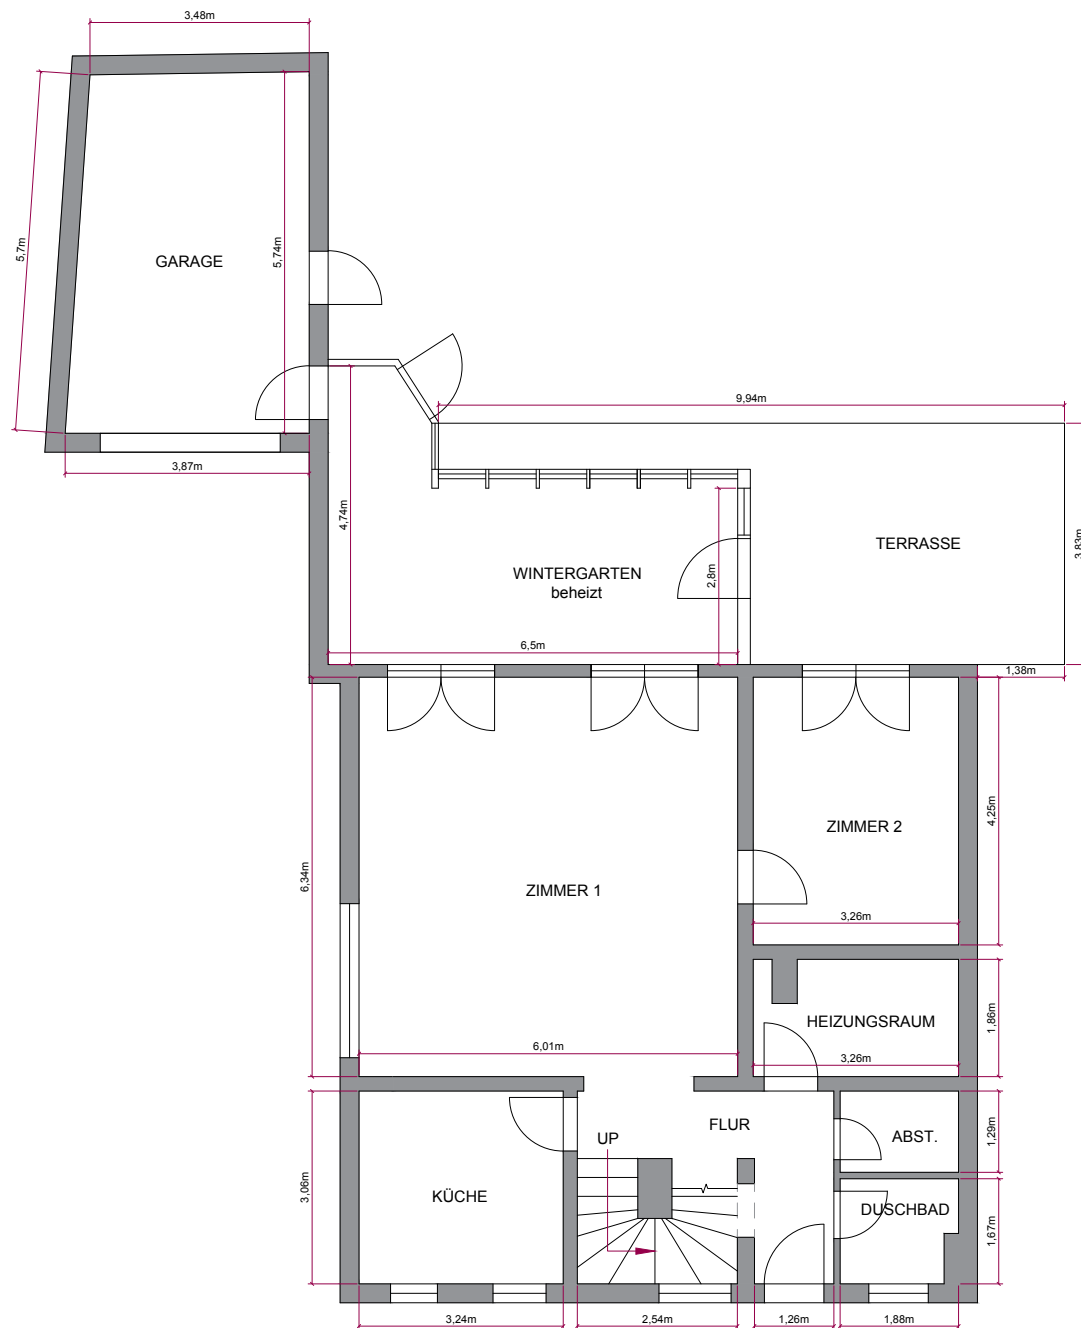


OBJEKTDATEN

Art:	Einfamilienhaus
Adresse:	Hermisdorfer Damm 75, 13467 Berlin

SACHVERSTÄNDIGER

Carsten Schadwinkel
Wilmsdorfer Straße 94, 10629 Berlin

PLANINFORMATIONEN

Grundlage:
Vorortaufmaß

Geschoss/ Ansicht:
Erdgeschoss

Format: DIN A4	Maßstab: 1:120
erstellt am: 23.04.2025	gezeichnet von: Kevin Lind

BESTÄTIGUNG



Stempel | Unterschrift

Haftungsausschluss

Grundriss wurde auf Grundlage von
einem Vorortaufmaß erstellt.



OBJEKTDATEN

Art:

Einfamilienhaus

Adresse: Hermsdorfer Damm 75,
13467 Berlin

SACHVERSTÄNDIGER

Carsten Schadwinkel

Wilmsdorfer Straße 94, 10629 Berlin

PLANINFORMATIONEN

Grundlage:

Vorortaufmaß

Geschoss/ Ansicht:

Obergeschoss

Format:
DIN A4

Maßstab:
1:100

erstellt am:
23.04.2025

gezeichnet von:
Kevin Lind



BESTÄTIGUNG



Stempel | Unterschrift

Haftungsausschluss

Grundriss wurde auf Grundlage von
einem Vorortaufmaß erstellt.

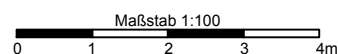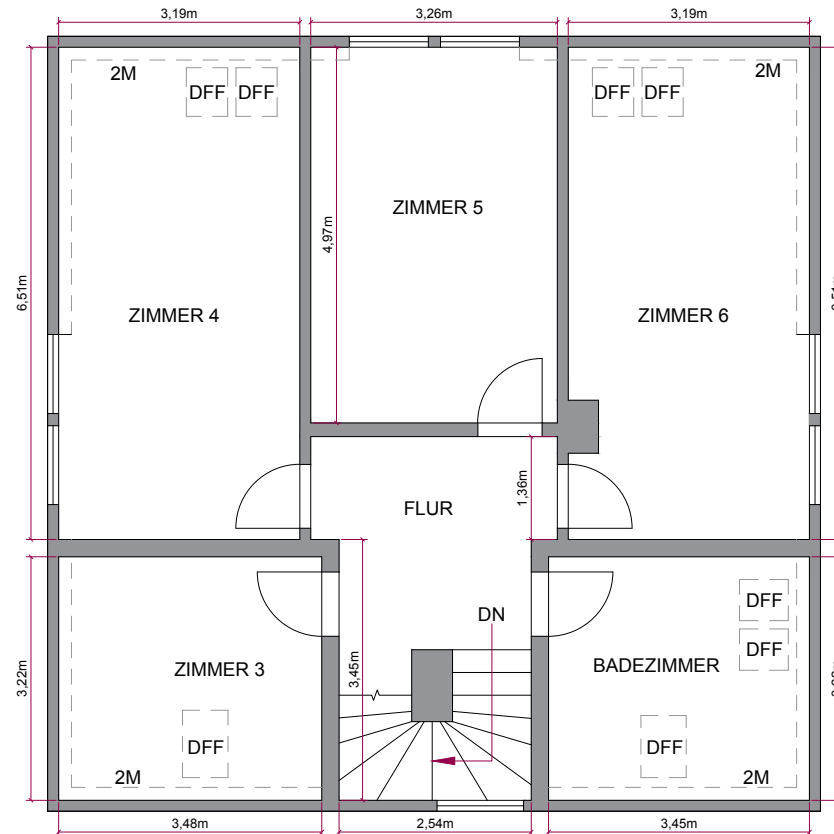



WABERSKI
IMMOBILIENVERMESSUNG

OBJEKTDATEN

Art:

Einfamilienhaus

Adresse: Hermsdorfer Damm 75,
13467 Berlin

SACHVERSTÄNDIGER

Carsten Schadwinkel
Wilmsdorfer Straße 94, 10629 Berlin

PLANINFORMATIONEN

Grundlage:

Vorortaufmaß

Geschoss/ Ansicht:

Dachgeschoss

Format:

DIN A4

Maßstab:

1:100

erstellt am:

23.04.2025

gezeichnet von:

Kevin Lind

BESTÄTIGUNG



Stempel | Unterschrift

Haftungsausschluss

Grundriss wurde auf Grundlage von
einem Vorortaufmaß erstellt.

