


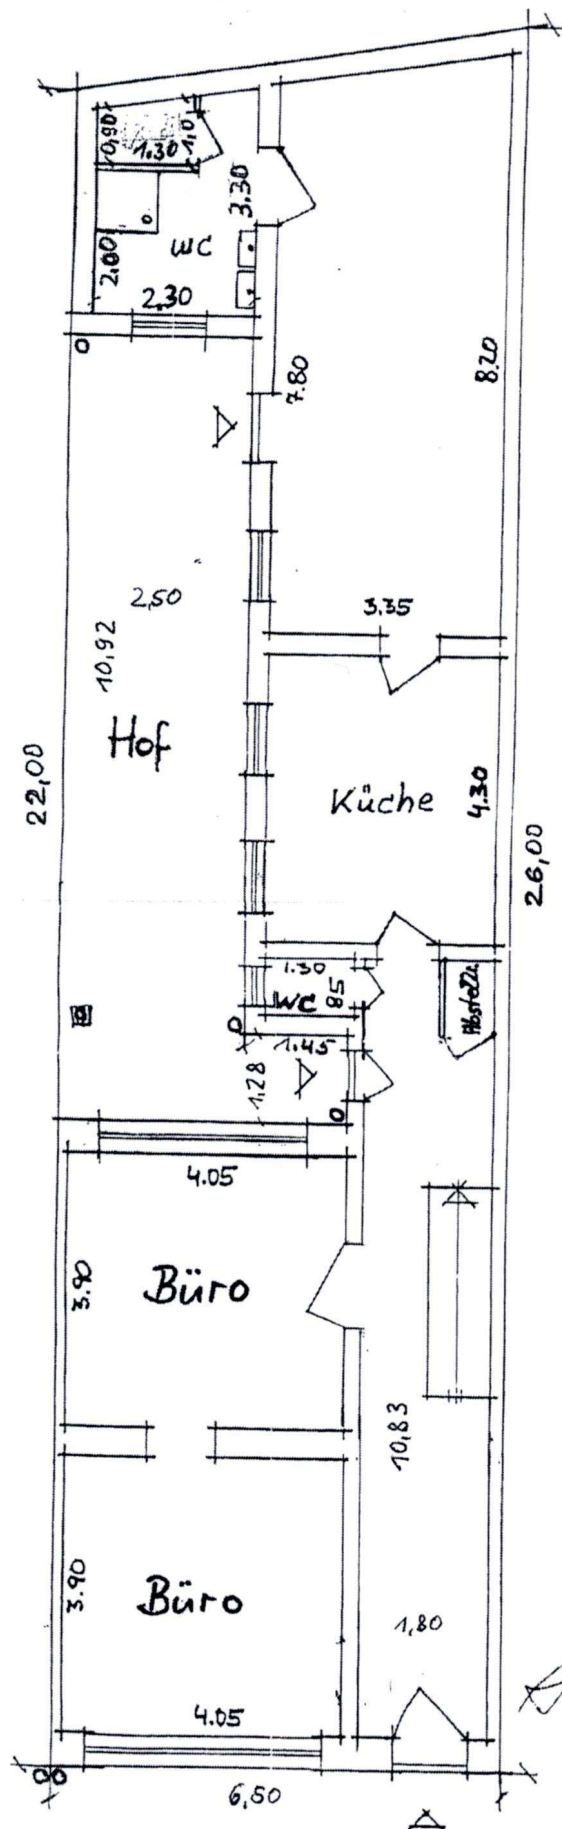


ERDGESCHOSS

Stiller



AUSSENMASSE AUS KATASTER-
PLAN ABGEGRIFFEN
2.OG+DG AUFGEMESSEN

BLÜCHERSTR. 11
4750 KREFFELD

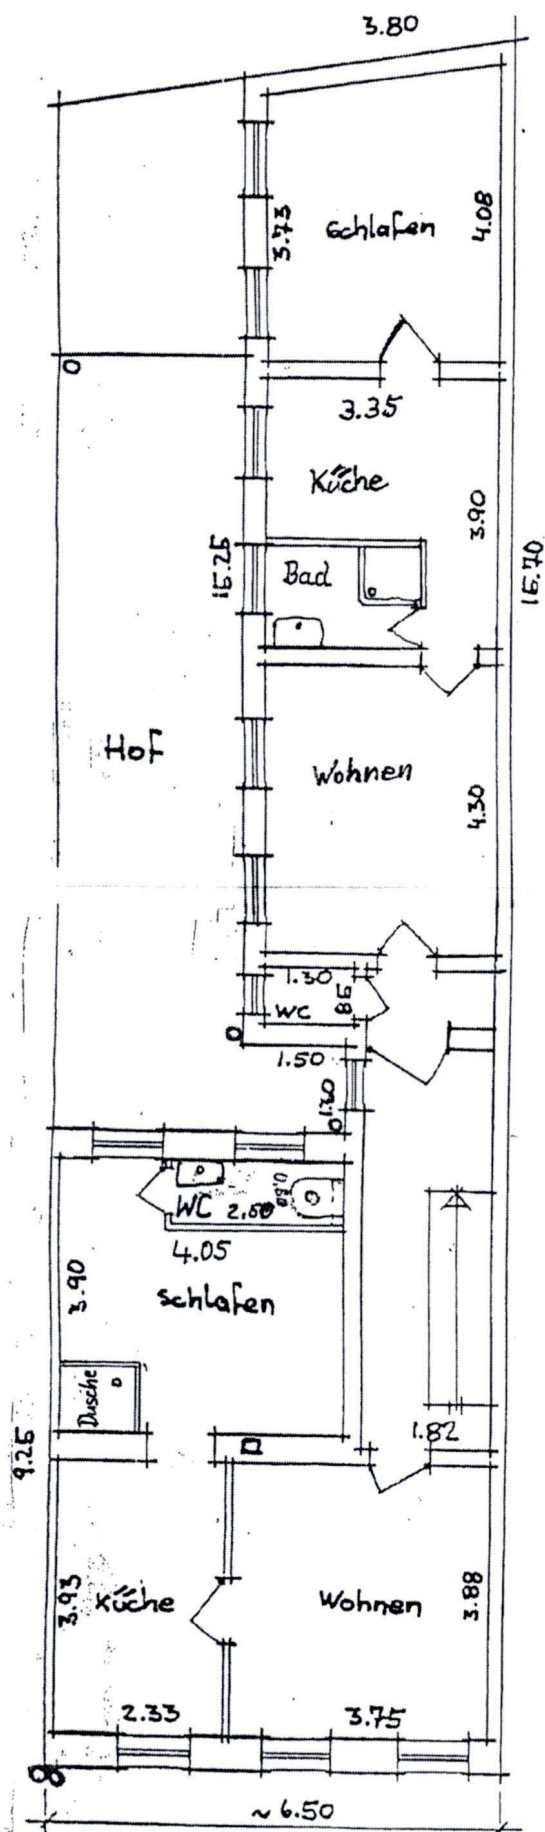

1. OBERGESCHOSS

Blücher Str. 11

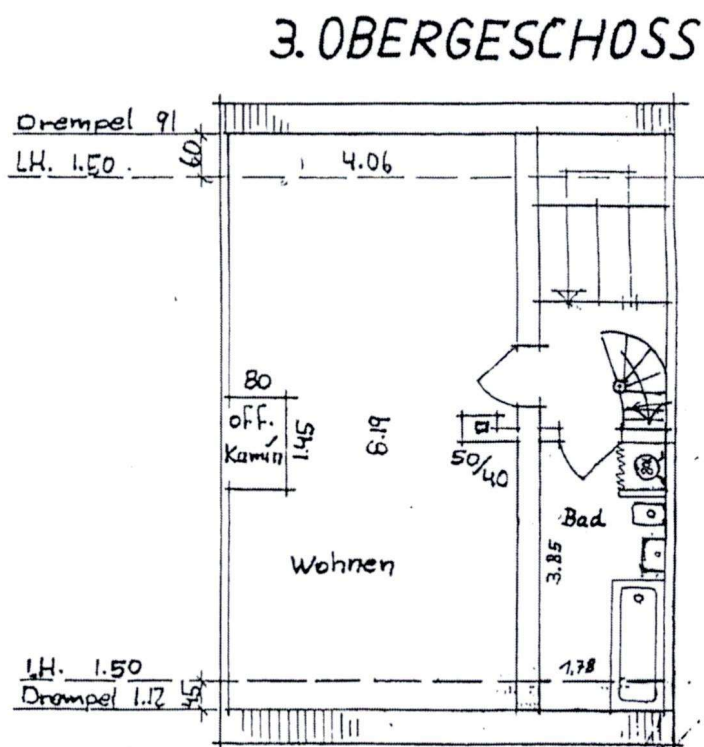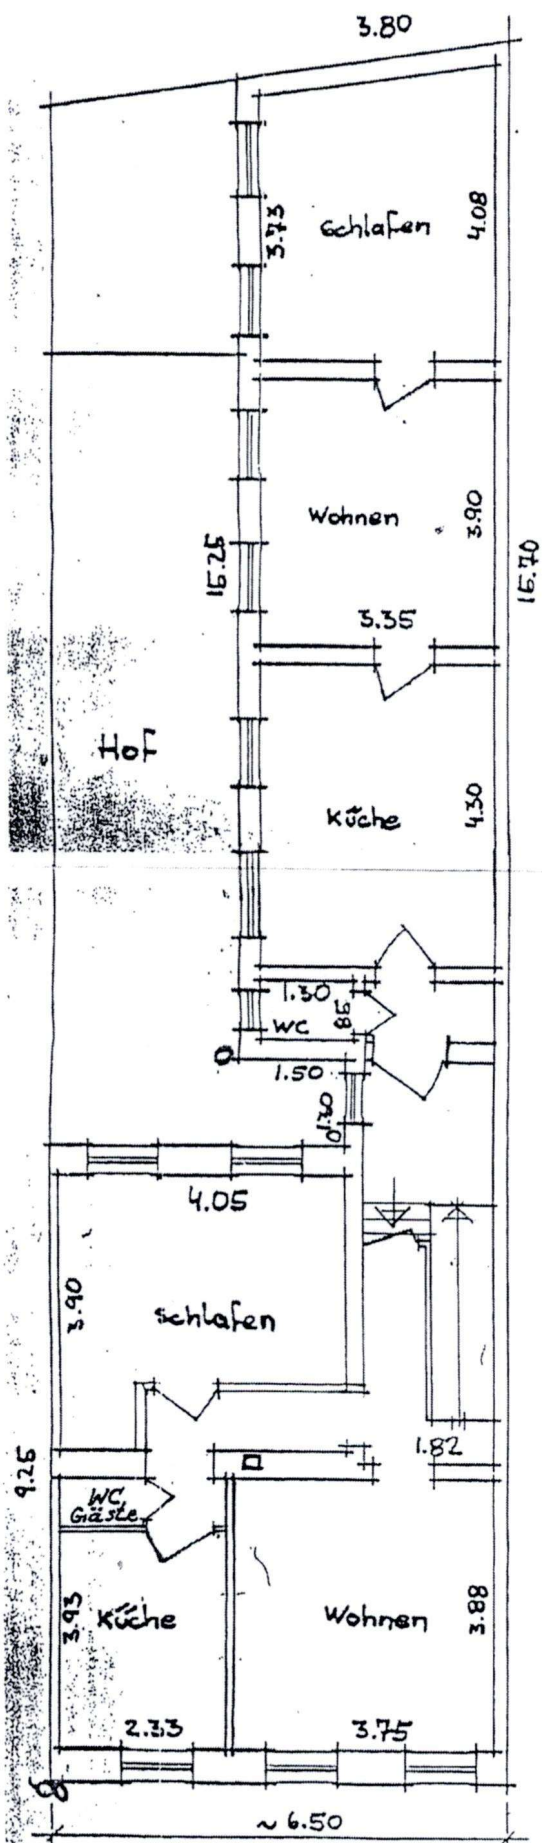

Blücher Str. 11