
 
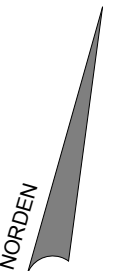


Änderungen:
Datum Index Inhalt
14.06.18 B AR1 OK FFB neu
WC OK FFB + Tür neu

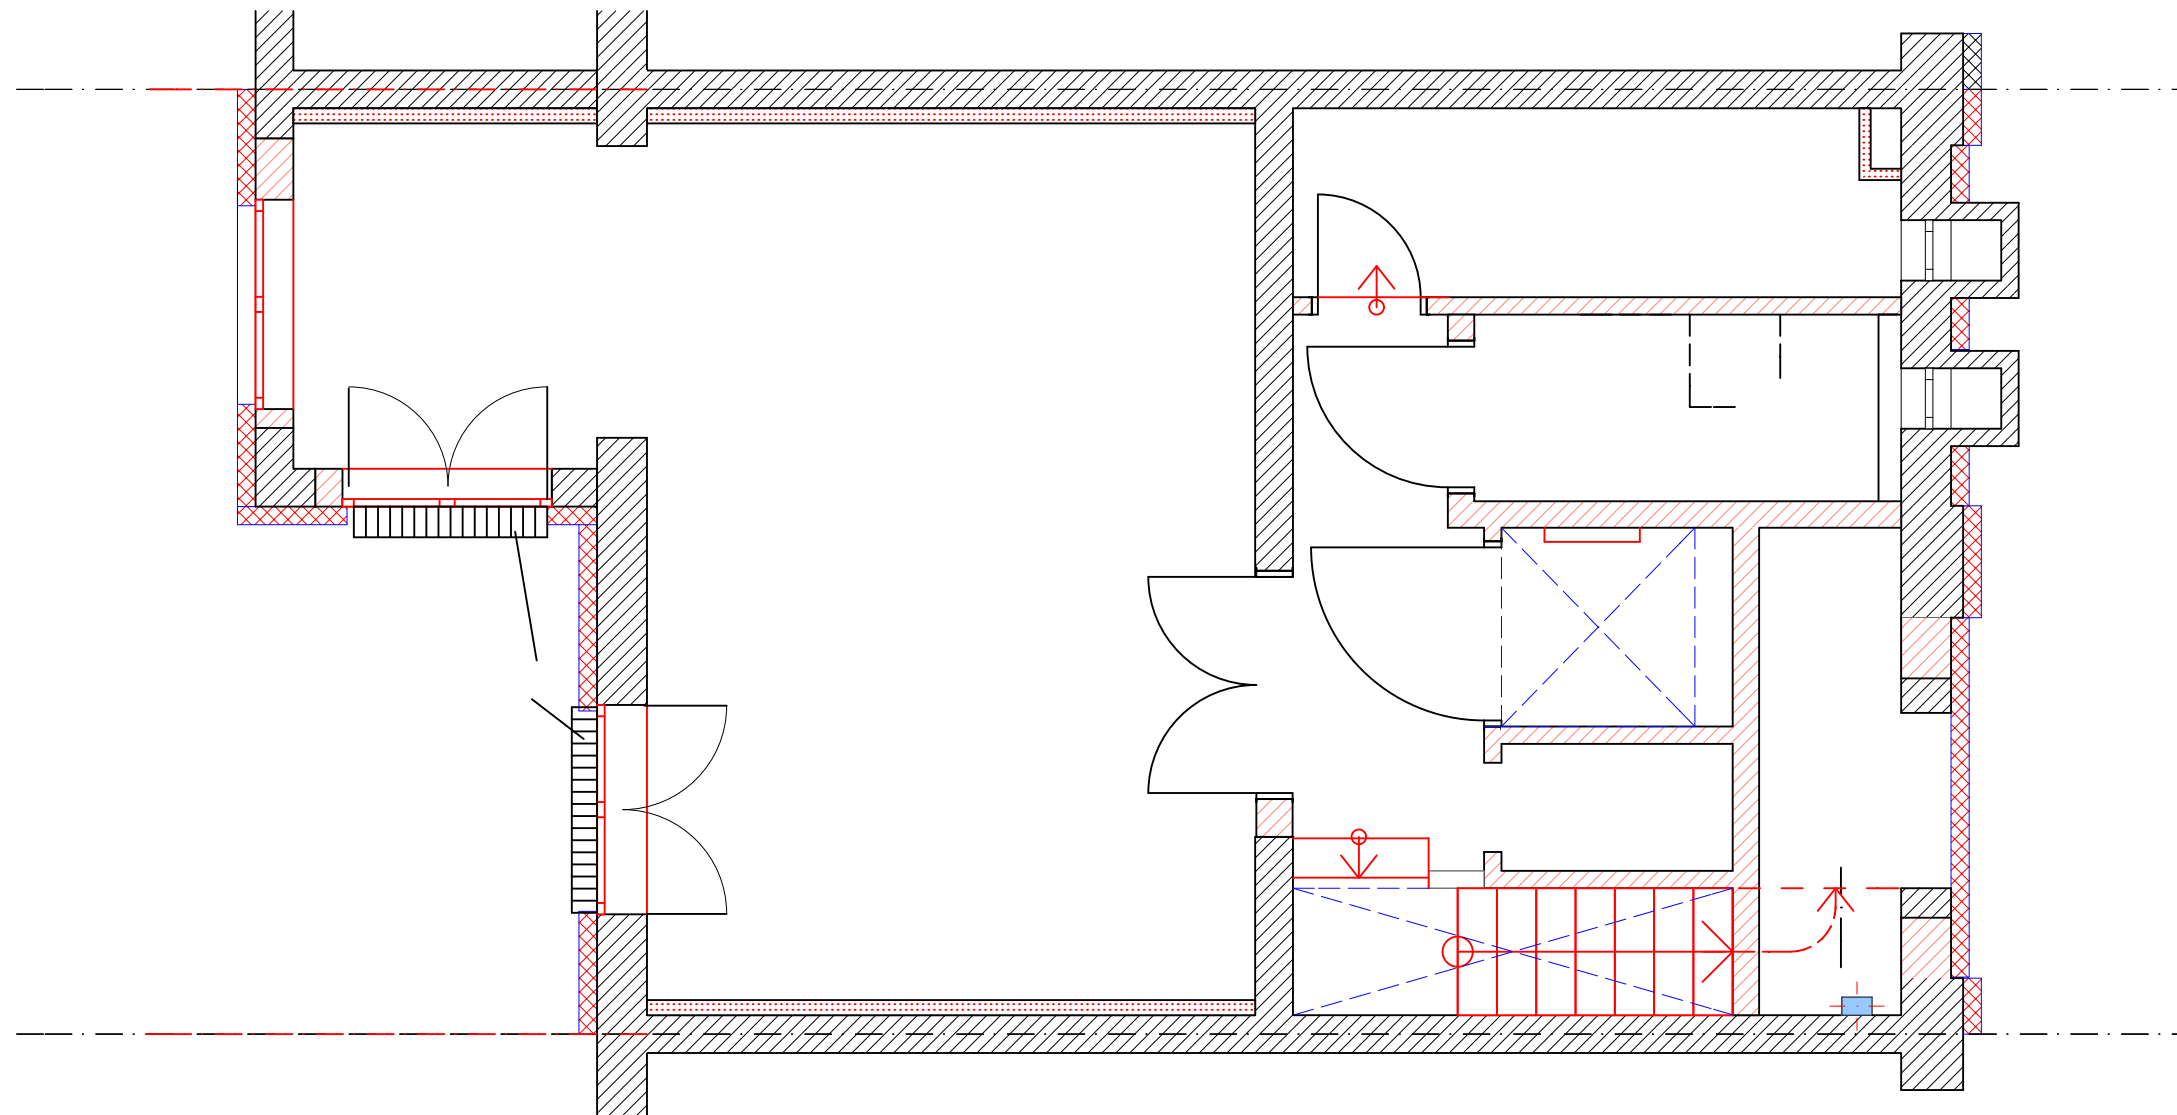

GARTENGESCHOSS

Maßstab: 1 : 50
Bl.Gr.: DIN A3
Datum:
Bl.Nr.: 1