


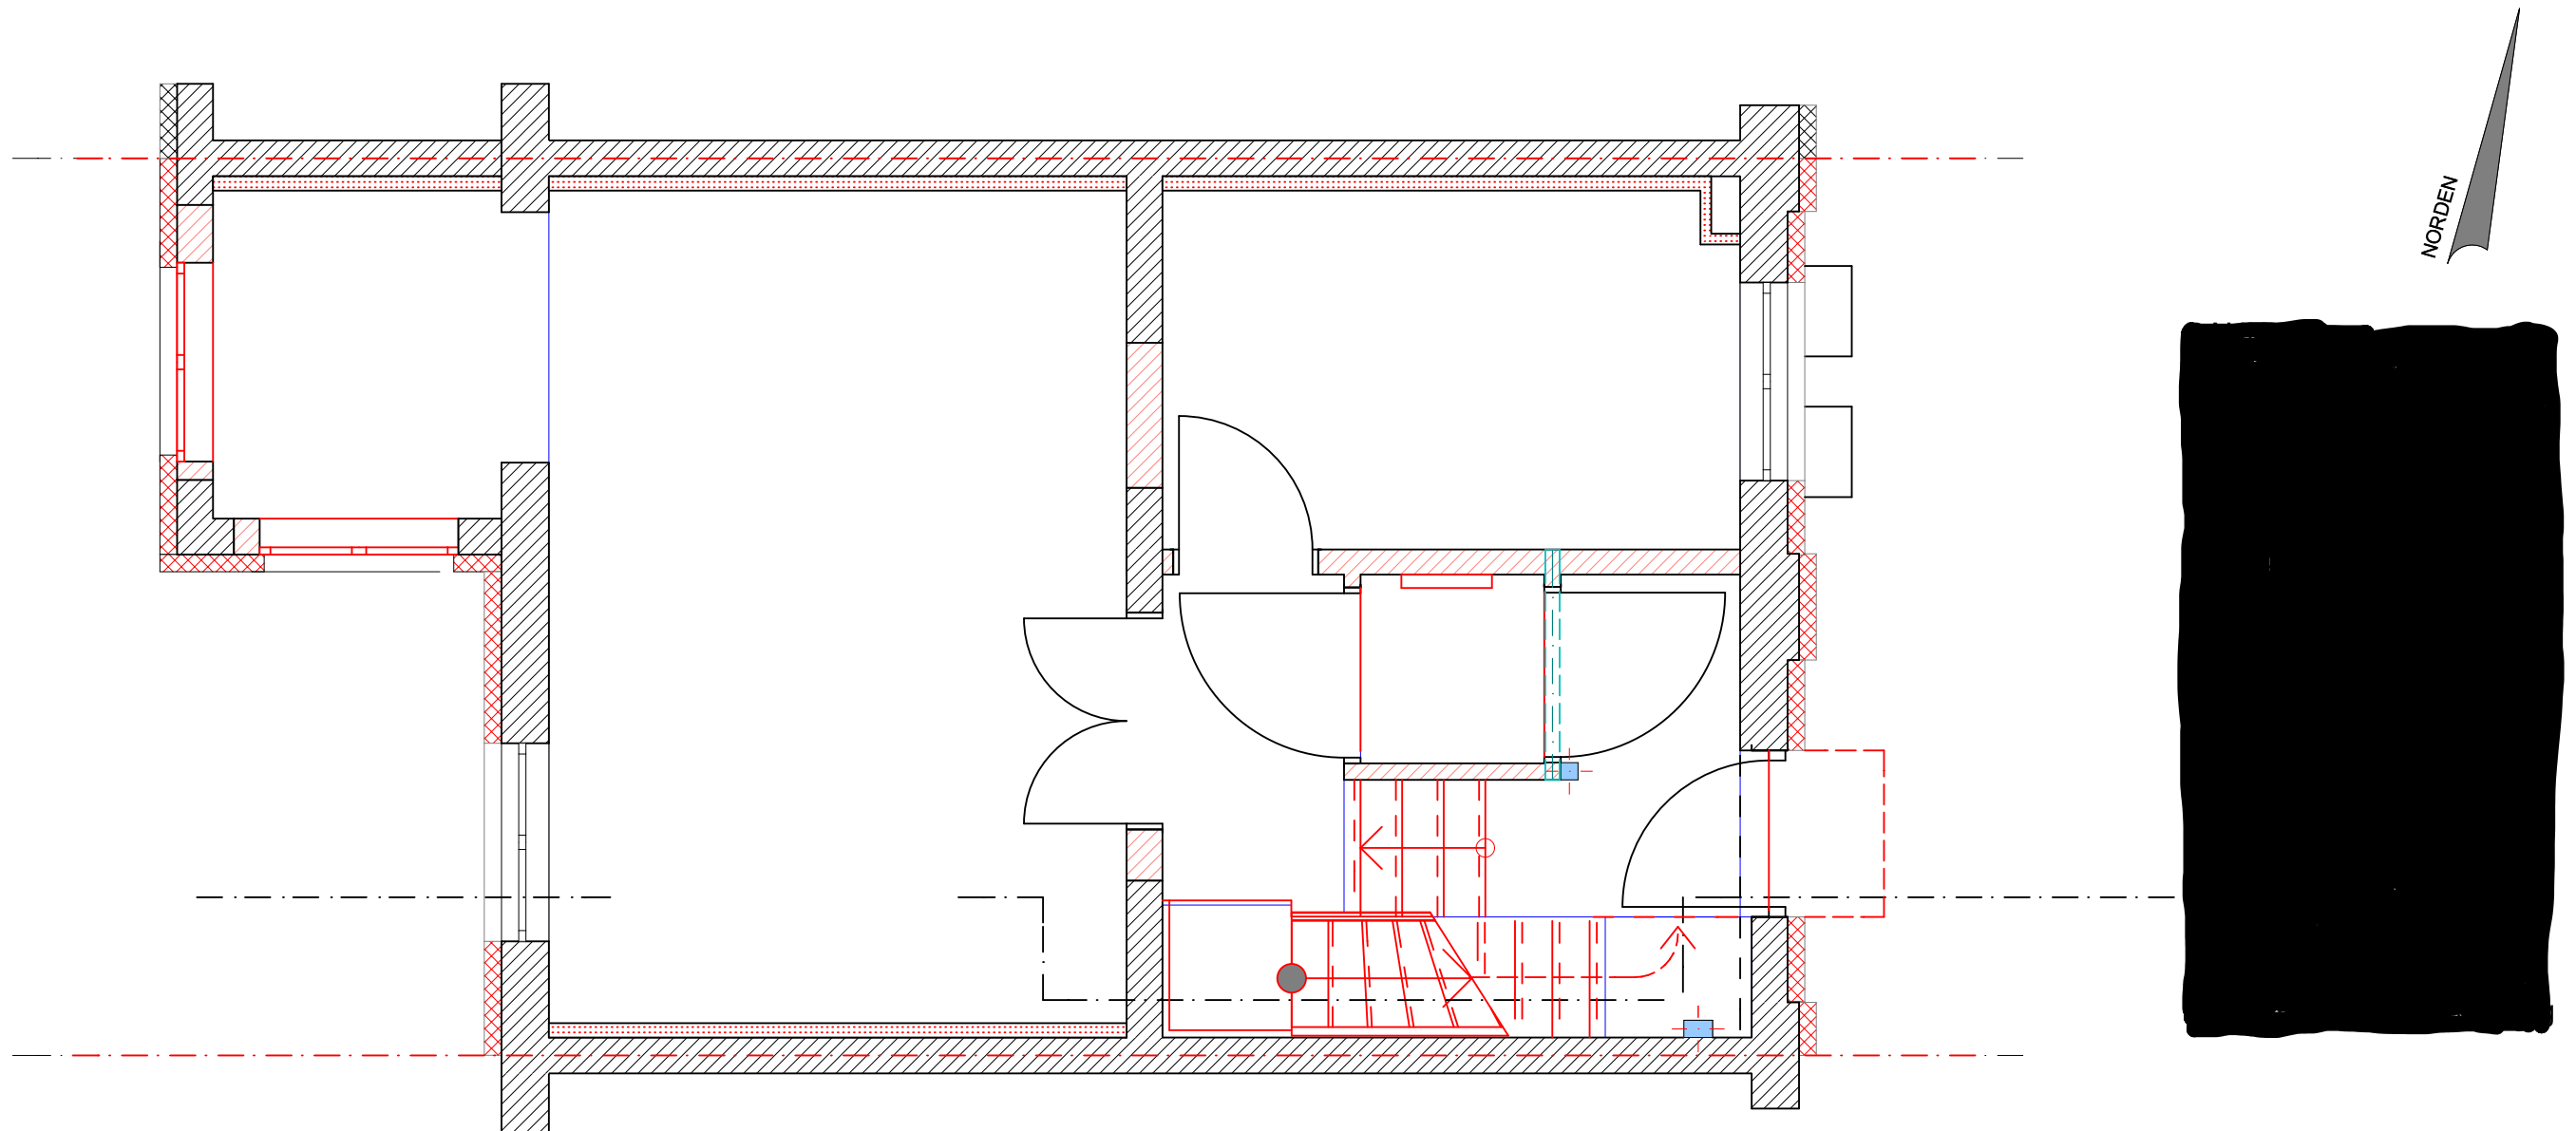

ERDGESCHOSS

Maßstab: 1 : 50
Bl.Gr.: DIN A3
Datum:
Bl.Nr.: 2