
 
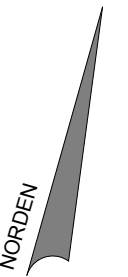


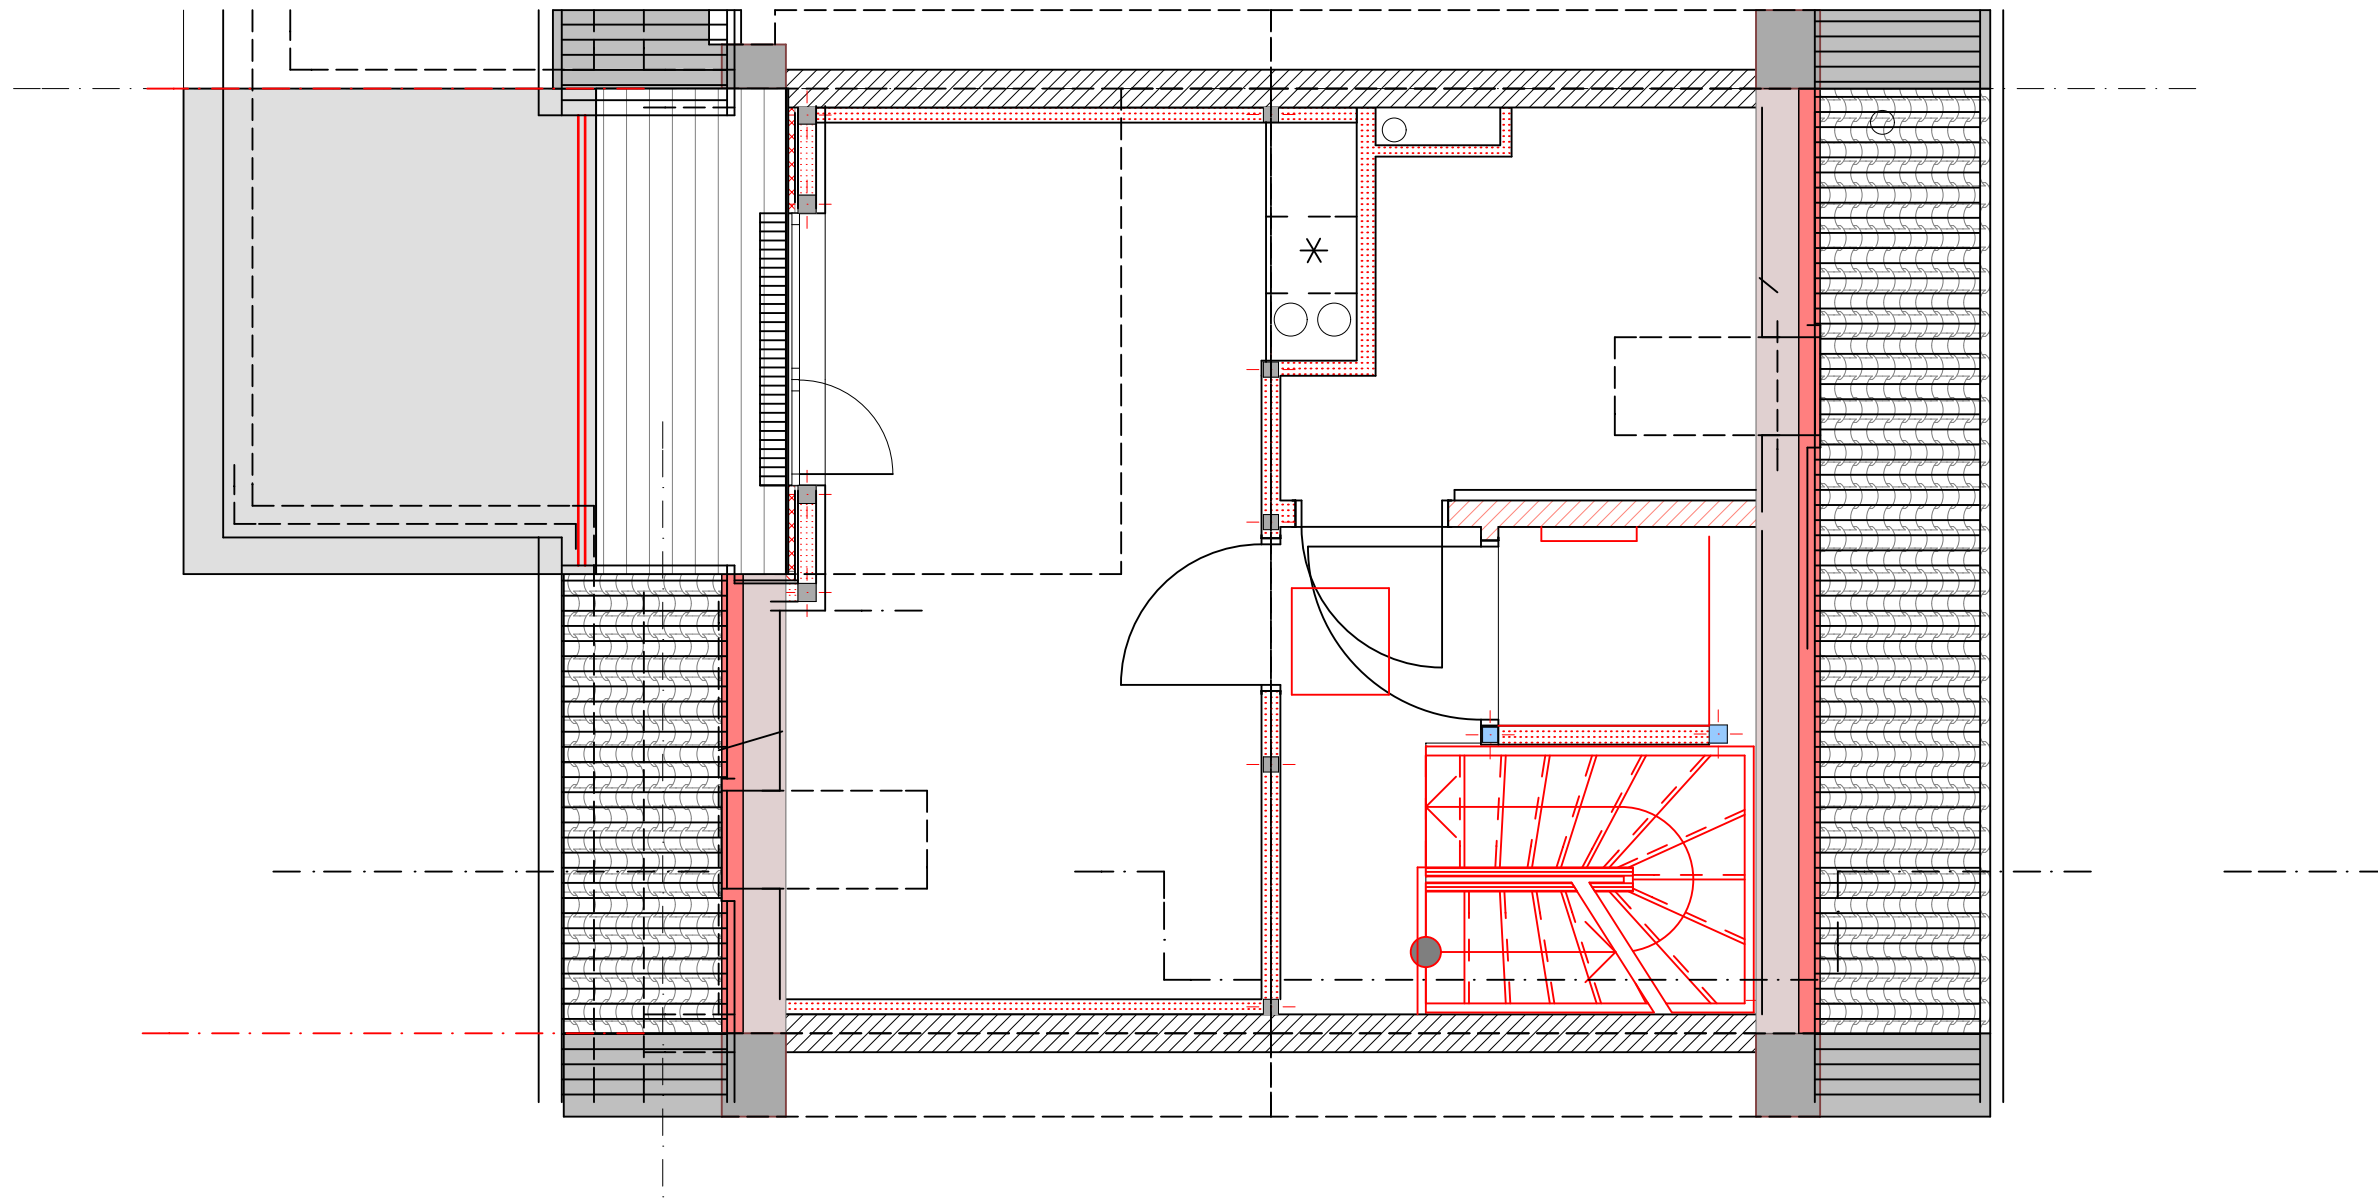

DACHGESCHOSS