
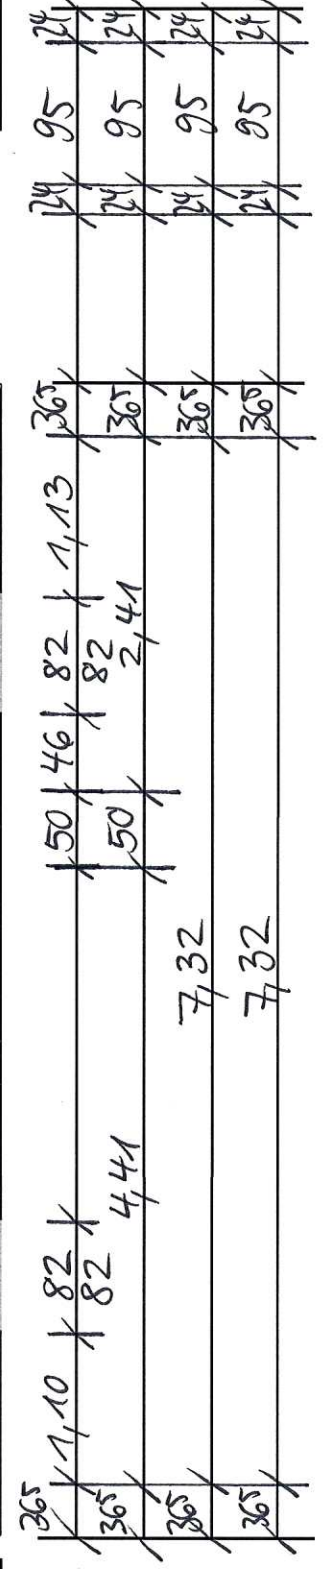


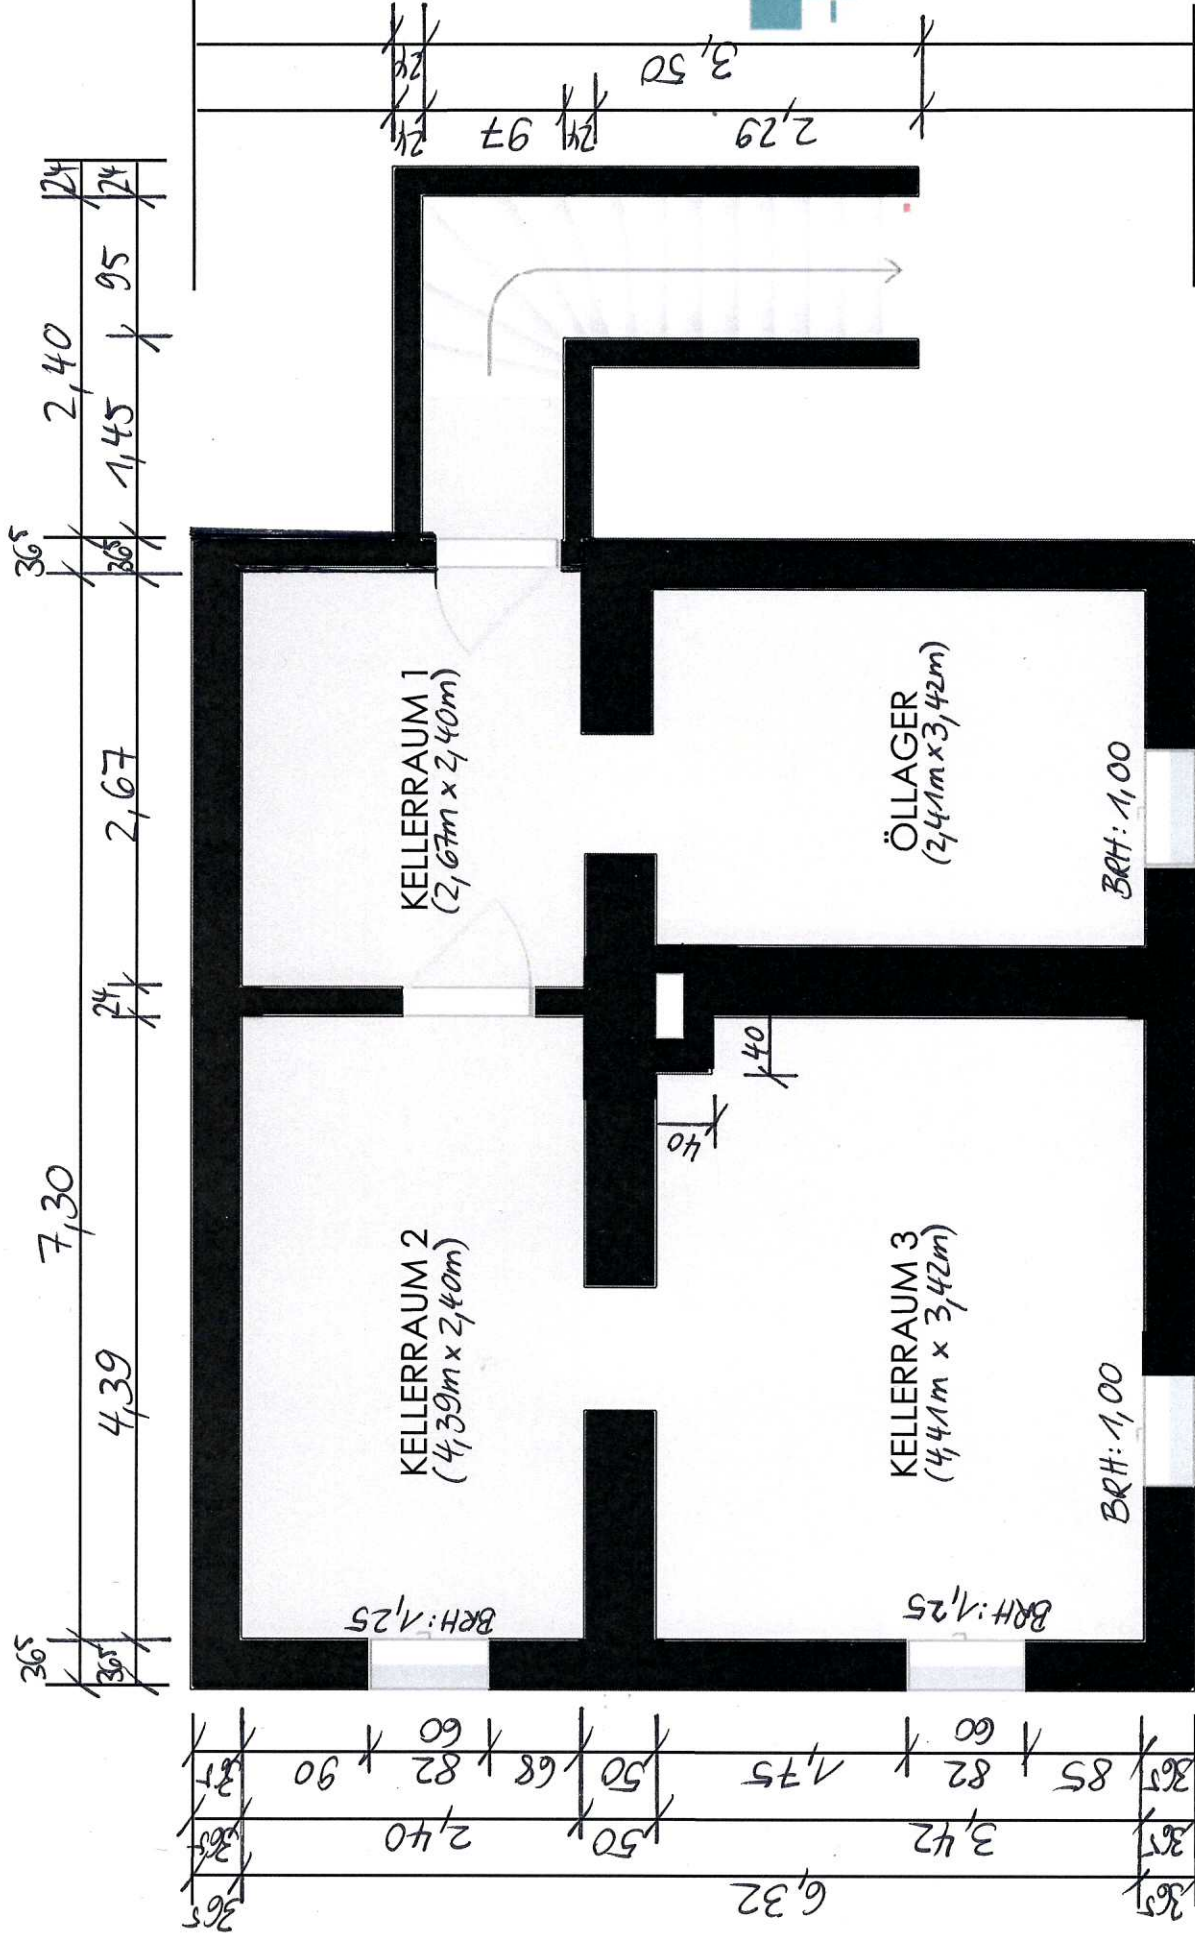

KELLERGESCHOSS