

1487/1981
23. Nov. 1982

Sa

Genehmigt
Bremen-Nord, den
Bauamt Bremen-Nord
Abt. Bauordnung
im Auftrag




BEZEICHNUNG	PROJEKT	PLANSYSTEM - NR.	GEOMETRISCHER MASSSTAB
PLAN-NR.	GRA	G2K105100	
ALLE MASSE SIND AM BAU ZU PRÜFEN!			
±0.00 OKF / EG = +4.10	N.N.		
PROJEKT	WOHNANLAGE BREMEN - GRAMBKE NACHTR. Z. B.-ANTRAG		
PLAN	GRUNDRISS KELLERGEOSCHOS HAUS 2	1:100	
BLATTGRÖSSE	5.10 x 1.00		
DATUM	17.05.1982		
BEARBEITET	U.S.		
BAUHERR	BAUHERRENGEMEINSCHAFT GRAMBKE HEERSTRASSE 718 2820 BREMEN - GRAMBKE		
PLANUNG	M. OCKER • H. SCHMIDT DIPL. ING. ARCHITEKTEN HOFWEG 59 2000 HAMBURG 76 TEL.: 040 / 220 84 51		

Nur gültig für
die Abgeschlossenheit
der Wohnung

Katastermäßige Bezeichnung Flur 124
Grundbuch von Bremen V/VR 121 Band 299
zugehörig zu Bescheinigung G. 1/1918/3694 vom 06. Sep. 1983

Aufteilungsplan

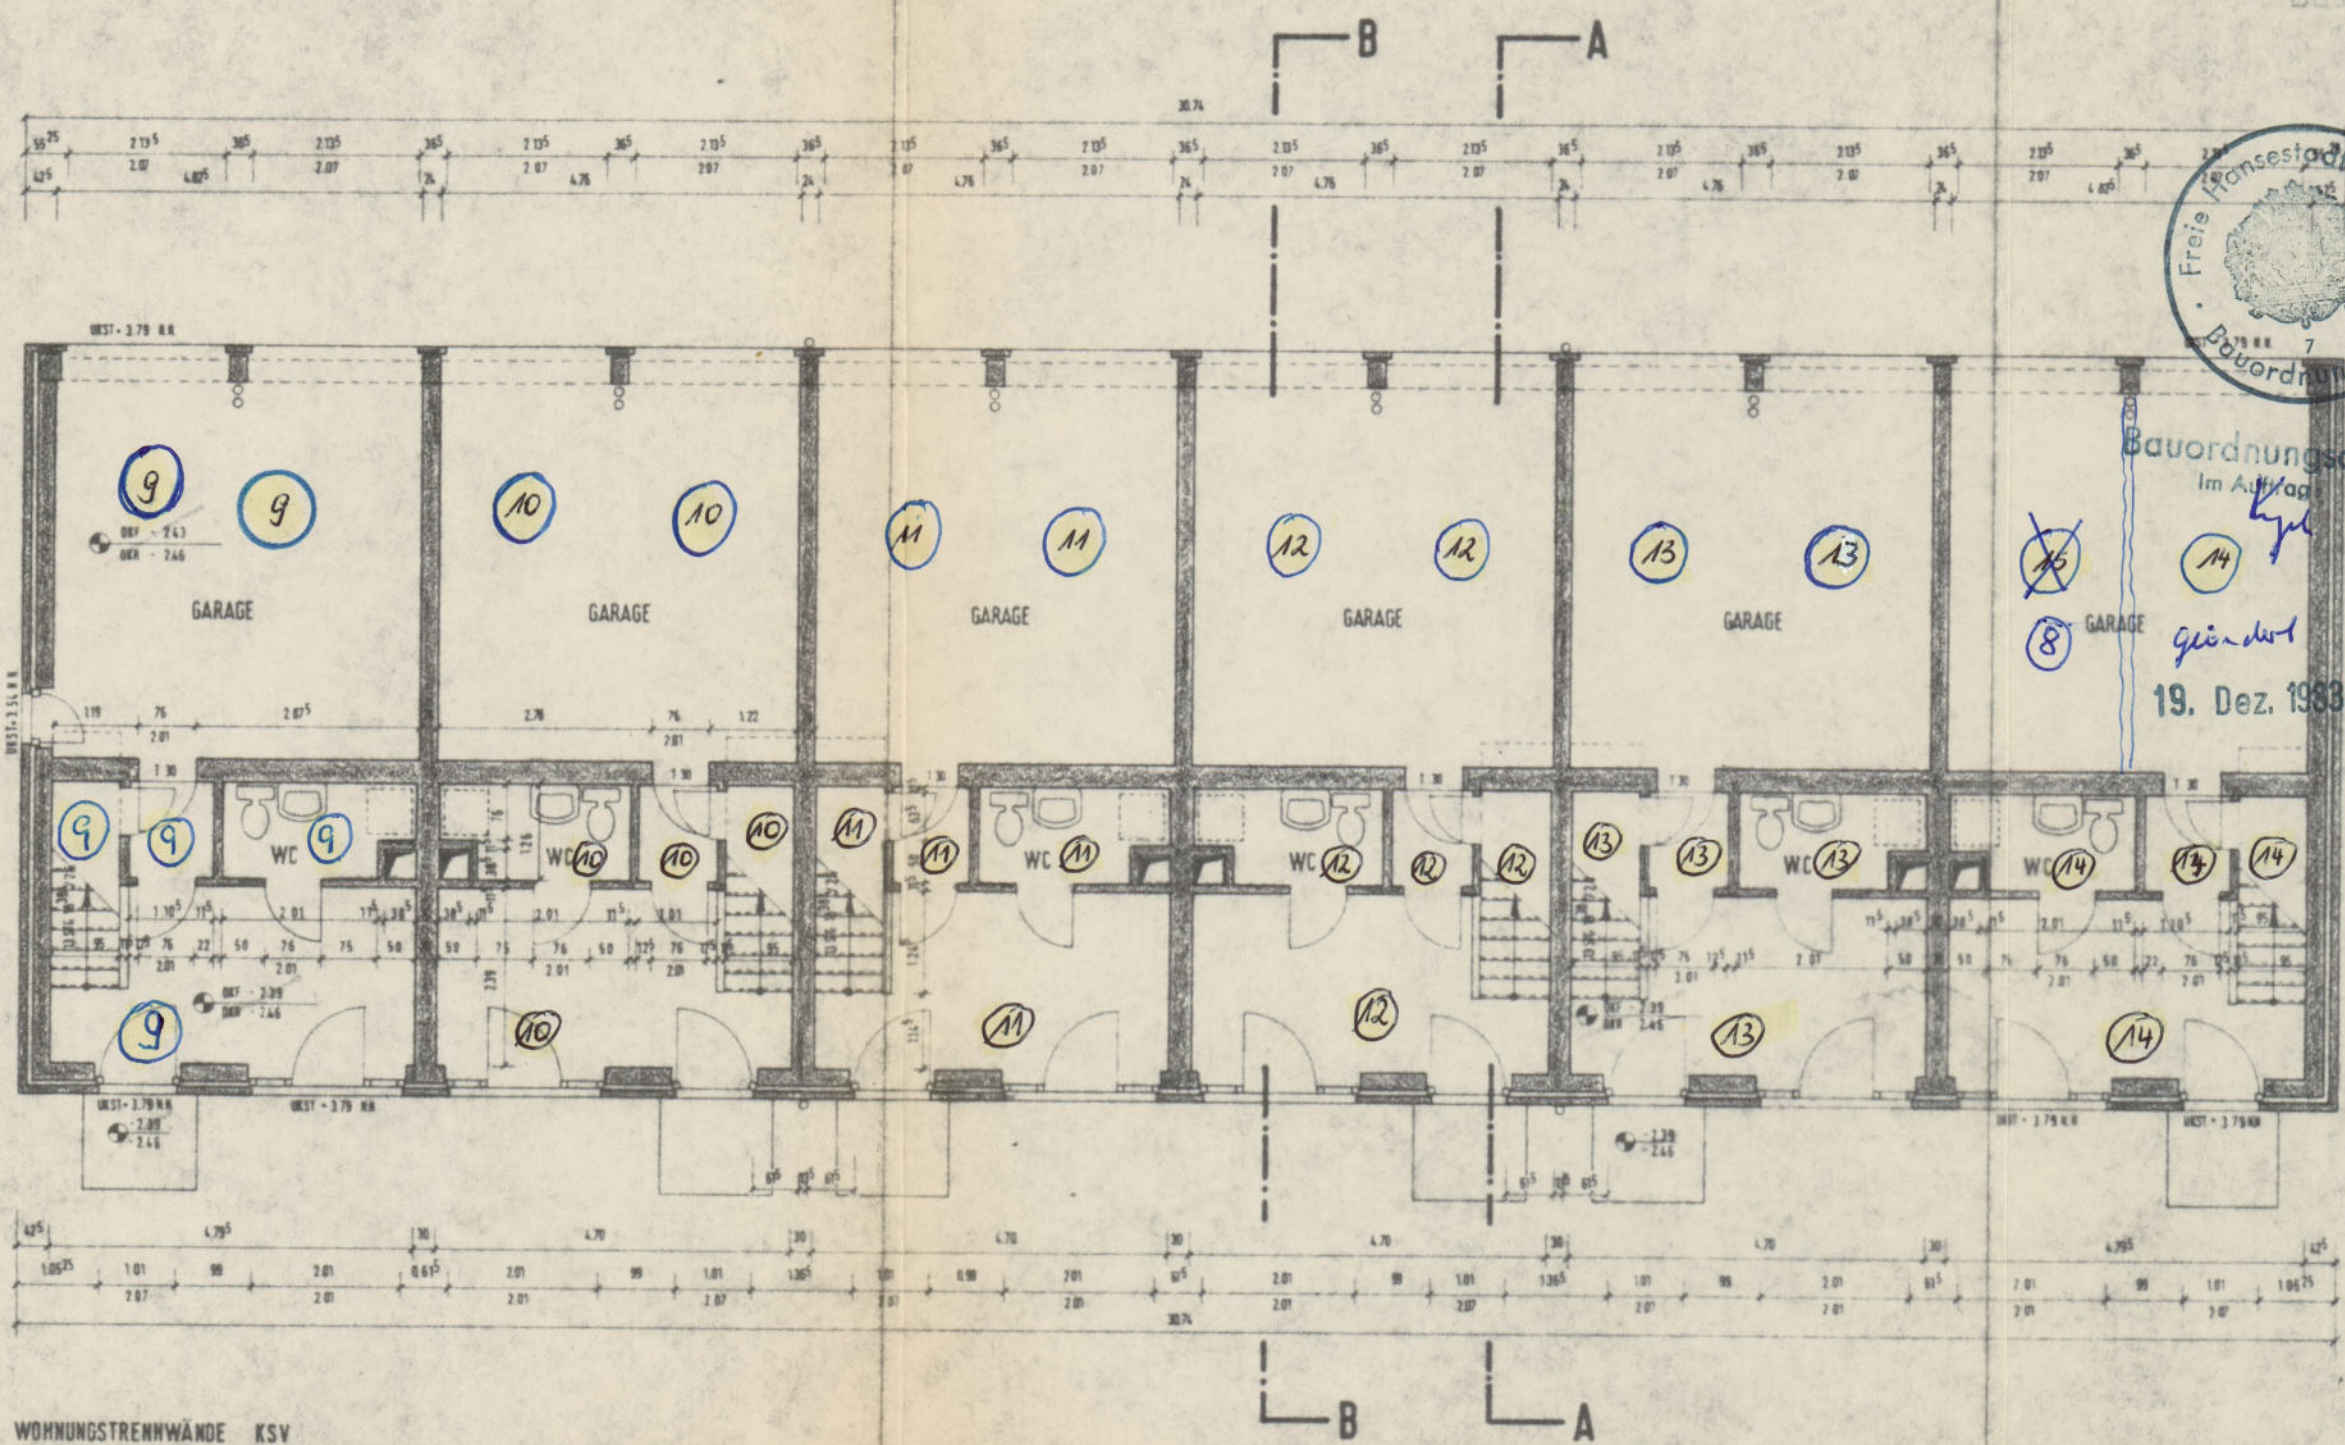

WOHNUNGSTRENNWÄNDE KSV
TRAGENDE WÄNDE KSL
NICHTRAGENDE WÄNDE KSL

ALLE SCHÄCHTE INNERHALB DER WOHNUNG MIT RIFFELBLECH IN WINKELRAHMEN

1487/1981


9a

3. Nov. 1982

Genehmigt
Bremen-Nord, den 22. 11. 1982
Bauamt Bremen-Nord
Abt. Bauordnung
im Auftrag



BEZEICHNUNG	ÄNDERUNG	DATUM
1. MASSE KÜCHEN / WOHNEN		0.8.1.1.8.2
2. FENSTER WESTFASADE		0.4.1.1.8.2
3. BRUSTUNGSHÖHEN, STÜTZE, HÖHNENSTUFEN		0.4.1.1.8.2
4. SCHWELLEN, STÜTZE, MASSE		0.4.1.1.8.2
5. TREPPEN, STÜTZE, VERHÄLTNISSE, POSITION		0.4.1.1.8.2
6. TREPPEN KÜCHEN		0.4.1.1.8.2
7. MASSE, SCHWELLEN, NEBENSTREIFEN		0.4.1.1.8.2
8. MASSE		0.4.1.1.8.2

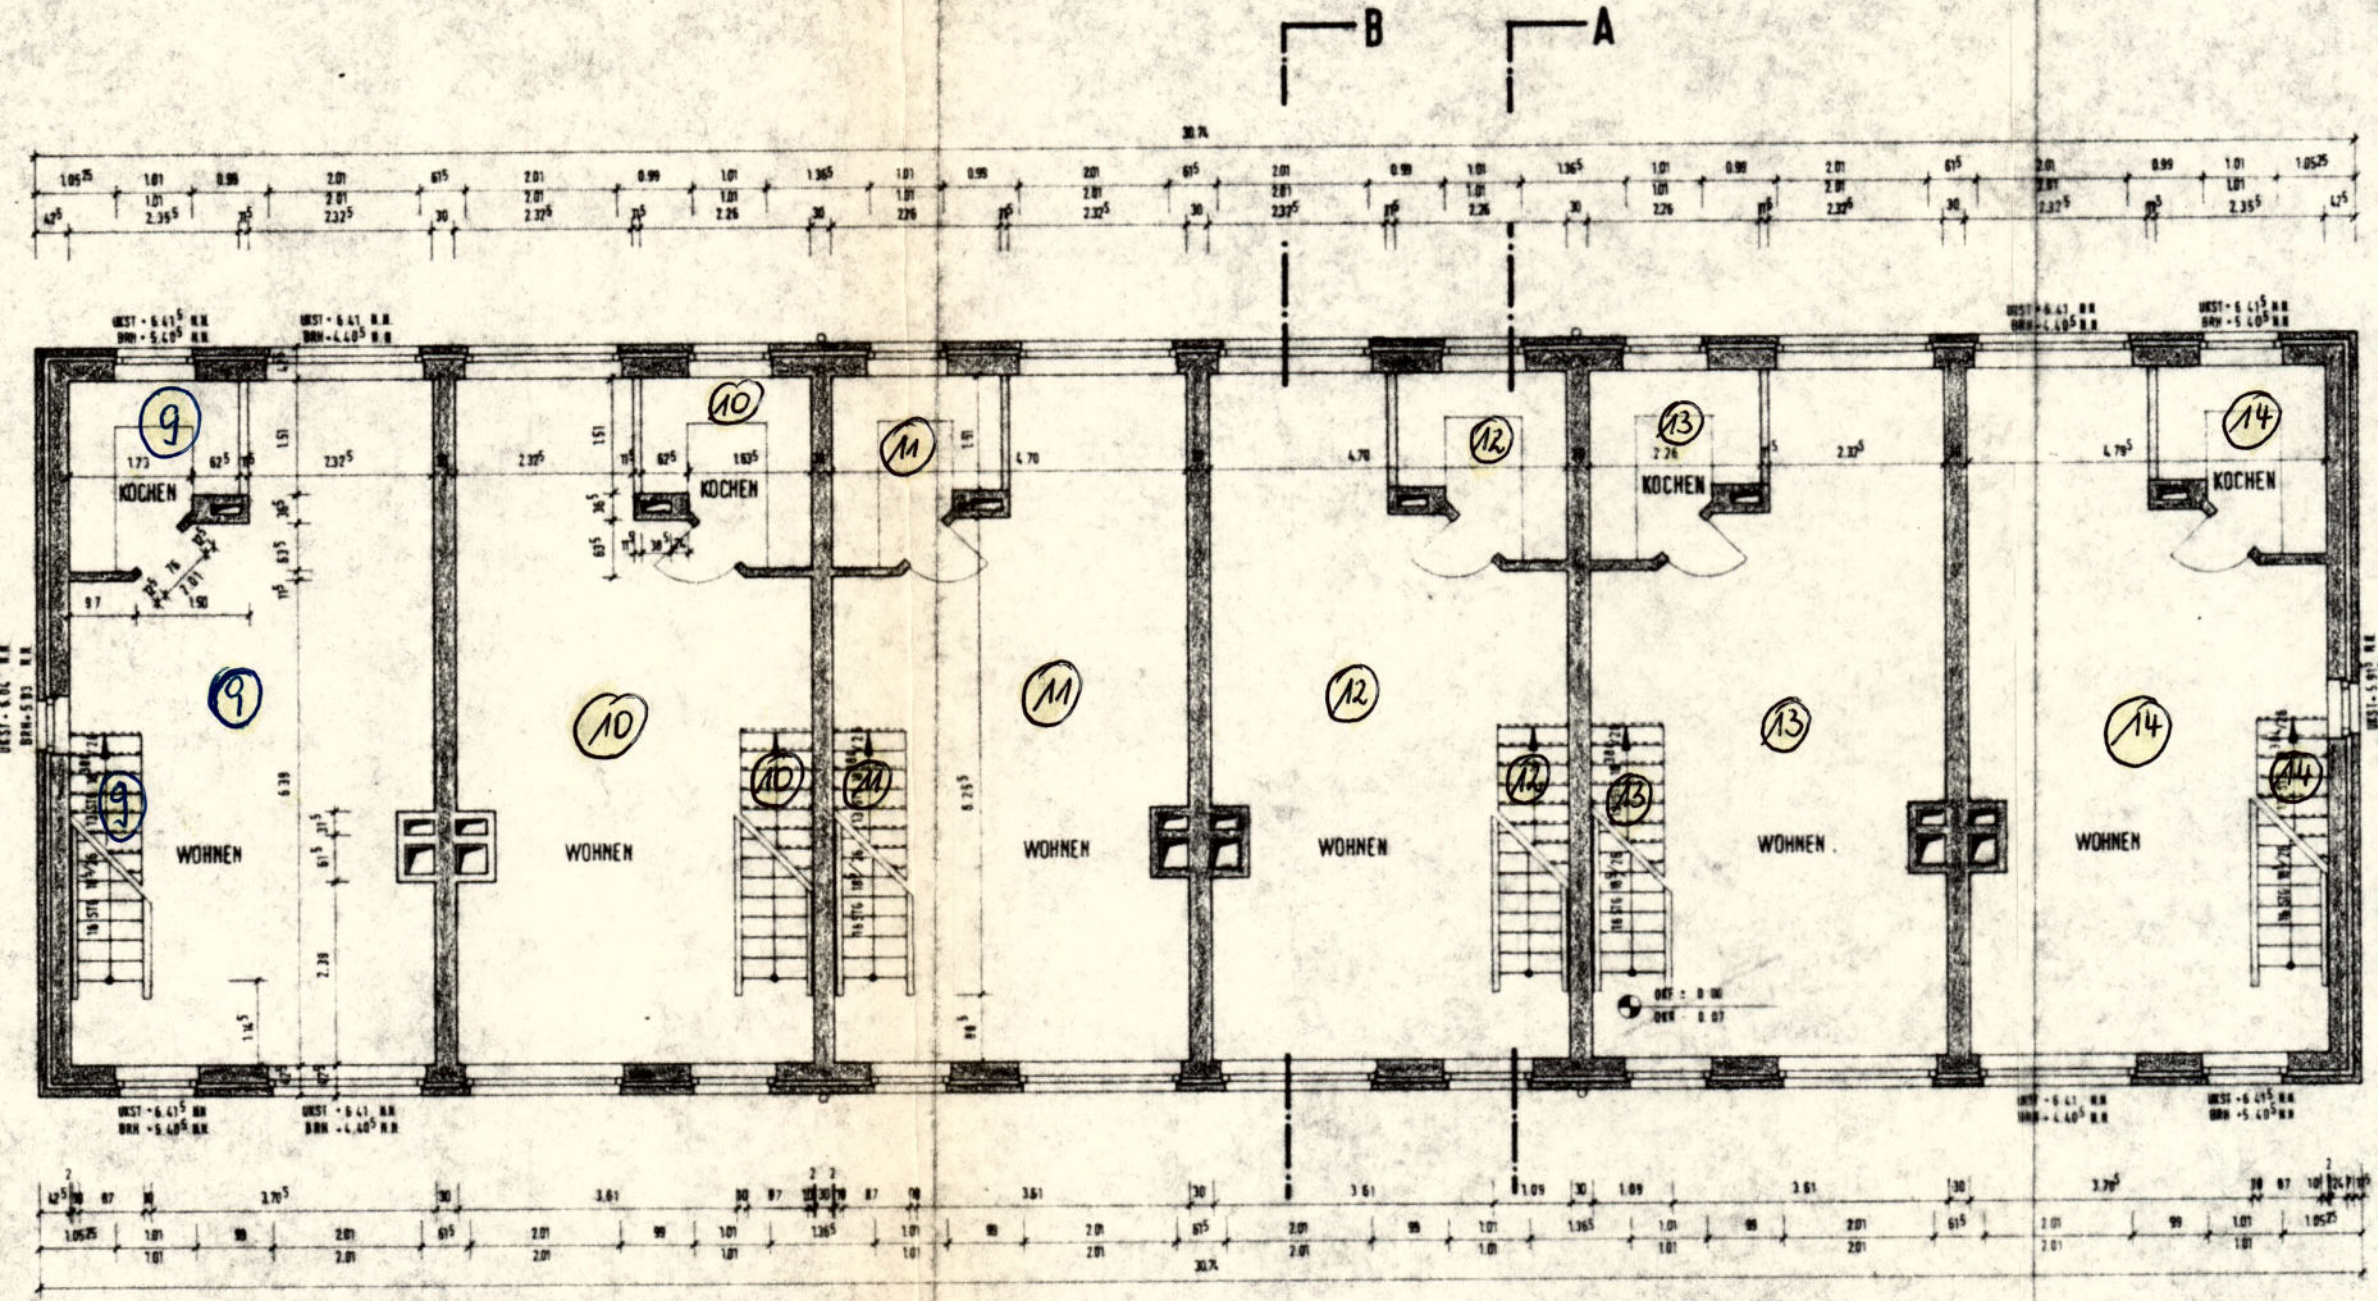

WOHNUNGSTRENNWÄNDE KSV
TRAGENDE WÄNDE KSL
NICHTTRAGENDE WÄNDE KSL

Aufteilungsplan
Katastermäßige Bezeichnung Flur 121
Grundbuch von Bremen WE/VR 121 Band
zugehörig zu Bescheinigung G. 1/1918/369 vom 06. Sep. 1983
Nur gültig für die Abgeschlossenheit der Wohnung

PLAN-NR. GRA G 2 0 0 0 5 1 0 0

ALLE MASSE SIND AM
BAU ZU PRÜFEN!
± 0.00 OKF / EG = + 4.10 N.N.

PROJEKT WOHNANLAGE
BREMEN - GRAMBKE
NACHTR. Z. B.-ANTRAG

PLAN GRUNDRISS
ERDGESCHOSS
HAUS 2 1:100

BLATTGRÖSSE 50 x 100
DATUM 1.7.82

BAUHERR BAUMERRENGEMEINSCHAFT
GRAMBKE HEERSTRASSE 118
2820 BREMEN - GRAMBKE

PLANUNG M. OCKER • H. SCHMIDT
DIPL. ING. ARCHITEKTEN
HOFWEG 59
2000 HAMBURG 76
TEL.: 040 / 220 84 51

10a

Genehmigt

Bremen-Nord, den ...
Bauamt Bremen-Nord
ASt. Bauordnung
Im Auftrag

Bauordnungsamt
Im Auftrag

tuck 151
Blom 299

Aufteilungsplan

Kartensmäßige Bezeichnung Flur 121
Grundbuch von Bremen VR 121 Band X
zugehörig zu Bescheinigung G. 1/1978/369 vom

Nur gültig für
die Abgeschlossenheit

geändert
3/12. 82

F. Beilken.
= WÄHLEN und
Lichte Höhe $\geq 2,30$ m

[illegible]

BEZEICHNUNG	PROJEKT	PLANT SYSTEM - NR.	GENERATION	MASSSTAB
PLAN-NR.	GRA	G20106	100	

ALLE MASSE SIND AM
BAU ZU PRÜFEN!

$$\pm 0.00 \text{ OKF / EG} = + 4.10 \text{ N.N.}$$

PROJEKT	WOHNANLAGE BREMEN - GRAMBKE NACHTR. Z. B.-ANTRAG
---------	--

PLAN	GRUNDRISS DACHGESCHOSS HAUS 2	1:100
------	-------------------------------------	-------

[illegible]

BAUHERR BAUHERRENGEMEINSCHAFT
GRAMBKE HEERSTRASSE 110
2020 BREMEN - GRAMBKE

PLANUNG	M. OCKER • N. SCHMIDT DIPL. ING. ARCHITECTEN HOFFWEG 59 2000 HAMBURG 76 TEL.: 040 / 220 84 51
---------	---

WOHNUNGSTRENNWÄNDE	KSV
TRAGENDE WÄNDE	KSL
NICHTTRAGENDE WÄNDE	KSL

RAUM	WOHN/SCHLAF	KOCHEN	NEBENR
<u>B Hinterhaus</u>			
Whg. 9 + 14			
KG Eingang	$ \begin{array}{rcl} 2.00 \times 1.00 & = & 2.00 \\ + 1.01 \times 0.20 & = & 0.20 \text{ Türnische} \\ & & \underline{2.20} \\ ./. 3 \% \text{ Putz} & & 0.07 \\ & & \underline{2.13} \\ & & ===== \end{array} $		2.13
Keller	$ \begin{array}{rcl} 2.67^8 \times 3.77 & = & 10.10 \\ + 2.01 \times 0.20 & = & 0.40 \text{ Fensternische} \\ + 2.01 \times (3.77 - 1.12^5) = & & \\ = 2.01 \times 2.65 & = & 5.33 \\ & & \underline{15.83} \\ ./. 3 \% \text{ Putz} & & 0.47 \\ & & \underline{15.36} \\ & & ===== \end{array} $		15.36
	Obertrag		17.49
	- 19 -		

RAUM	WOHN/SCHLAF	KOCHEN	NEBENR
<u>EG</u> Wohnen/Essen	Obertrag $4.79^5 \times 5.50 = 26.37$ $+ 1.40 \times 0.11^5 = 0.16 \text{ Durchgang}$ 26.53 $./ . 3 \% \text{ Putz} = 0.80$ 25.73 =====	25.73	17.49
Schlafen	$2.978 \times 3.39^5 = 10.11$ $./ . 3 \% \text{ Putz} = 0.30$ 9.81 =====	9.81	
Bad	$1.70 \times 3.39^5 = 5.77$ $./ . 3 \% \text{ Putz} = 0.17$ 5.60 =====		5.60
	Obertrag	35.54	23.09

RAUM		WOHN/SCHLAF	KOCHEN	NEBENR
	Obertrag	35.54		23.09
DG Boden	$(0.90 + 0.11^5) \times 1.63 =$ $= 1.01^5 \times 1.63 = 1.65$ $+ 3.778 \times 5.76 = 21.76$ 23.41 ./, 3 % Putz = 0.70 22.71 =====			
Loggien	$5.06 \times 1.38^5 = 7.02$ davon 50 % = 3.52 davon 2 x (Hinter/ Vorder) = 7.04 =====			22.71
				7.04
		35.54		52.84
		=====	=====	=====
	Wohn / Schlaf	35.54		
	Küchen	0.00		
	Nebenräume	52.84		
Wohnung 9 + 14	Gesamt	88.38		
		=====		
	- 21 -			