


Bauherr

Architekt

16.02.1996

*Fl. d. Bauherr*

*H. J. Kuhn*

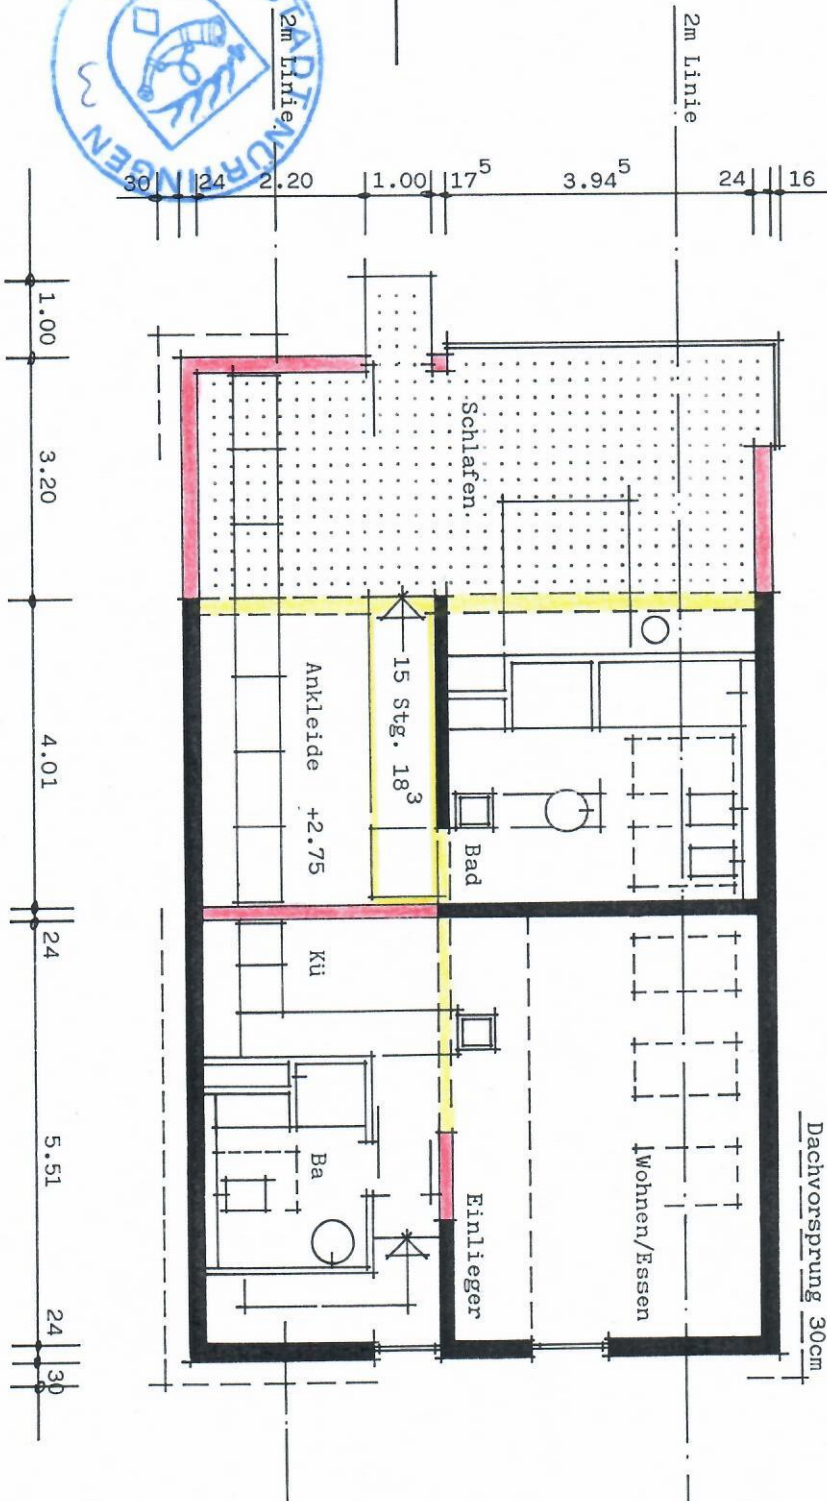

Dachgeschoss