


Bauherr

Architekt

16.02.1996

H. Schöfer

9,94

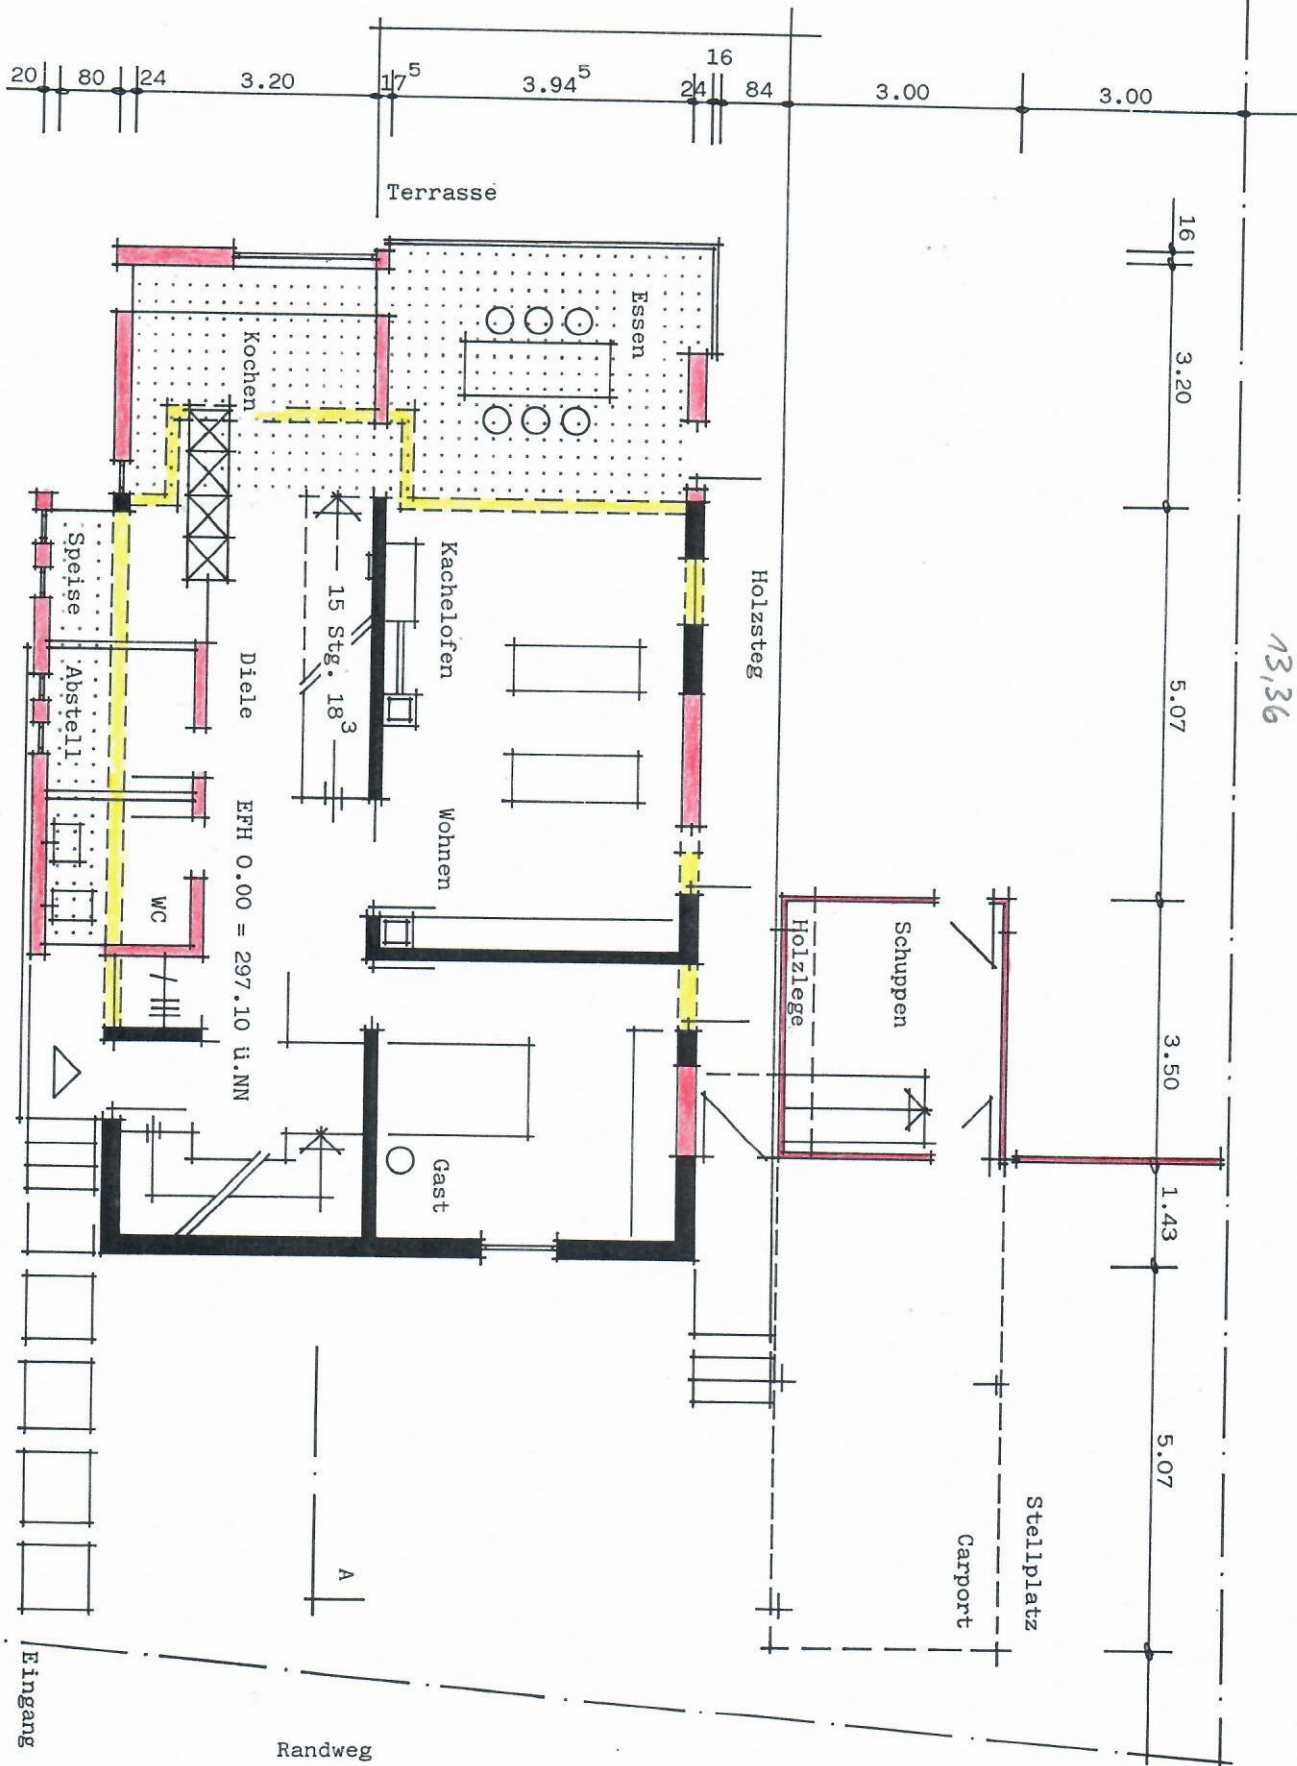

Erdgeschoss