


Kellergeschoß

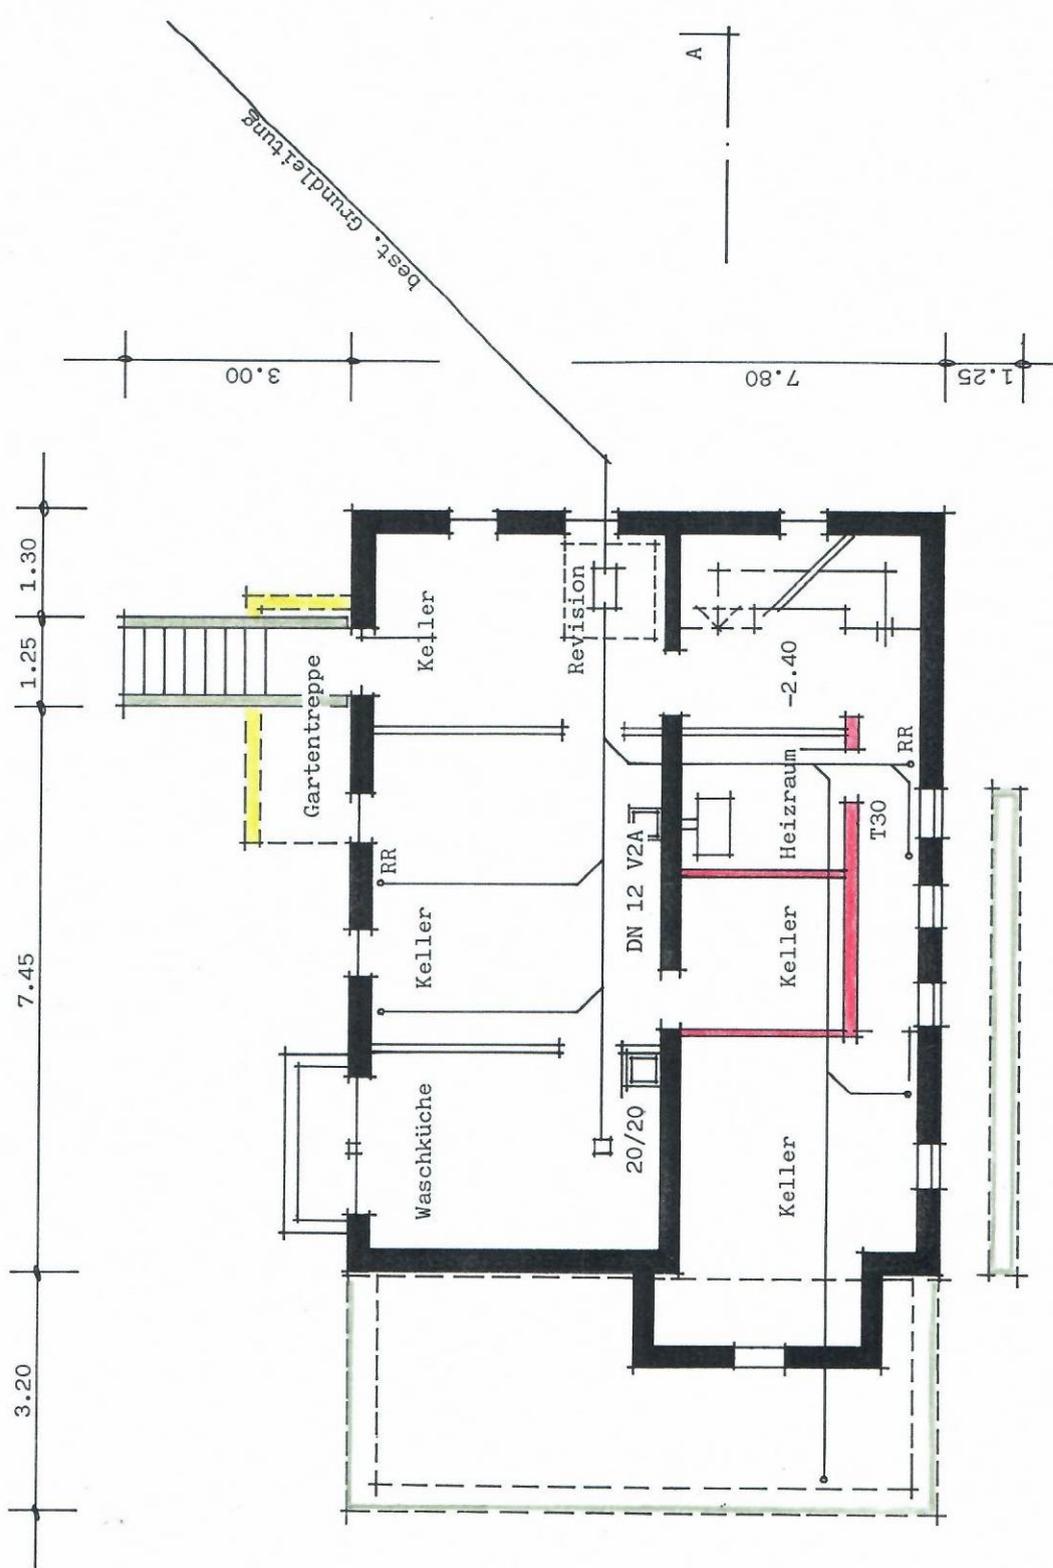

16.02.1996

H. Altkirch

Architekt

Bauherr