


Lichte Raumhöhe ca. 2.88 m

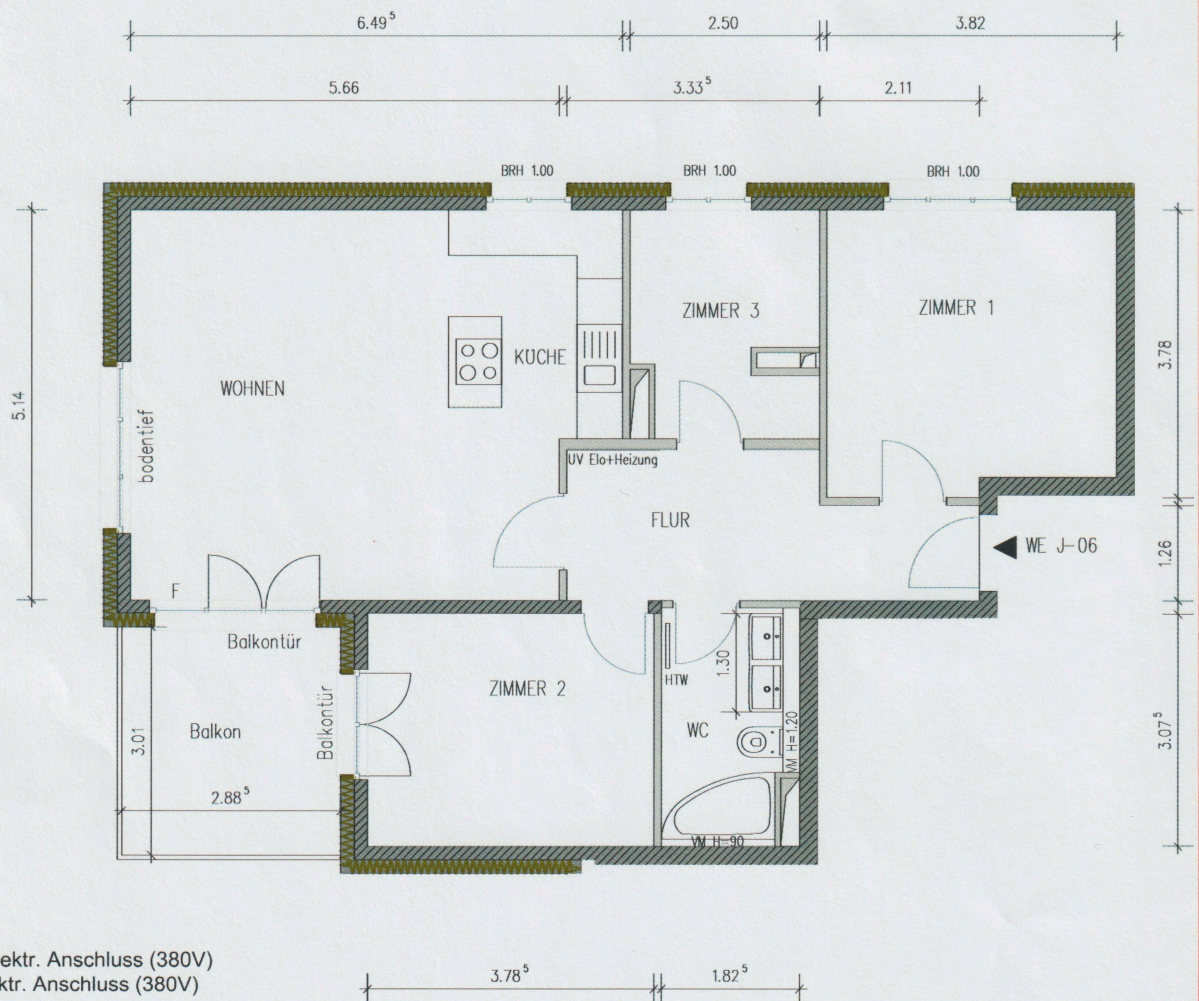

Küche

Kochinsel mit elektr. Anschluss (380V)
zusätzlicher elektr. Anschluss (380V)

Bad

Bad als Zimmer 3
Entfall aller Sanitärobjekte und Fliesen

WC

Eckbadewanne
Doppelwaschtisch

Tür

Tür zw. Flur und Wohnzimmer - 101/226 cm

Bodenbelag

WC - Fliesen, der Rest - Parkett

Stand 20.01.2016

Die Maßangaben sind Rohbaumaße, Abweichungen sind möglich. Zur Einrichtungsplanung sind die angegebenen Maße nicht geeignet. Die Abmessungen der Heizkörper (HK) werden durch den Fachplaner festgelegt.