


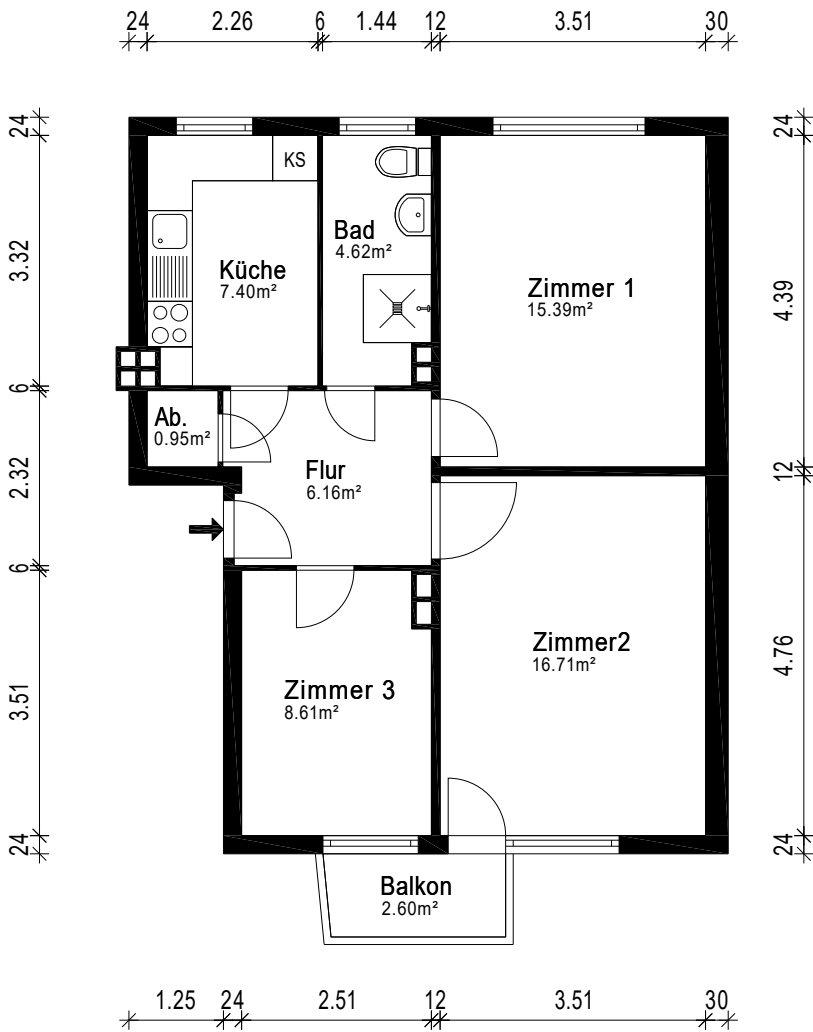

Gebäude ETW		
Ort/Straße 28359 Bremen, Vorkampsweg 99		
Planinhalt Erdgeschoss		 Aufmaß - CAD-Service - Flächen
Maßstab 1:100	Datum 16.04.2025	
Objekt-Nr. WE-02	Plan-Nr. 1	