


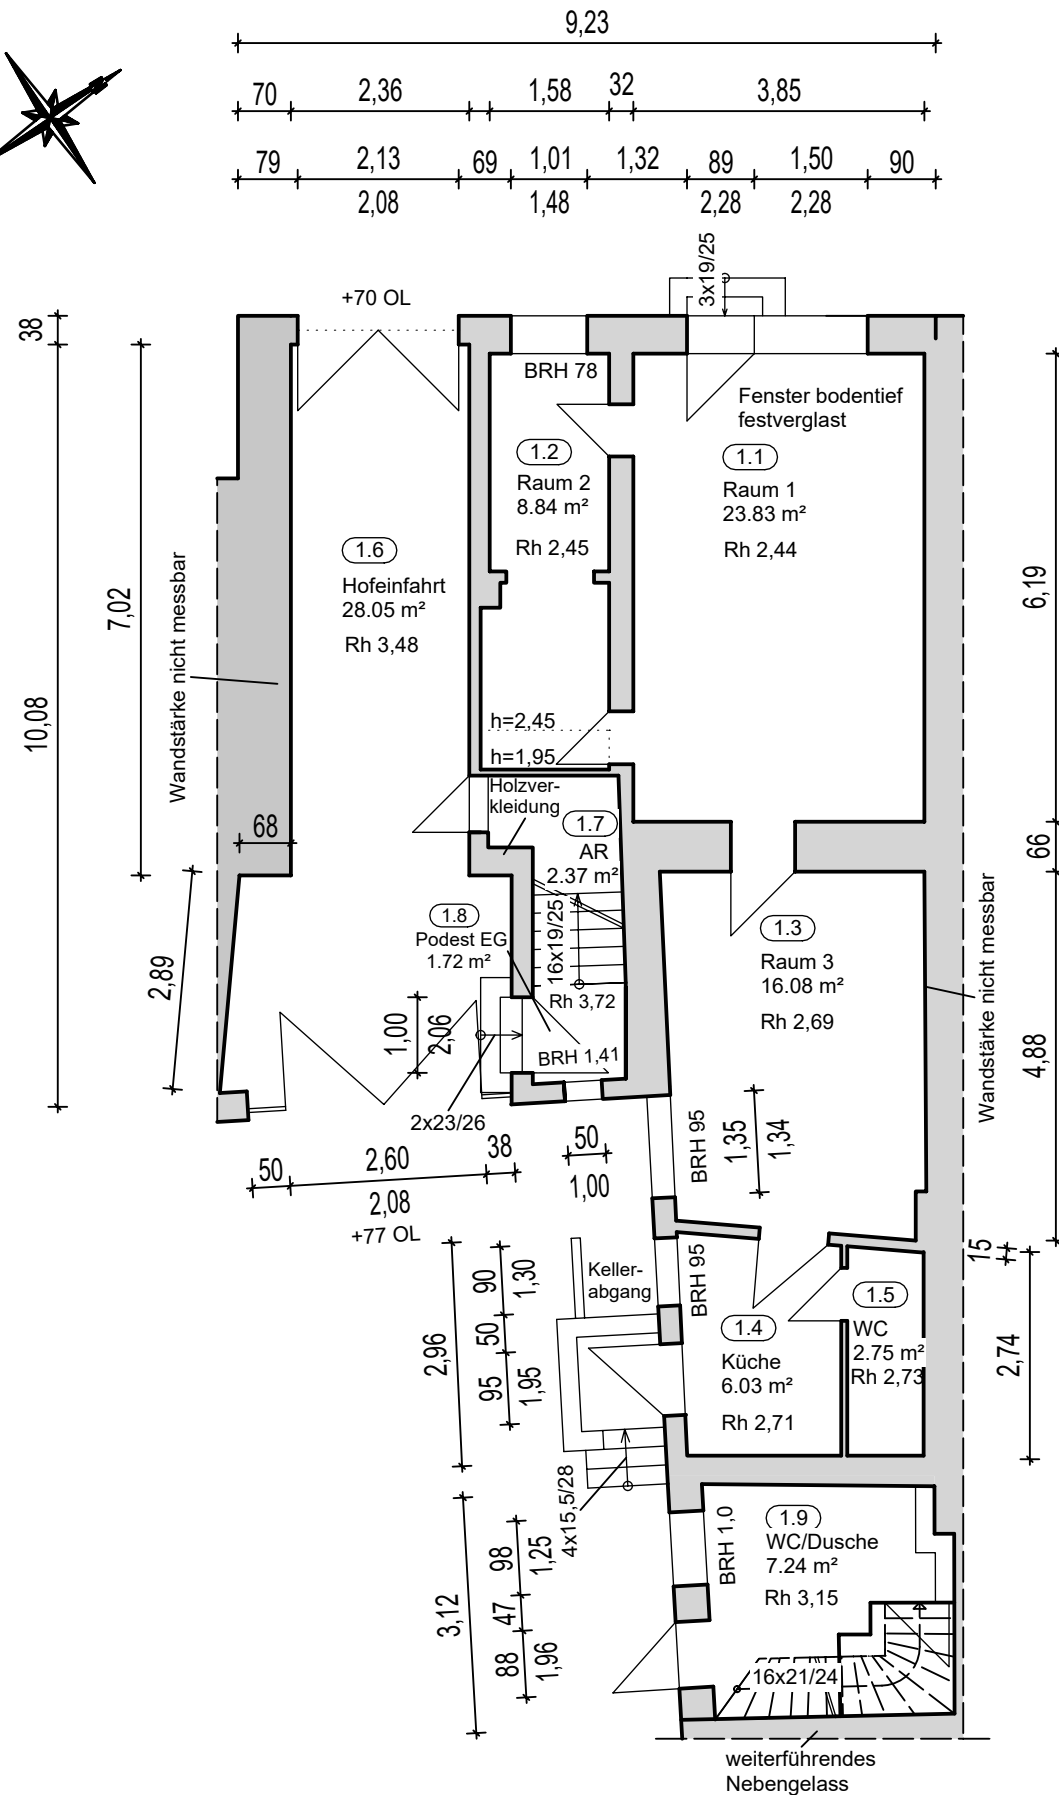

Übersicht Netto-Grundflächen nach DIN277

Projekt: MAR 10, Zossen
Ersteller: Katrin
Datum / Zeit: 05.04.2024 / 09:14
Hinweis:

Bezeichnung	Funktion	Bereich	Nutzungsart	NGF [m²]
1.9	WC/Dusche	a	NF 7	7,241
Summe				7,241

Erdgeschoss				
1.1	Raum 1	a	NF 2	23,832
1.2	Raum 2	a	NF 2	8,837
1.3	Raum 3	a	NF 2	16,081
1.4	Küche	a	NF 2	6,033
1.5	WC	a	NF 2	2,754
1.6	Hofeinfahrt	a	NF 2	28,054
1.7	AR	a	NF 2	2,370
1.8	Podest EG	a	VF	1,720
Summe Erdgeschoss				89,681

Gesamtsumme	96,922
-------------	--------

	Nutzungsart			
	NF	TF	VF	Gesamt
NGF [m²]	95,202	0,000	1,720	96,922

Ingenieurbüro Klaffke Partnerschaftsgesellschaft

Blankenfelder Dorfstraße 83, 15827 Blankenfelde-Mahlow

Wohn- und Geschäftshaus Marktplatz 10, 15806 Zossen

Datum: 04.04.2024

Planinhalt: Erdgeschossgrundriss

Maßstab: 1:100

Plan-Nr.: G-1