


Übersicht Netto-Grundflächen nach DIN277

Bezeichnung	Funktion	Bereich	Nutzungsart	NGF [m²]
Obergeschoss				
2.1	Raum 1	a	NF	12,122
2.10	Treppe	a	VF	4,172
2.11	Heizungsraum	a	TF	8,104
2.2	Raum 2	a	NF	15,358
2.3	Raum 3	a	NF	20,613
2.4	Raum 4	a	NF	13,649
2.5	Bad	a	NF	5,537
2.6	Küche	a	NF	8,201
2.7	Wintergarten	a	NF	10,982
2.8	Podest OG	a	NF	2,799
2.9	AR	a	NF	1,234

Summe Obergeschoss 102,771

Gesamtsumme 102,771

	Nutzungsart			
	NF	TF	VF	Gesamt
NGF [m²]	90,495	8,104	4,172	102,771

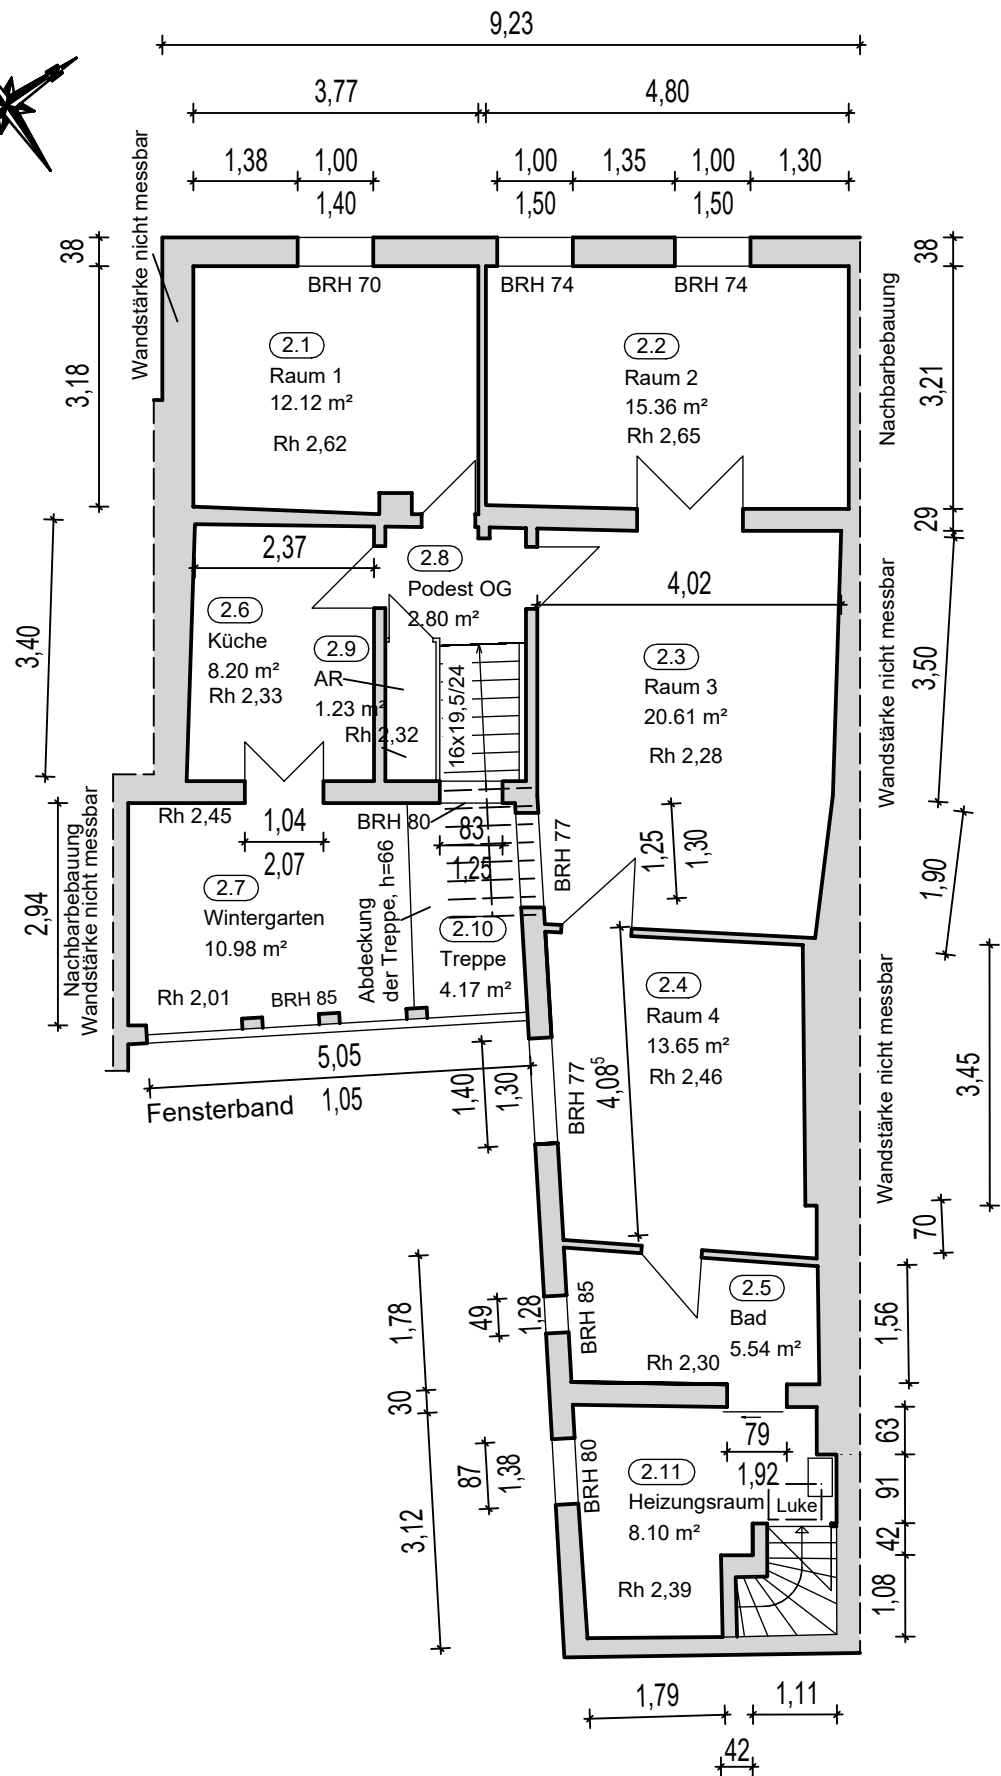

Ingenieurbüro Klaffke Partnerschaftsgesellschaft

Blankenfelder Dorfstraße 83, 15827 Blankenfelde-Mahlow

Wohn- und Geschäftshaus Marktplatz 10, 15806 Zossen

Datum: 04.04.2024

Planinhalt: Obergeschossgrundriss

Maßstab: 1:100

Plan-Nr.: G-2