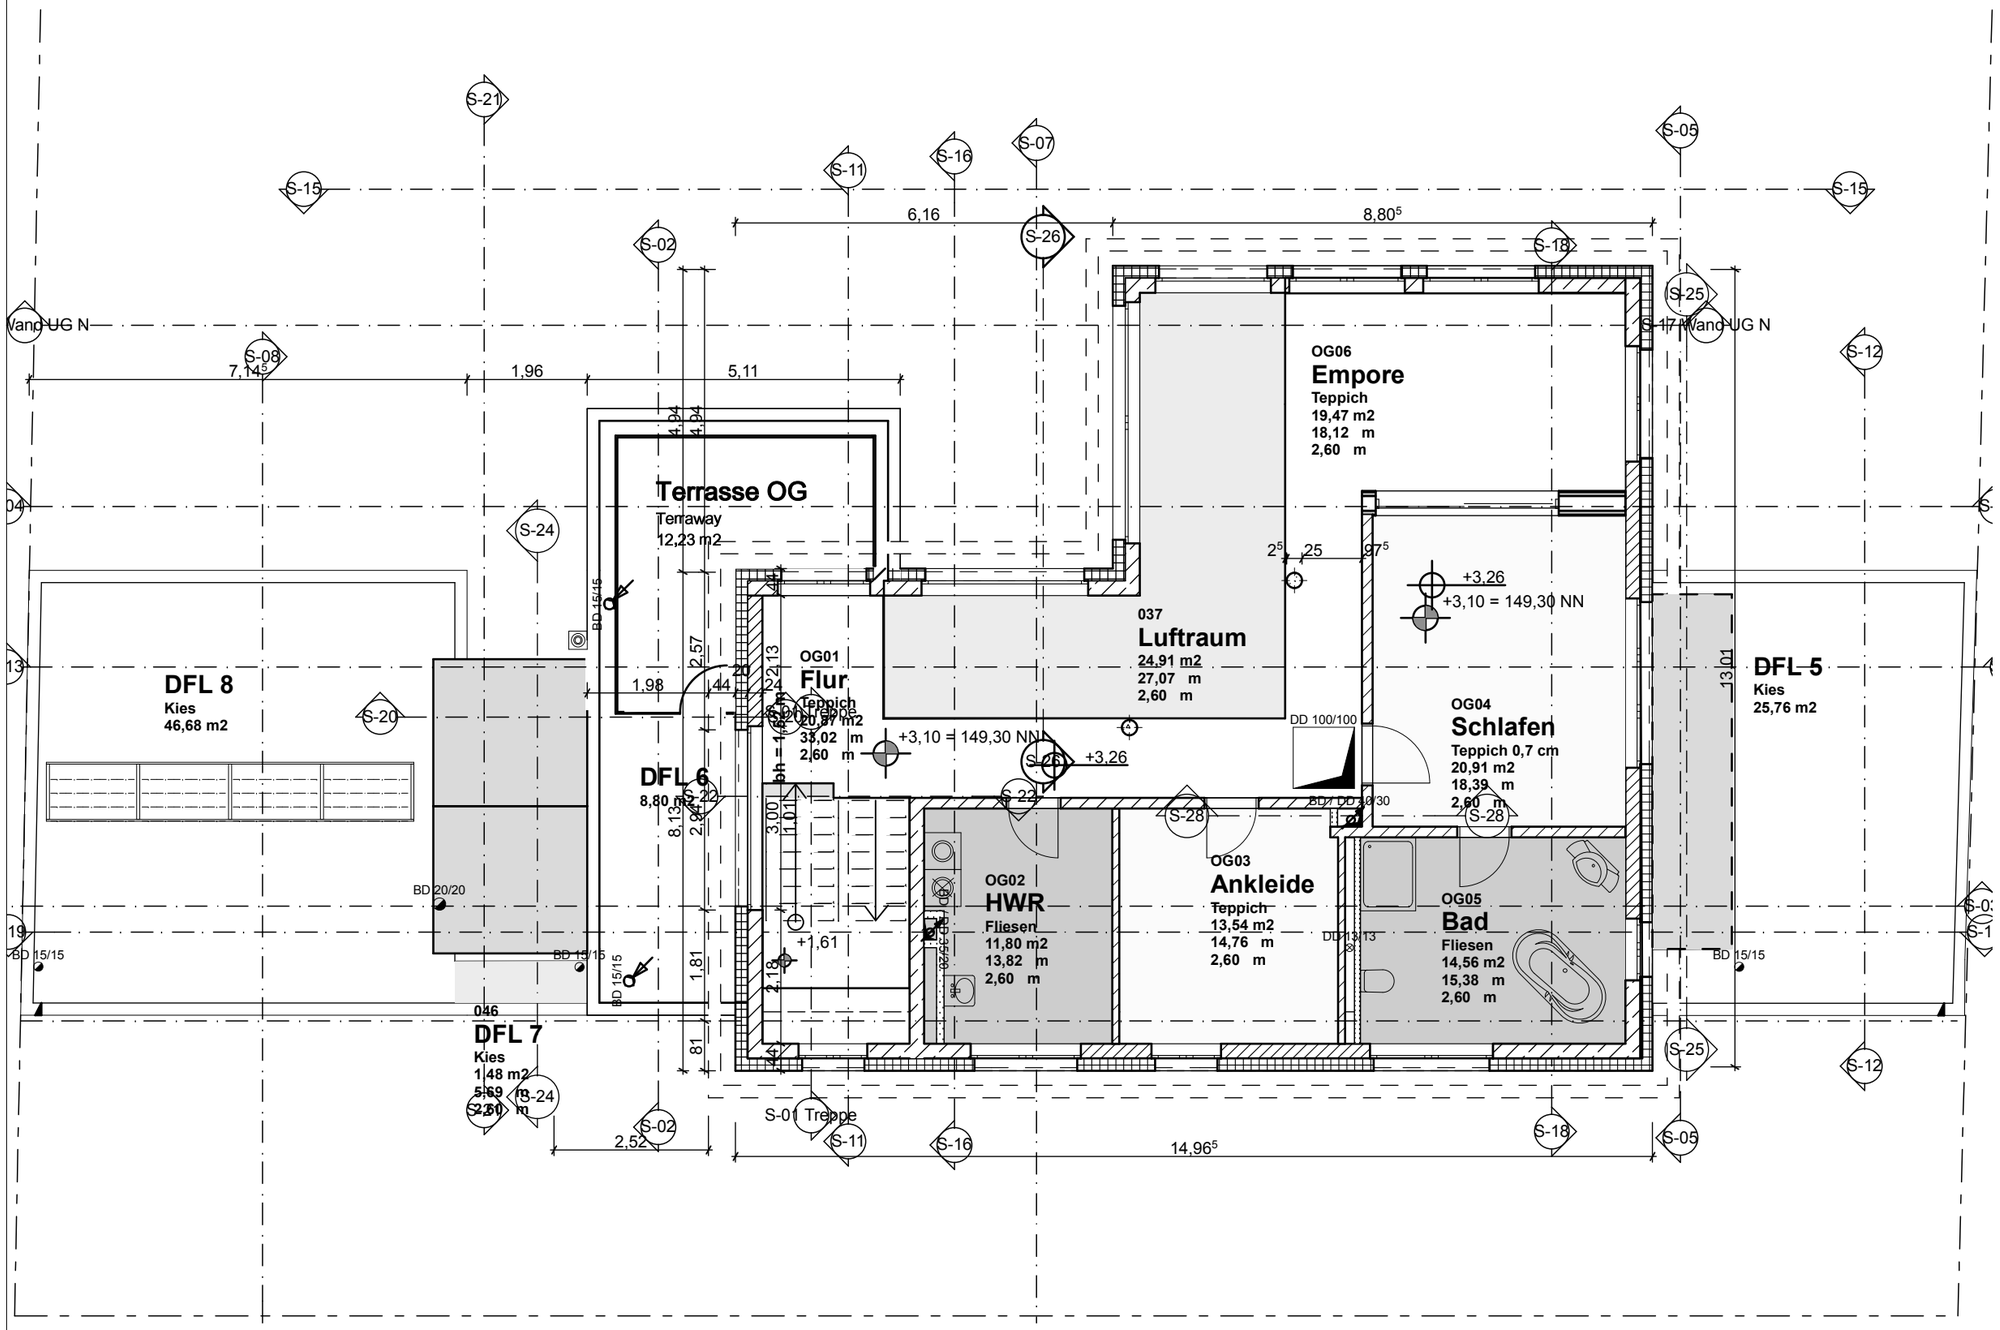


1.

1. OG

1:100

| | |
|---|---|
| Projekt | **P 21 EFH** |
| Adresse | **Im Hungerborn 17**<br>**Bingen** |
| Zeichnung | **1. OG** |
| Stand | **BESTANDSPLAN** |


Markus Schnitzler, Architekt Dipl. Ing. (FH)

Projektentwicklung
Projektmanagement
Bauen & Beratung

Bauen aus Leidenschaft

www.MCSGO.de

Bgm.-Alexander-Str. 8
55122 Mainz
Fon: +49 6131 6294 889
Fax: +49 6131 6294 930
Mobil: +49 172 6231 650
Mail: schnitzler@mcsgo.de


| | |
|---|---|
| Gezeichnet | Datum |
| **MCSGO Schnitzler** | |
| Maßstab | **1:100** |
| Layout ID | Status |
| Revision | **A.01.4** |