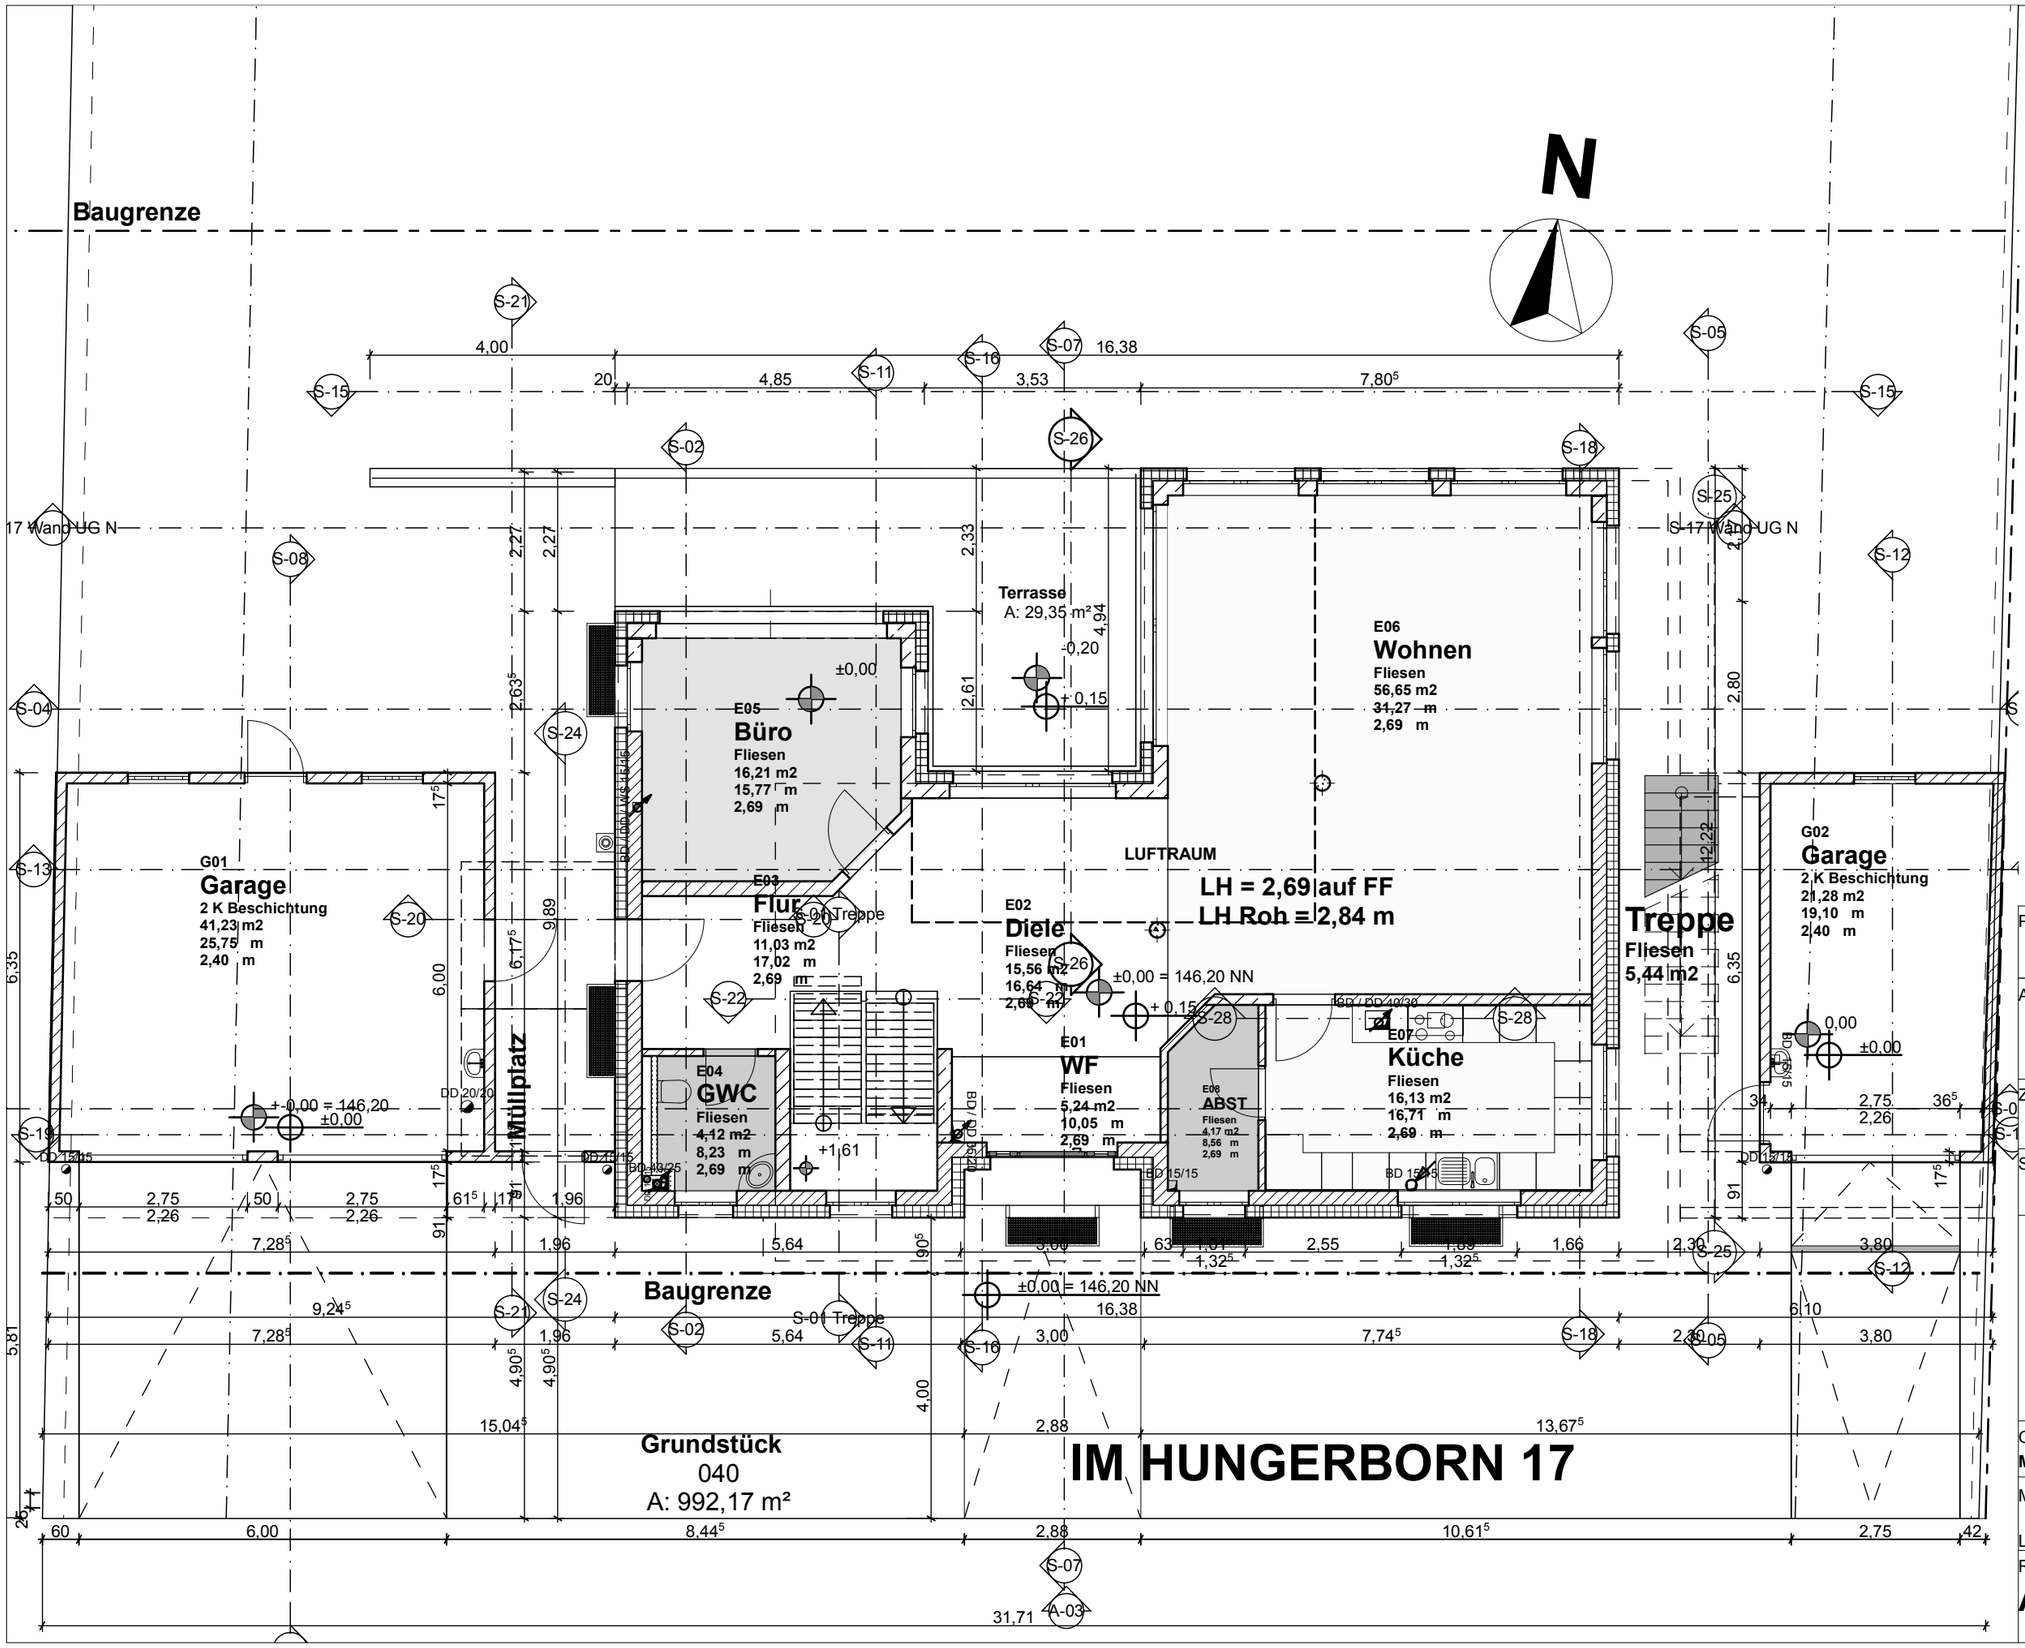

Projekt	**P 21 EFH**
Adresse	**Im Hungerborn 17 Bingen**
Zeichnung	**EG**
Stand	**BESTANDSPLAN**

Markus Schnitzler, Architekt Dipl. Ing. (FH)

Projektentwicklung
Projektmanagement
Bauen & Beratung

Bauen aus Leidenschaft

www.MCSGO.de

Bgm.-Alexander-Str. 8
55122 Mainz
Fon: +49 6131 6294 889
Fax: +49 6131 6294 930
Mobil: +49 172 6231 650
Mail: Schnitzler@mcsgo.de

Gezeichnet	**MCSGO Schnitzler**
Datum	
Maßstab	**1:100**
Layout ID	
Status	
Revision	**A.01.3**