



Genehmigt
mit Baubescheid
vom 01. 07. 1991
Stadtbauamt
Rothenburg/Tbr.

Technisch geprüft
Rothenburg o. T., den 28. 6. 91
Stadtbaumeister


Grün geändert
Stadtbauamt
Rothenburg o. T.

Grün geändert
Stadtbauamt
Rothenburg o. T.

HAUS 1 Feuchtwangerstr. 2
Whg. 7, DG Li Whg. 8 DG Re.

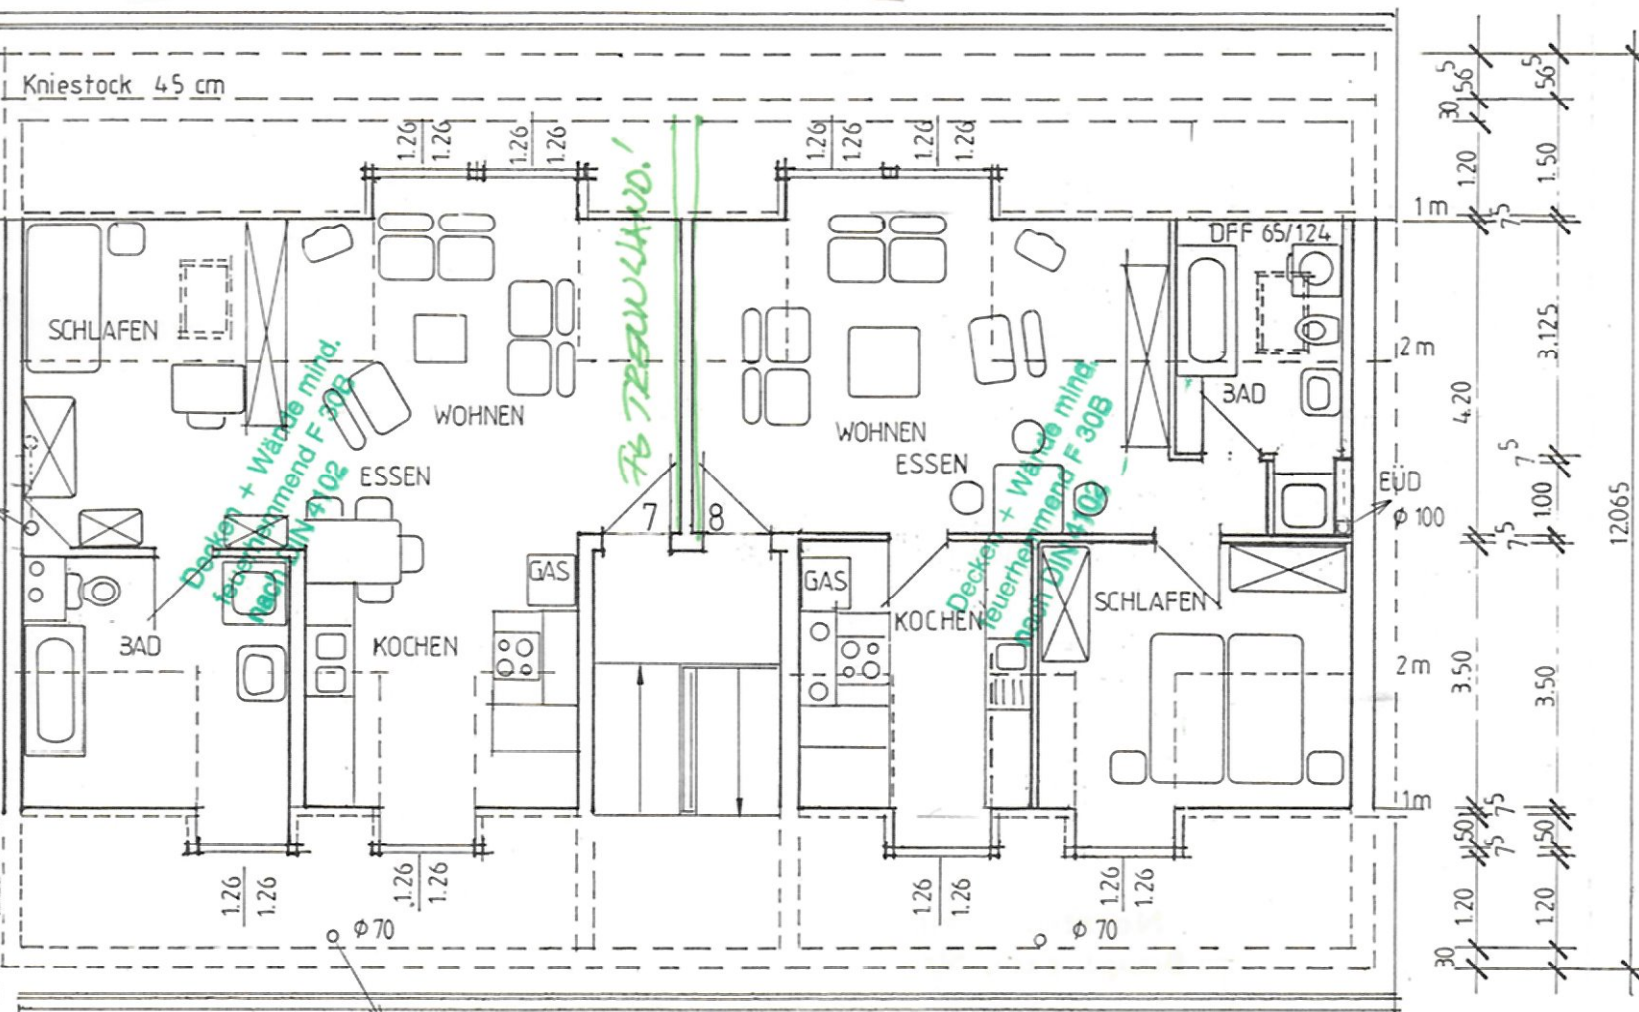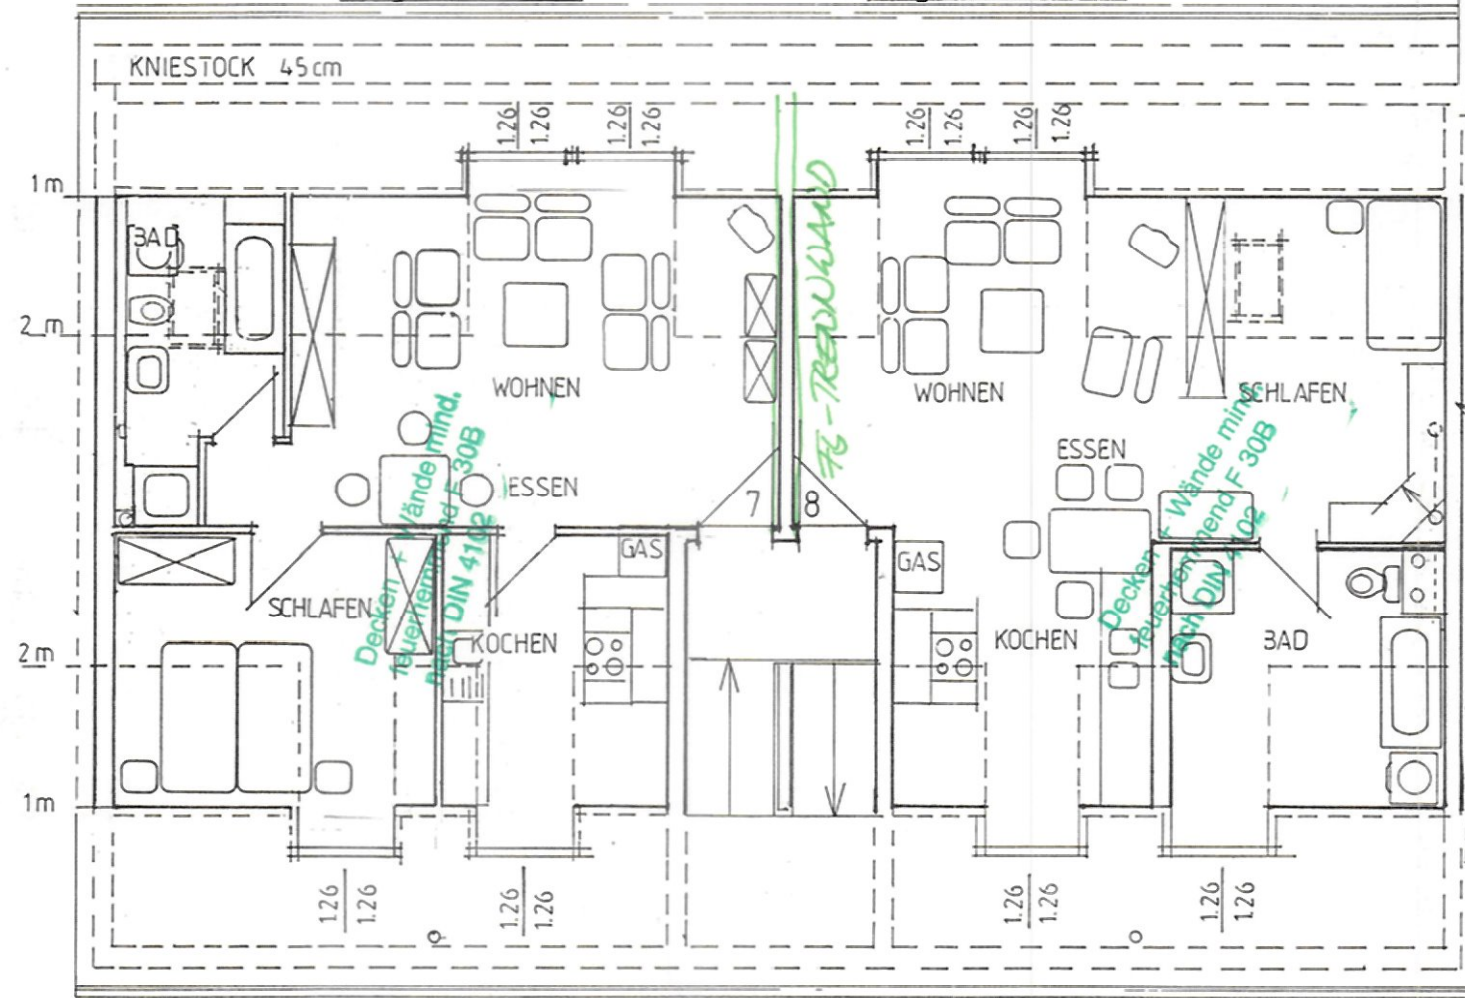

HAUS 2 Feuchtwangerstr. 4
Whg. 7, DG Li Whg. 8, DG Re.

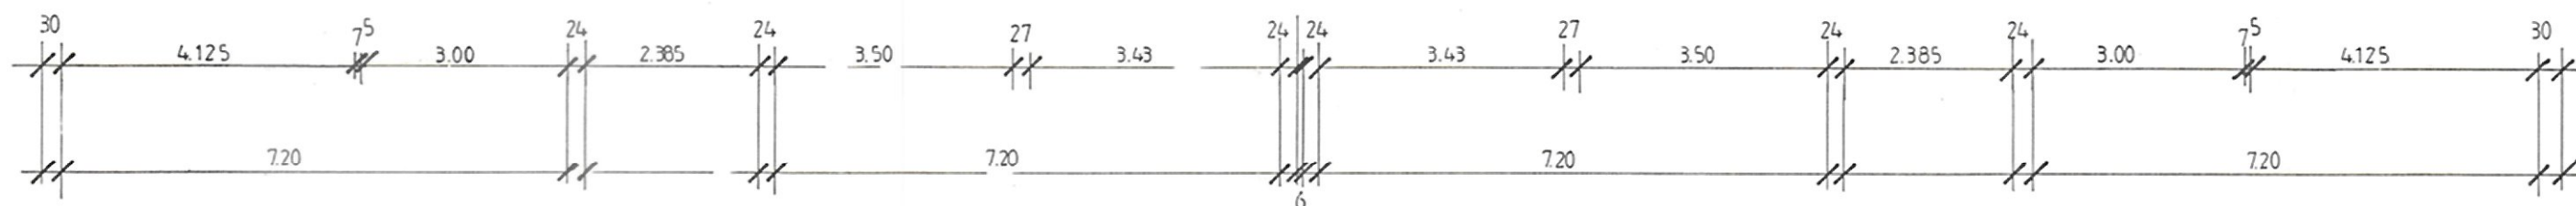

DECKBLATT

Zum Bauantrag für den Ausbau der
Dachgeschosse in Rothenburg o. d. T.

FEUCHTWANGER STR. 2 + 4
FEUCHTWANGER STR 18 + 20
FEUCHTWANGER STR. 12
BEI DER BLEICHE 14
BEI DER BLEICHE 16
BEI DER BLEICHE 18

Stadtbauamt
Rothenburg o. d. T.
Eing. 17. JUNI 1991
Rückspr.

Grundriss DG M = 1:100

DER BAUHERR

Fa. Anders & Böbenecker GmbH
Hauptstr. 24, 8573 Pottenstein

DIE BEHÖRDE

1. Nachtragsplan
zu Baupl. Verz. Nr. 12/91

DER PLANER

Dipl.-Ing.(FH) Peter Anders
Georg-Popp-Str. 12
8581 Hummeltal

P. Anders