



30311-3
20.05.2029
i.A. J. Uth-

Nutzungsänderung
von Lager zu 2 Wohn-
Appartements

Rothenburger Str. 130
Gemarkung: Sündenstift
Flur: 110/5

Bauherr:
Nicolaus Koutschinski
Marienbergstr. 35
90411 Nürnberg

Nachbar:

B 2-2019-682

Genehmigt im vereinfachten
Verfahren mit Bescheid vom


16. JAN. 2019

Stadt Nürnberg
Bauordnungsbehörde

Ansicht, Schnitt

M 1:100 31.07.18

Planung:
Werner Daut
Schumacherweg 144
90562 Rothenbach

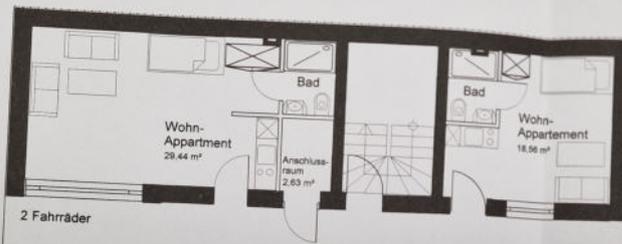

Nutzungsänderung
von Lager zu 2 Wohn-
Appartements

Rotherburger Str. 13
Gemarkung: Sünden
Flur. 110/5

Bauherr:
Nicolaus Koutsimani
Marienbergstr. 35
90411 Nürnberg

Nachbarn:

B 2-2018-682

Genehmigt im vereinfachten
Verfahren mit Bescheid vom

16. JAN. 2019

Stadt Nürnberg
Bauordnungsbehörde


Erdgeschoss

M 1:100 31.07.18


Planung:
Werner Daut
Schumacherweg 144
90552 Rothenbach

GUT UND BRAUEREI BERNREUTHER, PYRAS


Instandsetzung der Wirtschaft zum Schlachthaus, Nürnberg, Rothenb-Str. 18.00

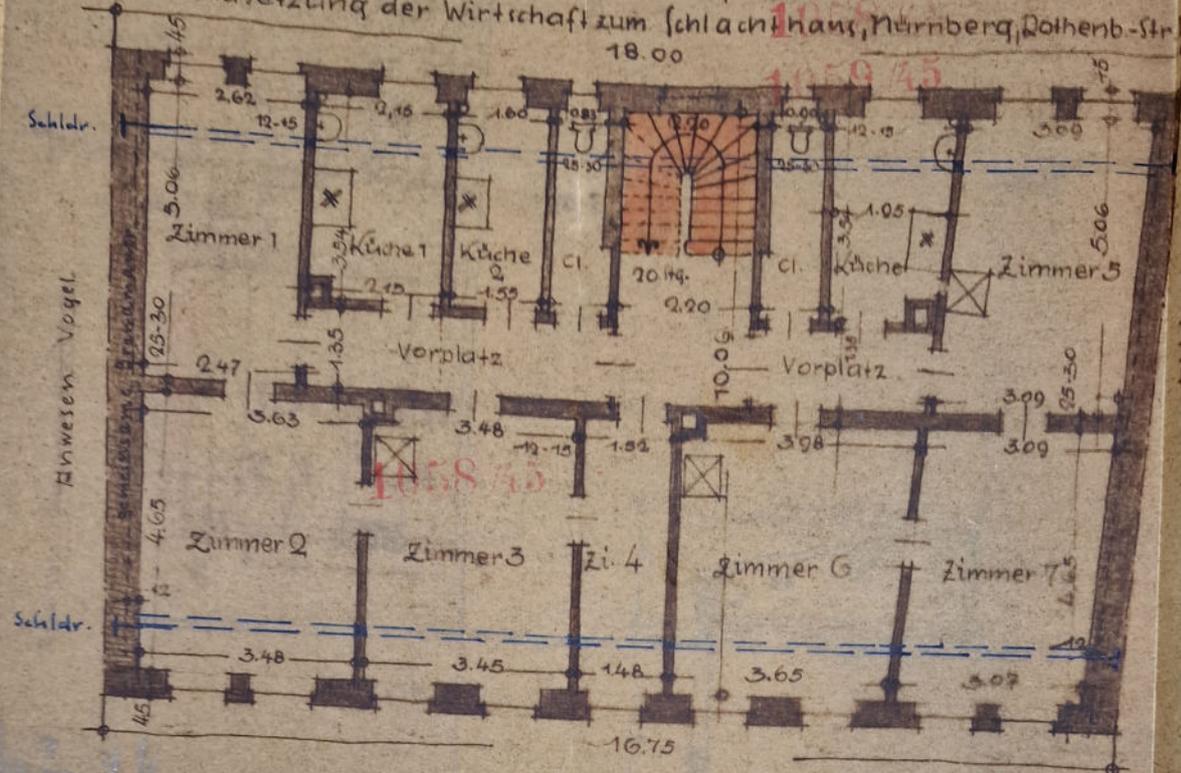

Grundriss - 2. Obergeschoss

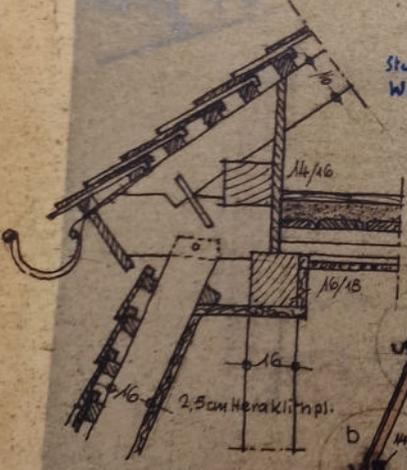

Stahlsäulen auf fundierte Wände stellen.

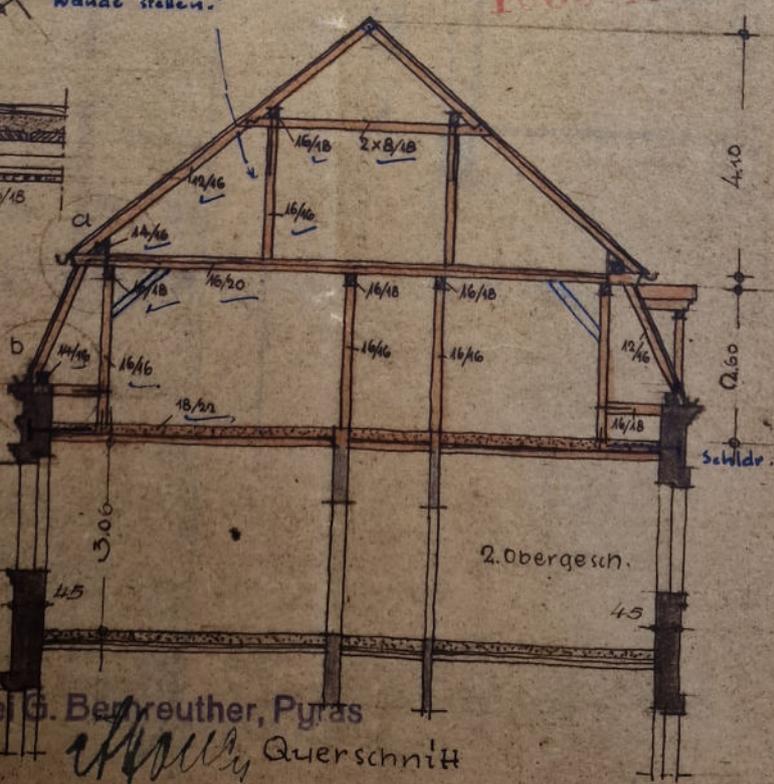

Knotenpunkt a Schilder.
M. 1:20

Baupolizeilich genehmigt

Nürnberg
19. JAN 1946

Der Oberbürgermeister

Knotenpkt.
M. 1:20

Pyras, im Okt. 1945

Der Bannherr // Brauerei G. Bernreuther, Pyras



Querschnitt

Hilpoltstein, August 1946
Architekt
Münchener

GUT UND BRAUEREI BERNREUTHER, PYRAS
 Instandsetzung der Wirtschaft Nürnberg, Rothenburgerstr. 130,
 • Rückgebäude.

Ganzheitsplanung für das Rückgebäude
widerstandsfähig.

1058/45
 1059/45

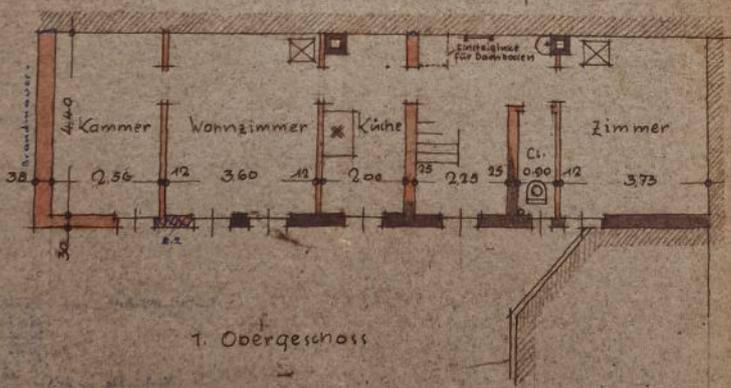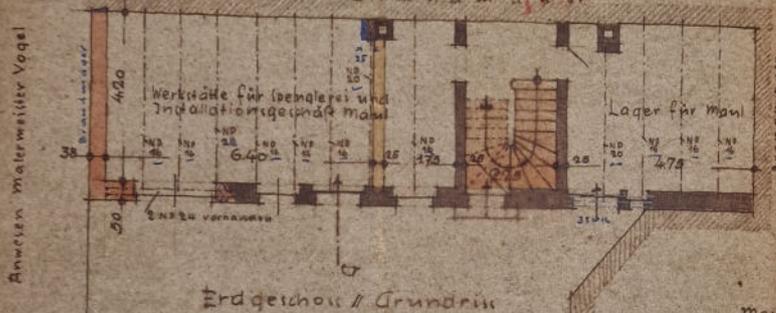


Pyras, im Oktober 1945
 Der Bauherr Brauerei Bernreuther, Pyras

W. W. W.

1058/45
 1059/45

vorhandene Bauteile
 neue
 wegfallende

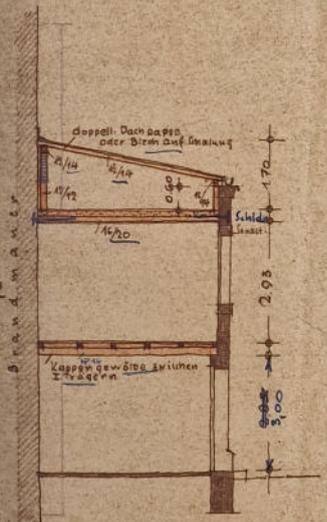

Querschnitt a-b

Grundriß

1:100

Der Zeichner

Hilpoltstein, im Oktober 1945
 Der Planfertiger *J. W. W.*
 Architekt

19/1/47

95156

Tektur-


3435 47

Maupolizeilich genehmigt
am 5. FEB. 1948
Der Stadtrat



3. Obergeschoss
3435 47


Planfertiger: J. A. Peter

Architekt J. A. Peter
Nürnberg, Friedrichstr. 12
Fernruf 51920

Nachbarn: Kaiser Leon Herrn Meyer Herrn Braun

Nürnberg im August 1947


Heinrich Vogel

Tektur -

Zeichnung zu einer Frontveränderung (Ausbau eines Dachgeschosszimmers) für das Finwesen, Rother, burgerstraße Nr. 130

Eigentümerin: Firma Dr. G. Bernreuther

3435/47

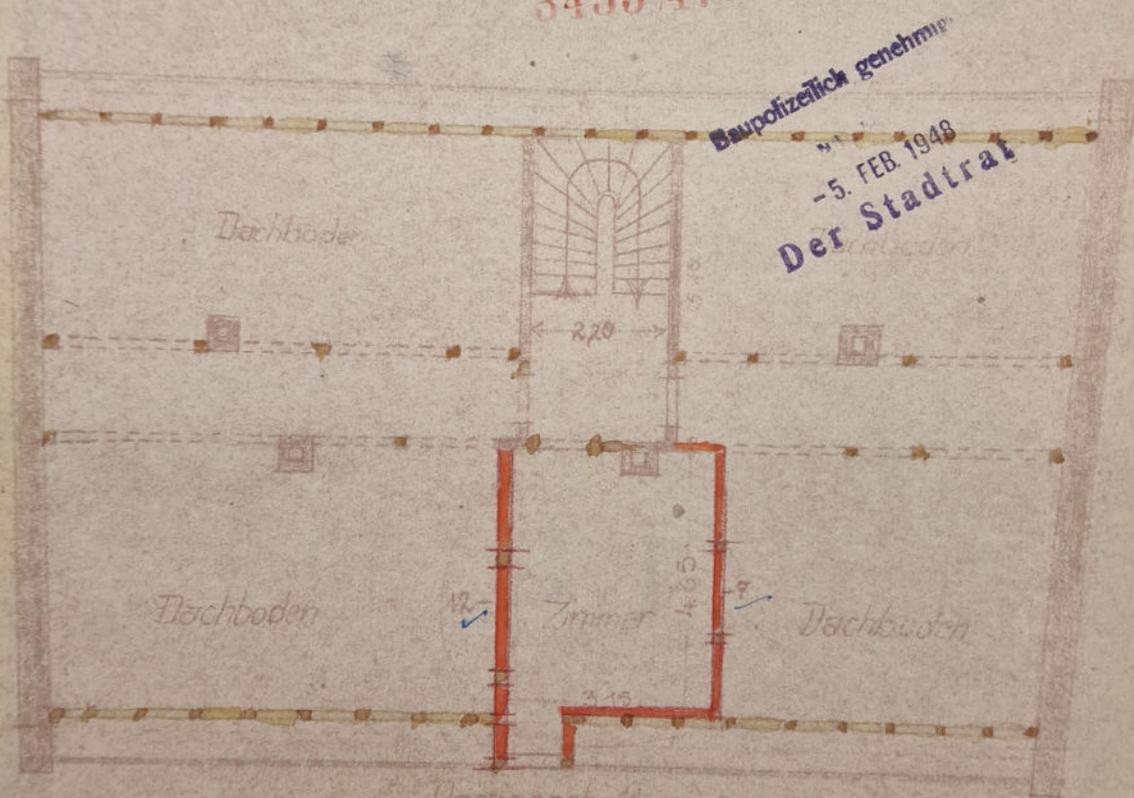

Baupolizeilich genehmigt
 - 5. FEB. 1948
 Der Stadtrat

Dachgeschoss

3435/47

Bauherr: Frau G. Bernreuther in Vertretung Jakob

Architekt J. A. Peter
Nürnberg, Friedrichstr. 12
Permt 51920

Planfertiger: J. A. Peter

Nachbarn: Kaiser Leonie, Johann Wipf, etc.


Nürnberg, im August 1947

Heinrich Vogel

95158

GUT UND BRAUEREI BERNREUTHER, PYRAS für den Bau für den
AUSBAU DES DACHGESCHOSSES, WIRTSCHAFT NÜRNBERG, ROTHENBURGER STR. 130 in A. Bierknecht

o Masstab 1/100 o

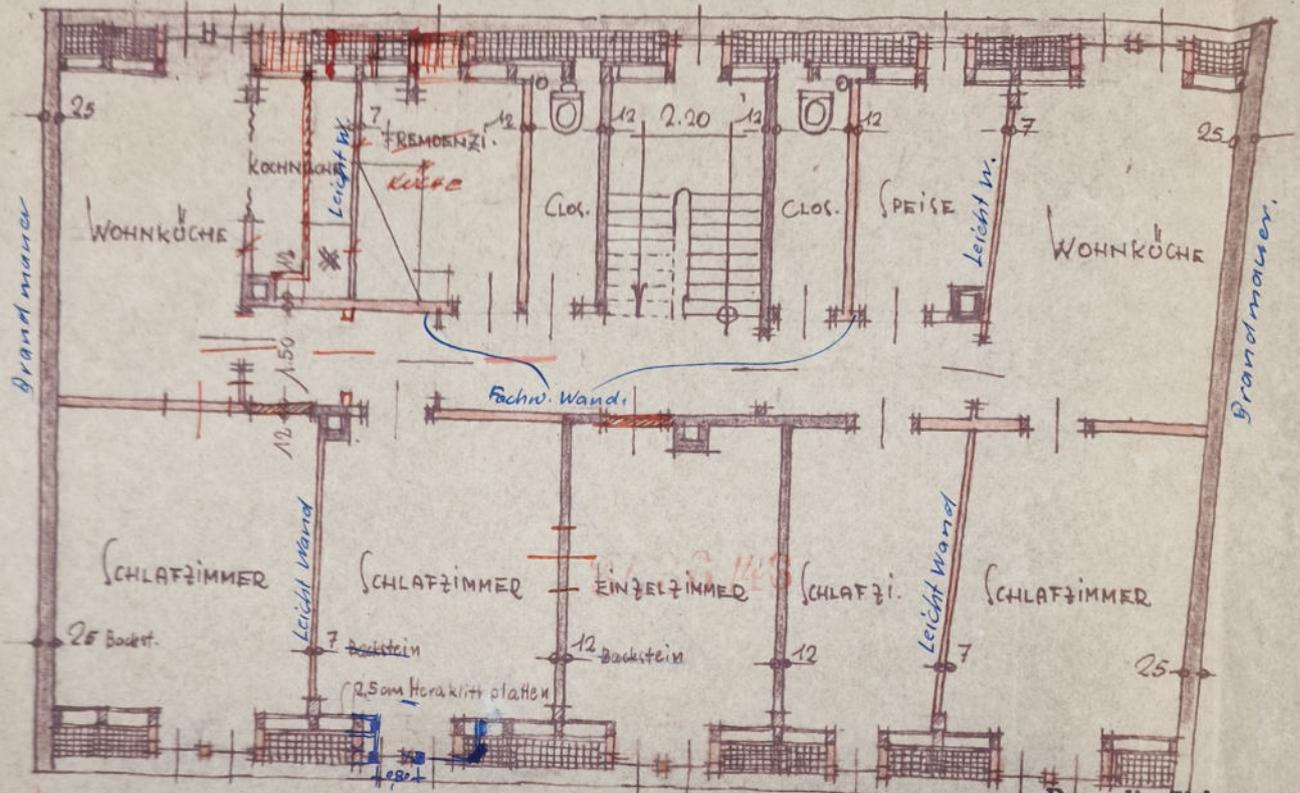


1. BAUSCHNITT
DACHGESCHOSS / GRUNDRISS

Baupolizeilich genehmigt
Nürnberg

26 OKT. 1948


Der Stadtrat.

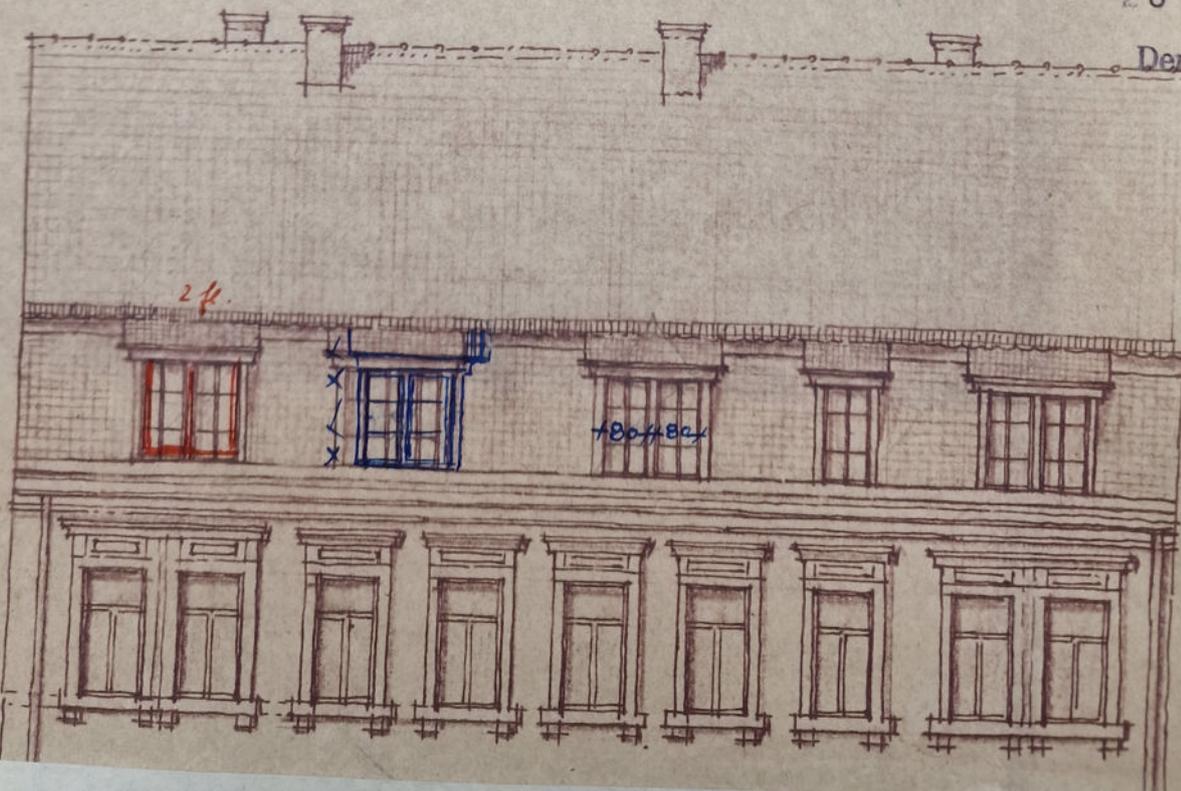

95152


GUT UND BRAUEREI BERNREUTHER, PYRAS
AUSBAU DES DACHGESCHOSSES, WIRTSCHAFT NÜRNBERG, ROTENBURGER STR. 130

o. MASSTAB 1/10

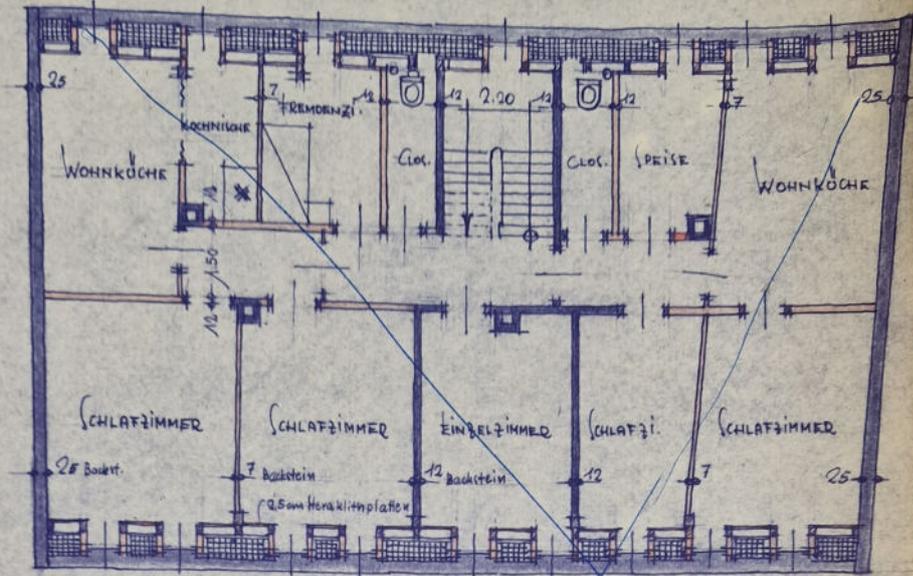

DACHGESCHOSS / GRUNDRISS

23:3:48

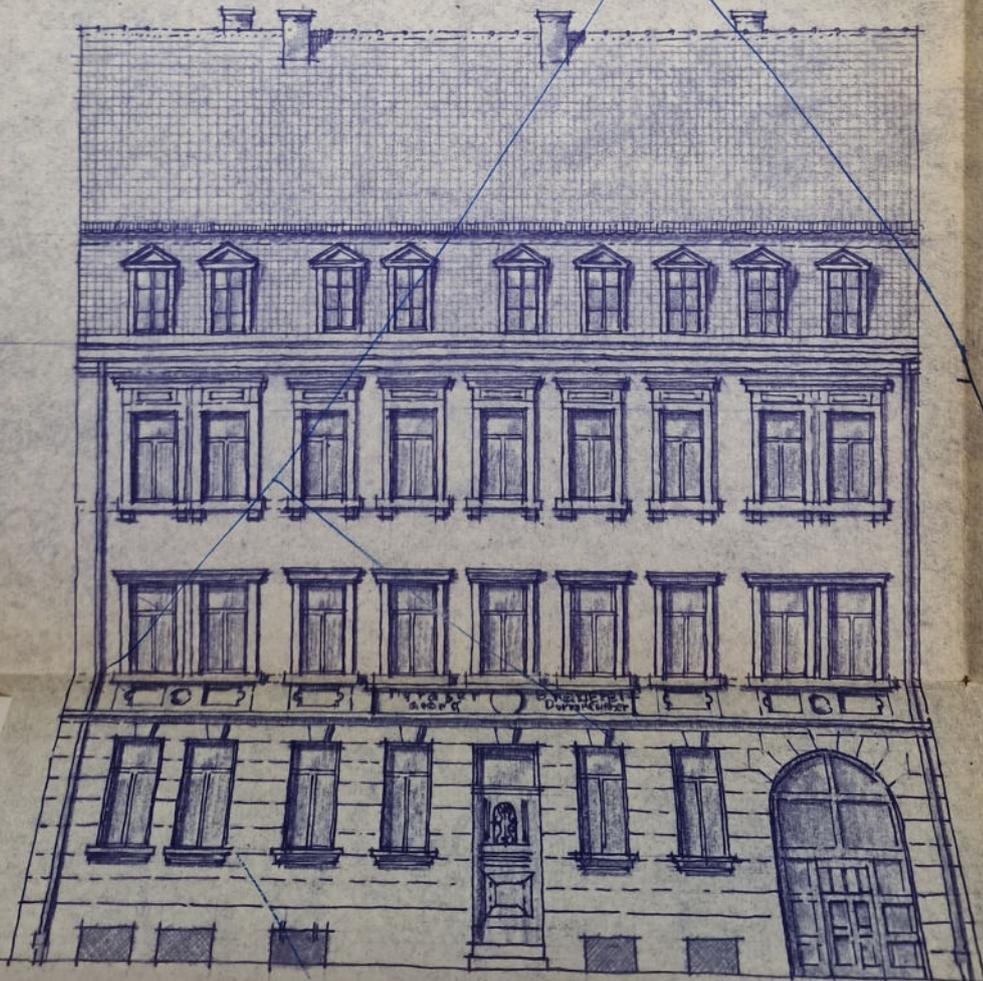

STRASSEN / ANSICHT
Kaiser Leonh.


Handwritten signature and notes in blue ink.

HILPOLTSTEIN, April 1948
ARCHIT. S. SCHULHEIM
Hilpoltstein, Nr.
Telef. 122. *Bayern*


95111

GUT UND BRAUEREI BERNREUTHER, PYRAS


Instandsetzung der Wirtschaft zum Schlachthaus, Nürnberg, Dohrenb-Str 130

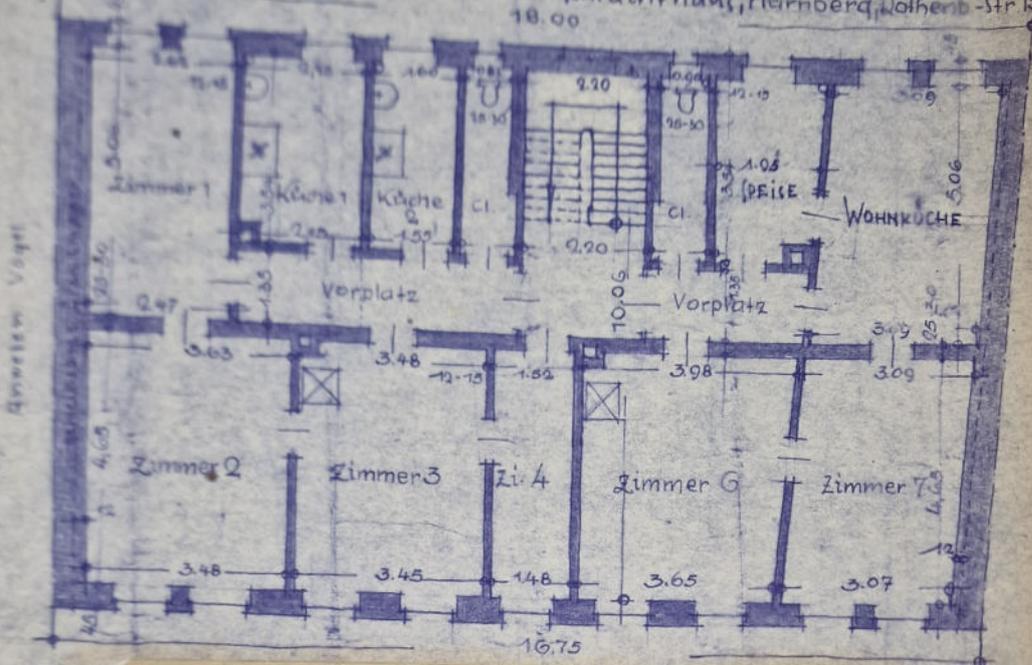

Grundriss - 2. Obergeschoss

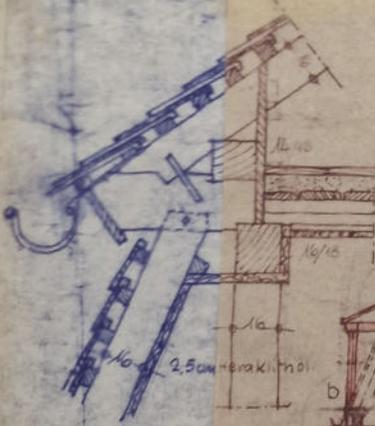

Knotenpunkt a
M 1:20

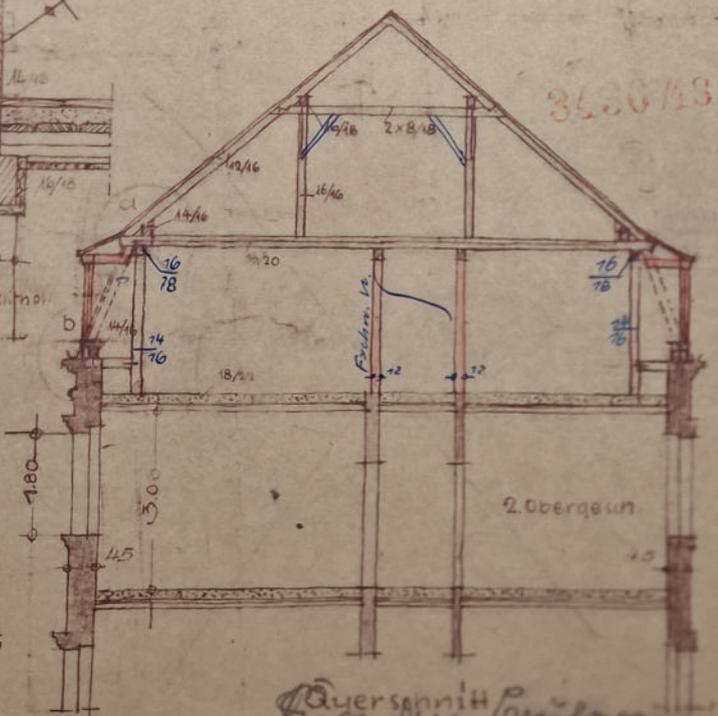


3430/43

Pyras, im Okt. 1945
Der Bannerr //

Querschnitt
für die Lüftung
A. P. ...

Vorstand Bauwerk
Nette

Baupolizeilich genehmigt
Nürnberg
26 OKT 1945
Der Stadtrat

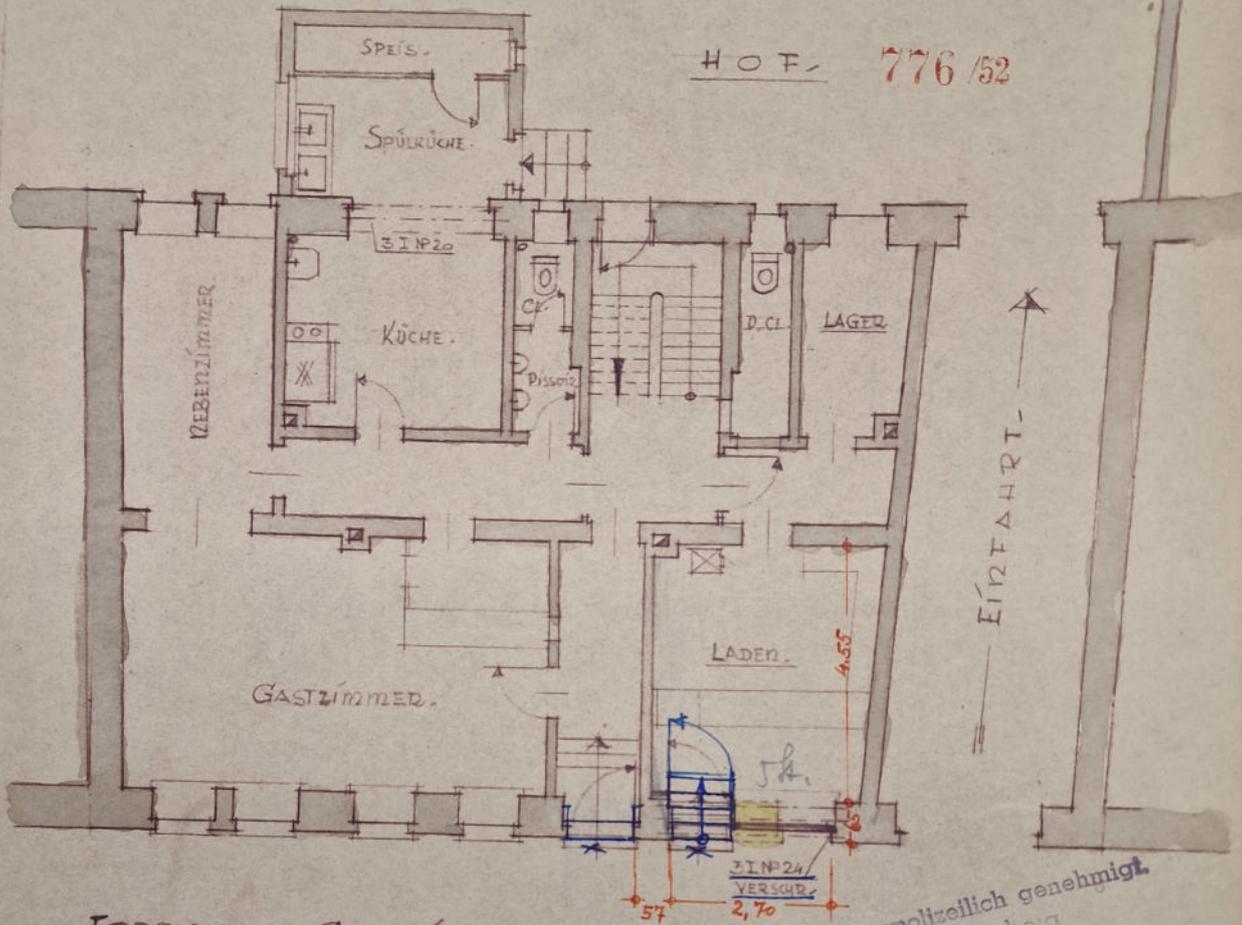

ERDGESCHOSS - GRUNDRISS
 M2 = 1:100.

Baupolizeilich genehmigt
 Nürnberg
 7. MRZ 1952
 Der Stadtrat


DER BAUHERR:
Wittmann

DIE NACHBARN:
Harper Leonhard
 PAUL VOGEL
 Malermeister / Gerüstbau
 NÜRNBERG

NÜRNBERG, JAN. 1952.
 DER PLANFERTIGER:
Adam Gerhard

Statische Berechnung
für Träger über Schanzenmauer

776/52

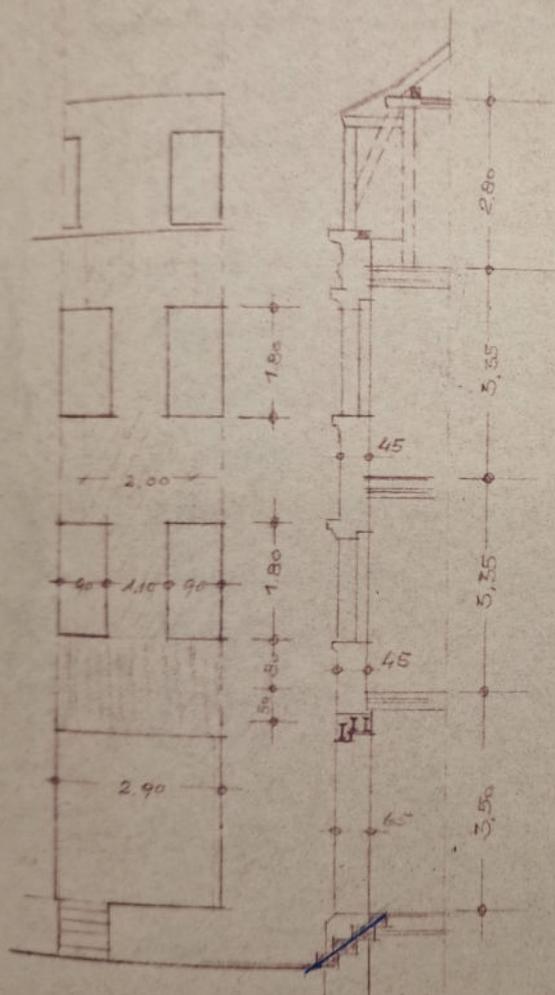

1.) $Q_1 =$ gleichmäßig verteilte Last

Deckung $0.50 \times 0.65 \times 2.90 \times 1.8 = 1.76 \text{ t}$

Wandung $0.80 \times 0.45 \times 2.90 \times 1.8 = 1.88 \text{ t}$

Sockel I $\frac{1}{2} \times 4.55 \times 2.90 \times 0.45 = 2.97 \text{ t}$

$q_1 = 6.55 : 2.90 = 2.25 \text{ t/m}$ $Q_1 = 6.55 \text{ t}$

2.) Q_2 auf 1,10 m Höhe verteilt:

Deckung I u. II. Stock. $2.00 \times \frac{1}{2} \times (3.35 \times 2 - 0.80) \times 0.45 \times 1.8 = 0.55 \text{ t}$

abframpton: $2.00 \times 0.90 \times 1.80 \times 0.45 \times 1.8 = 2.63 \text{ t}$

Wandung: $2.00 \times 0.45 \times 1.8 = 1.30 \text{ t}$

Sockel II u. III. Stock. $2.00 \times \frac{1}{2} \times 4.55 \times 0.45 \times 1.8 = 4.10 \text{ t}$

Stützmauer: $2.00 \times 2.00 \times 0.3 = 1.20 \text{ t}$

$q_2 = 13.52 : 1.10 = 12.35 \text{ t/m}$ $Q_2 = 13.52 \text{ t}$

Opfermörtel: $Q_1 = Q_2 = 19.07 \text{ t}$

$H = 3 = 20.07 \times 4.2 = 10.50 \text{ t}$

$A_{\text{mass}} = \frac{1000}{9.81} \times 1.76 - 2.25 \times 1.76^2 - 12.30 = 55 \text{ cm}^2$

$= \frac{17.00}{16.70} - \frac{2}{3.20} - \frac{186}{170} = 11.9 \text{ t/m} = 11900 \text{ kg/m}$

$W_{\text{er}} = \frac{11900 \times 100}{1400} = 850 \text{ cm}^3$

Opfermörtel 3 INP 22 mit $3 \times 258 = 834 \text{ cm}^3$


ausgeführt in reichhaltig


Stützmauer für H u. B. = 30/60 cm

mit $\sigma = \frac{10000}{1800} = 5.5 \text{ kg/cm}^2$


Baupolizeilich genehmigt.
Nürnberg
7. MRZ 1952
Der Stadtrat


Hünzburg, am 7. Juni 52.
Adolf Gerhard

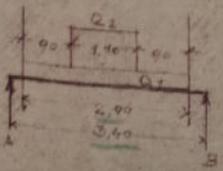

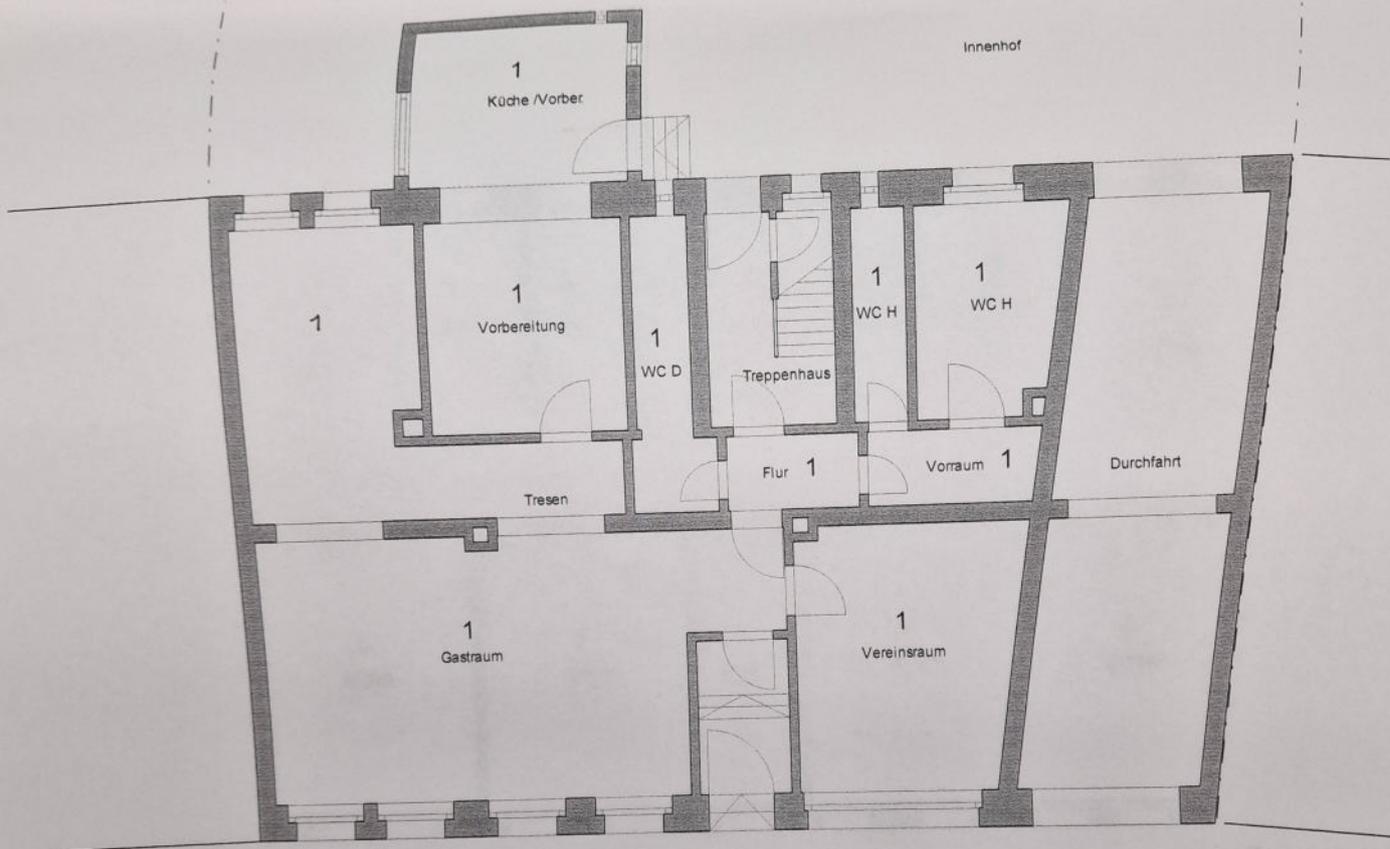

Teilungsplan Vorderhaus
 Erdgeschoss
 Rothenburger Str. 130,
 90439 Nürnberg

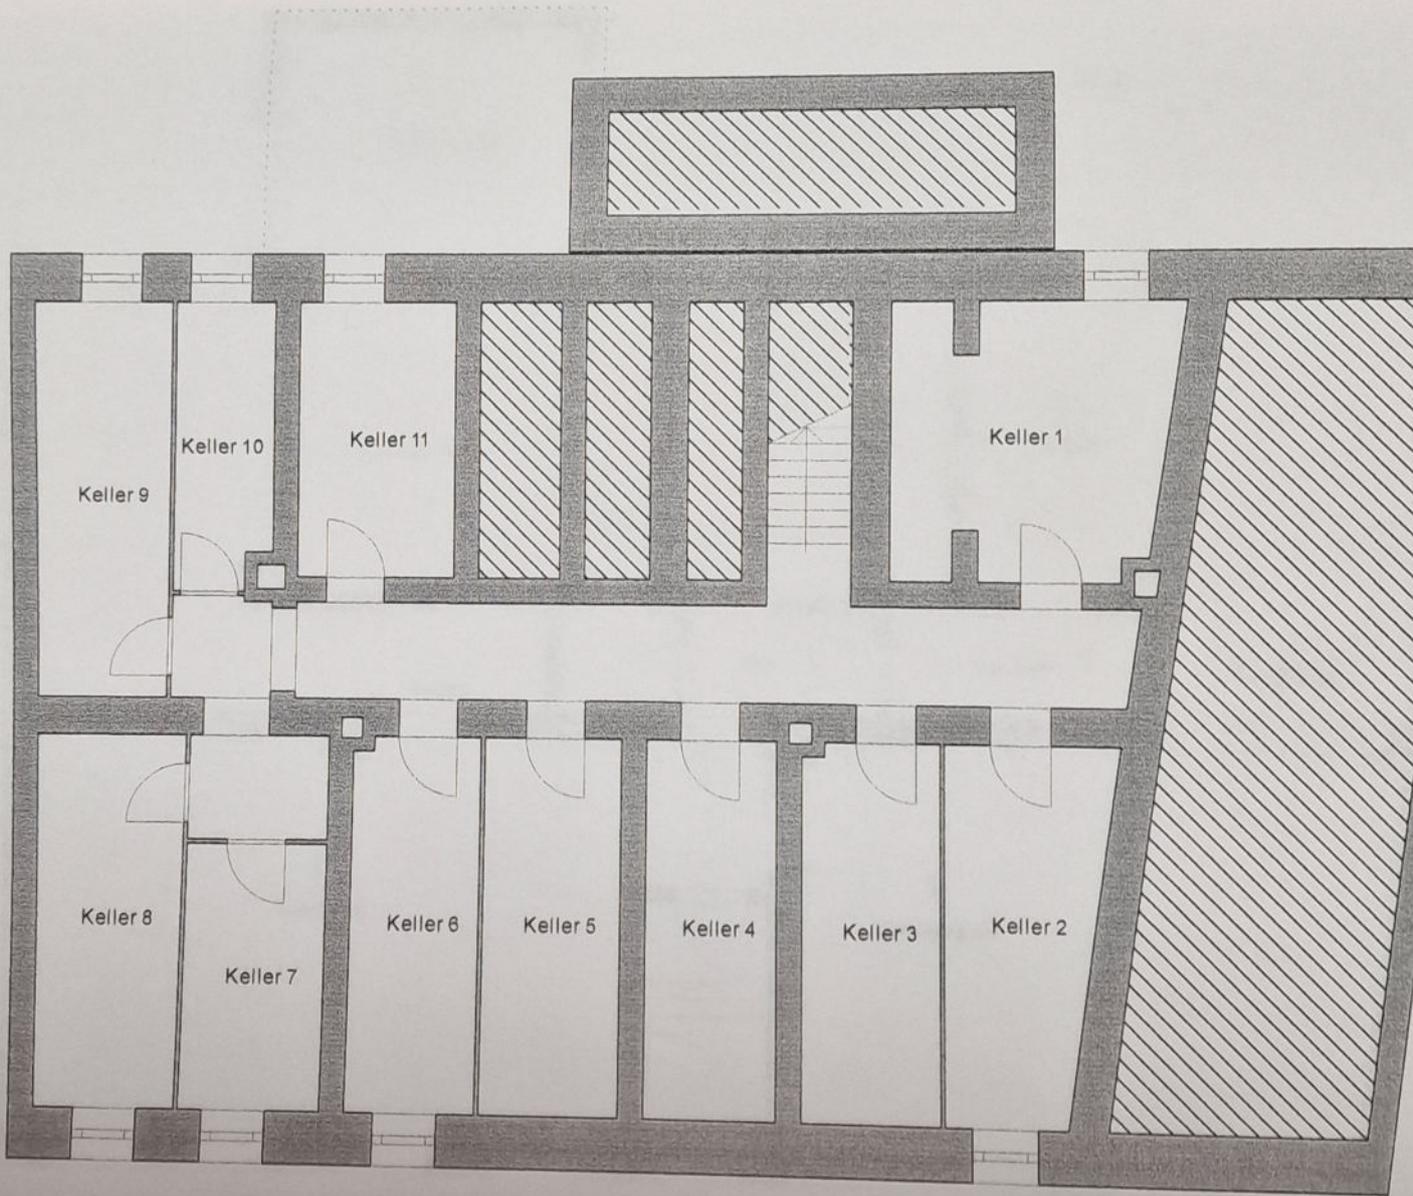

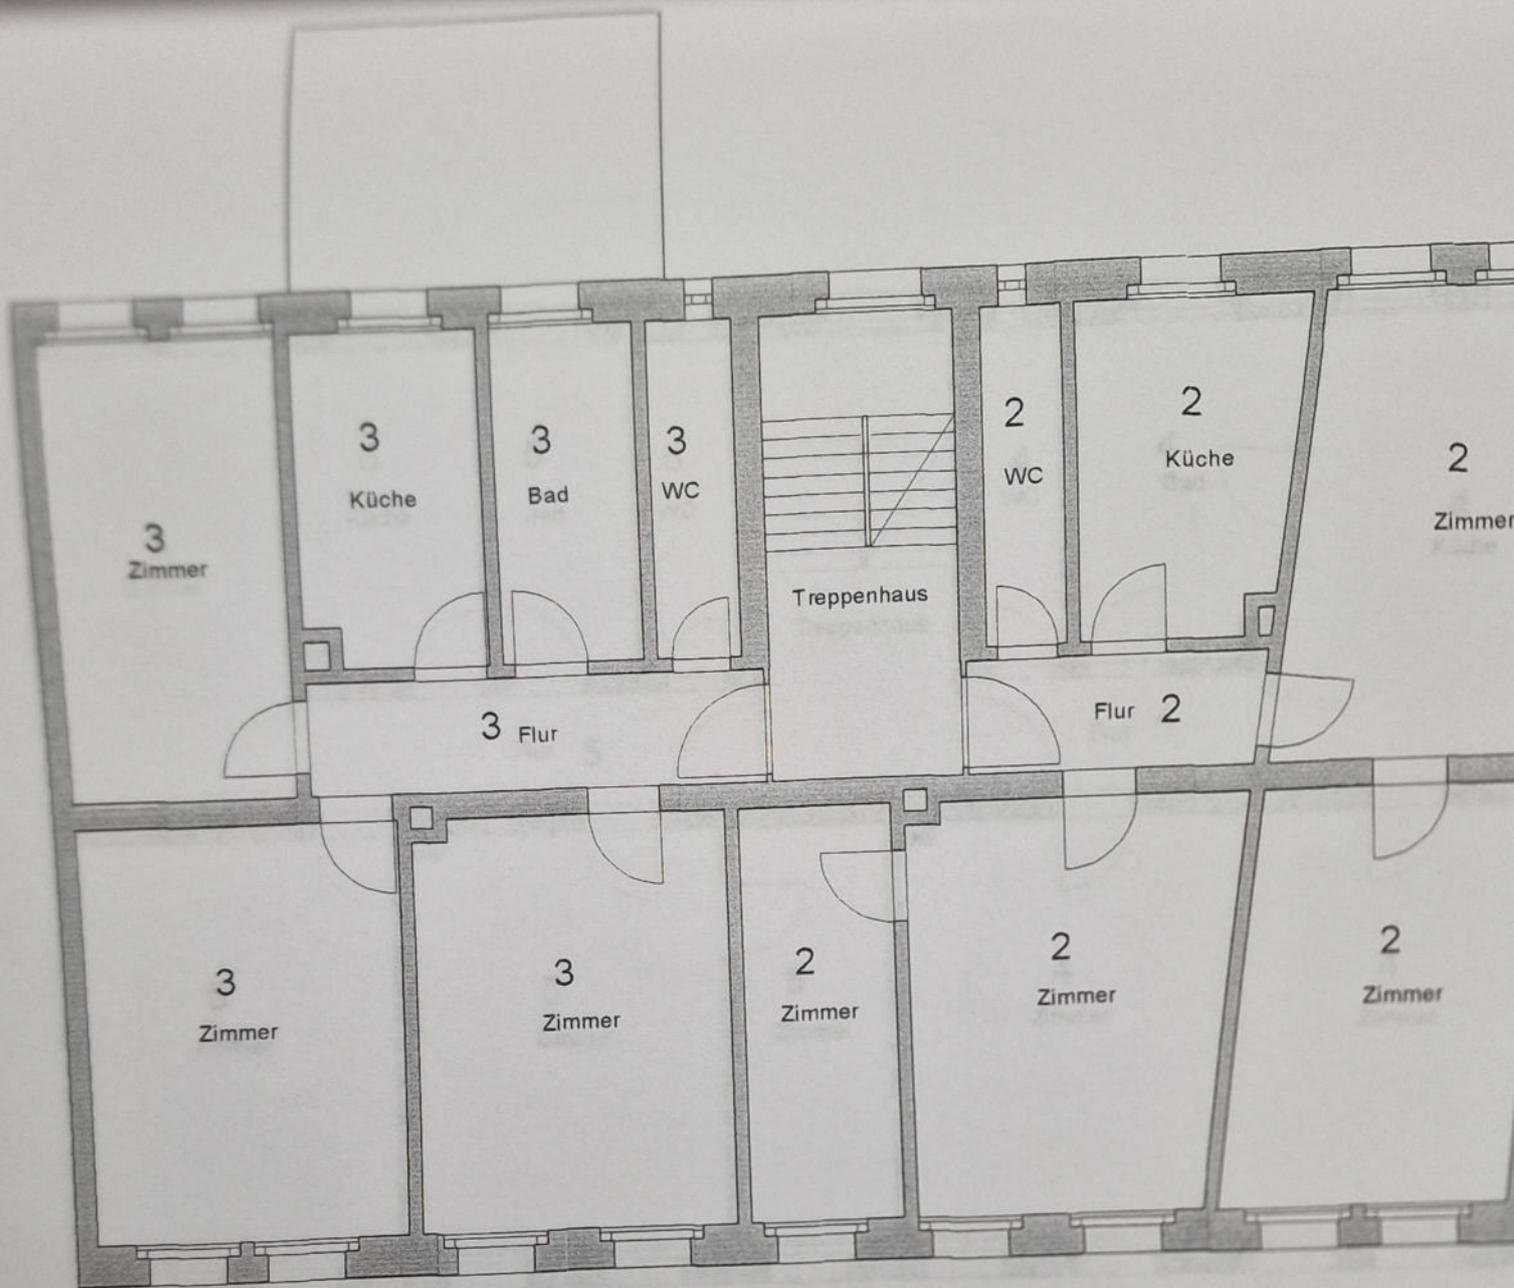



(Plan nicht zur Messernahme geeignet)



(Plan nicht zur Massentnahme geeignet)



(Plan nicht zur Massentnahme geeignet)

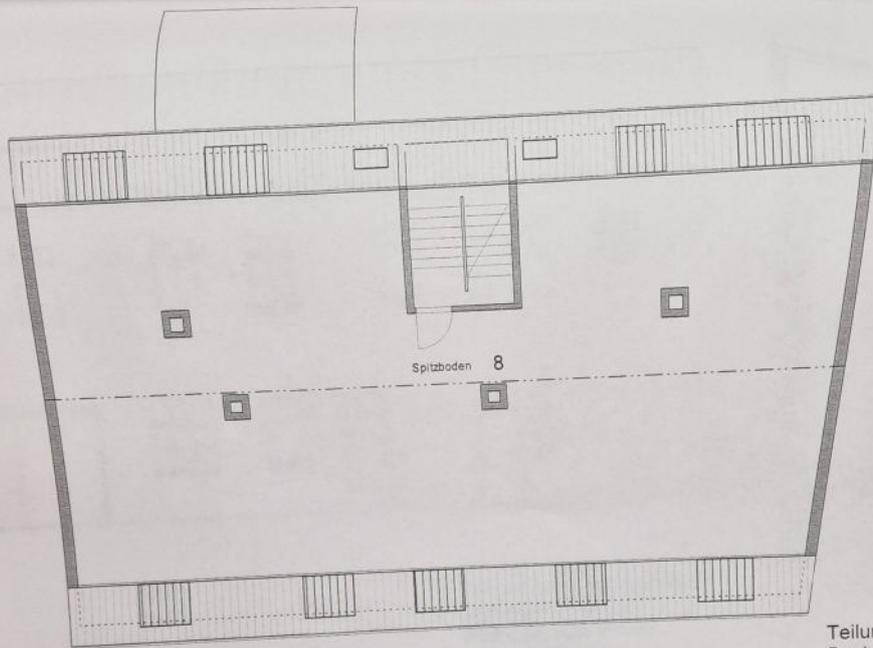 

Teilungsplan Vorderhaus
Dachgeschoss
Rothenburger Str. 130,
90439 Nürnberg