


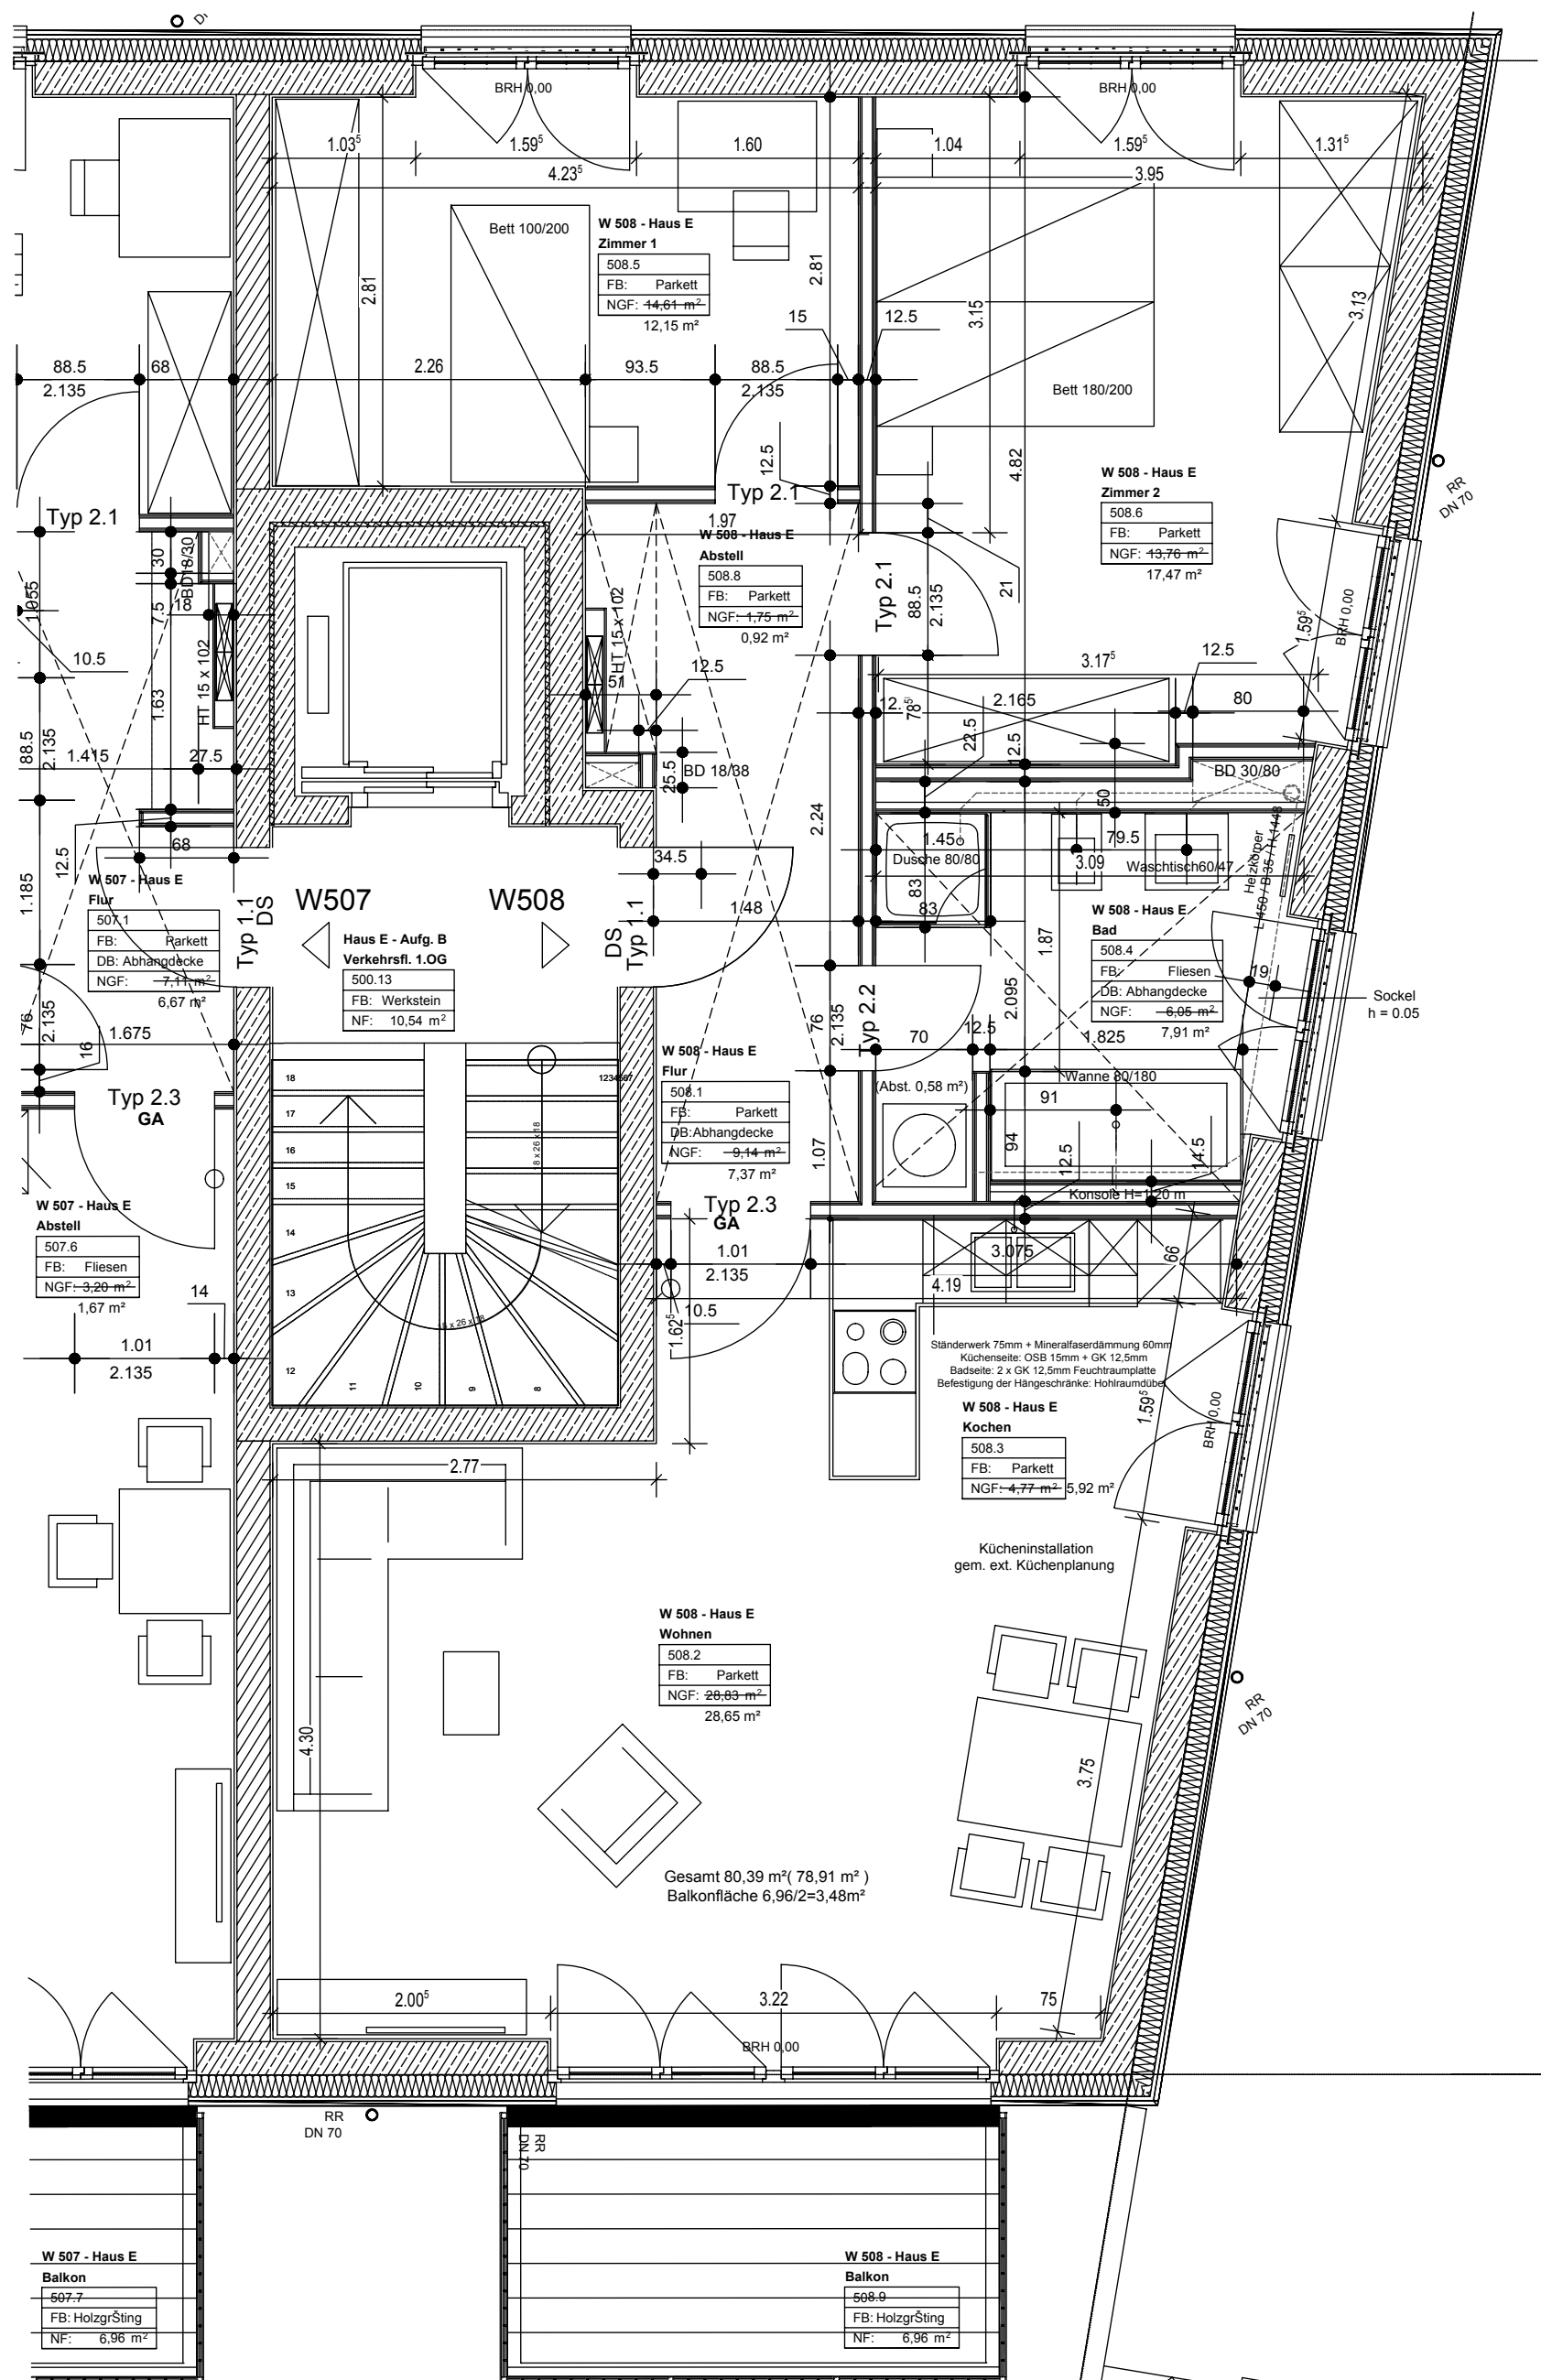

Die in der Zeichnung angegebenen Flächengrößen sind
Zirka-Angaben und basieren auf Ausbaumaßen.
Die Wohnfläche wurde gemäß der Wohnflächenverordnung
(WoFIV) berechnet. Diese Maße können sich
im Zuge der Ausführungsplanung ändern.

Raummaße ergänzt. 27.08.2019 Planungsteam SIG

Ausführungsplanung 1 : 50 , Stand 16.01.2018					
bauvorhaben : Grüner Wohnpark Rissen					
bauherren : GbR Falkenstein Hagenstrasse 19 23843 Bad Oldesloe			bezeichnung : Grundriss Staffel HAUS D / W405		
Architekturbüro Jesse + Jesse					
Kreisstraße 15, 22607 Hamburg, tel. 040 / 89 70 99 15 fax. 040 / 89 70 99 16					
maßstab 1:50	datum 22.09.2016	gez. je	gepr.	geändert 16.01.2018	blatt nr.
J+J RIS-A-G Staffel HausD I					

J+J_RIS-A-G_Staffel_HausD_J