


sr-immobau GmbH
Agricolastraße 86
80689 München

Tel. 089 5682 2949
Fax 089 5682 1834
info@sr-immobau.de

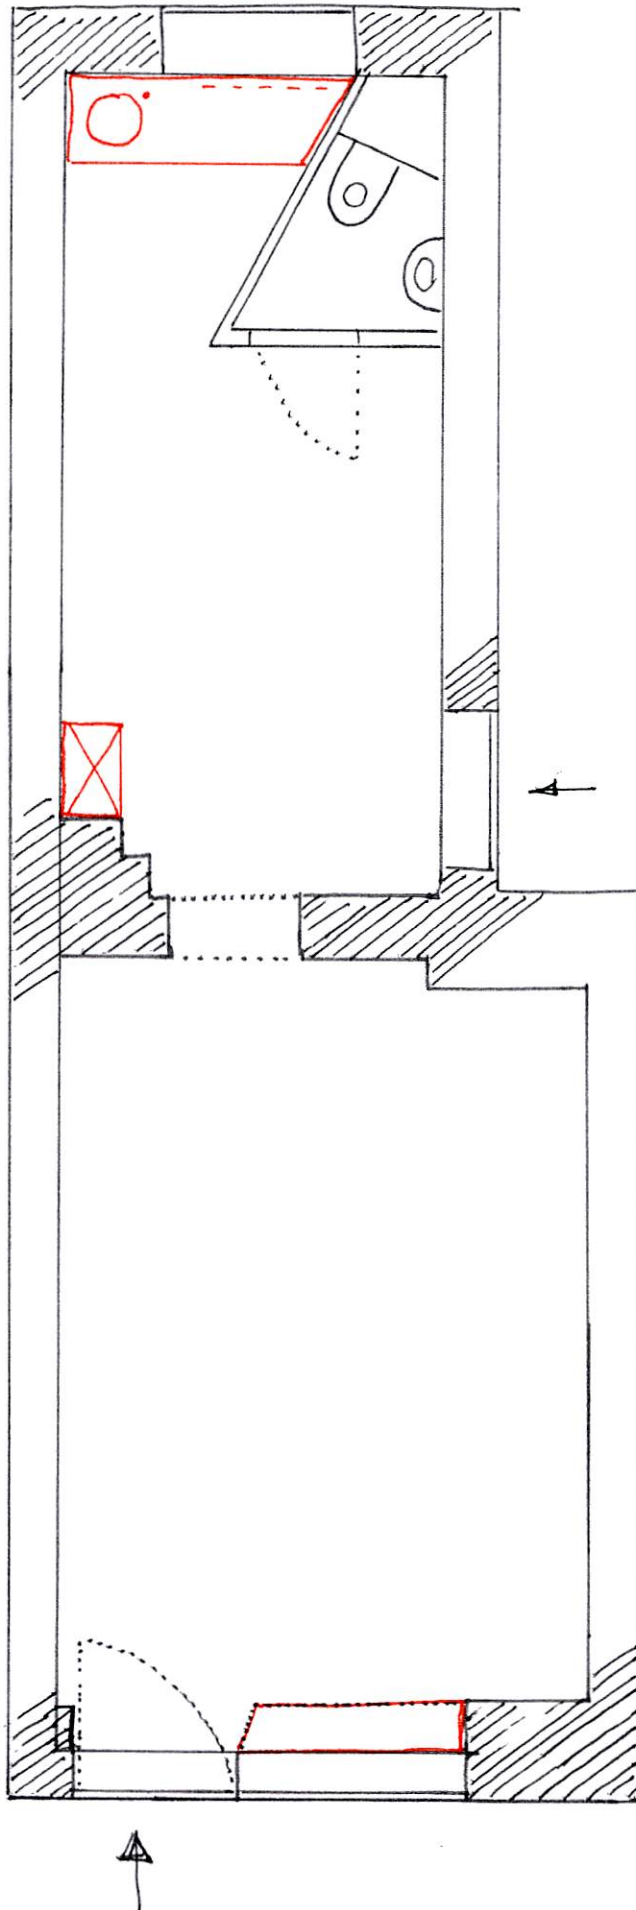


SCHWANTHALER 166
BÜRO WEST
~ 31 m²

- 2,53 -

sr-imbobau

sr-imbobau GmbH
Agricolastraße 86
80689 München

Tel. 089 5682 2949
Fax 089 5682 1834
info@sr-imbobau.de

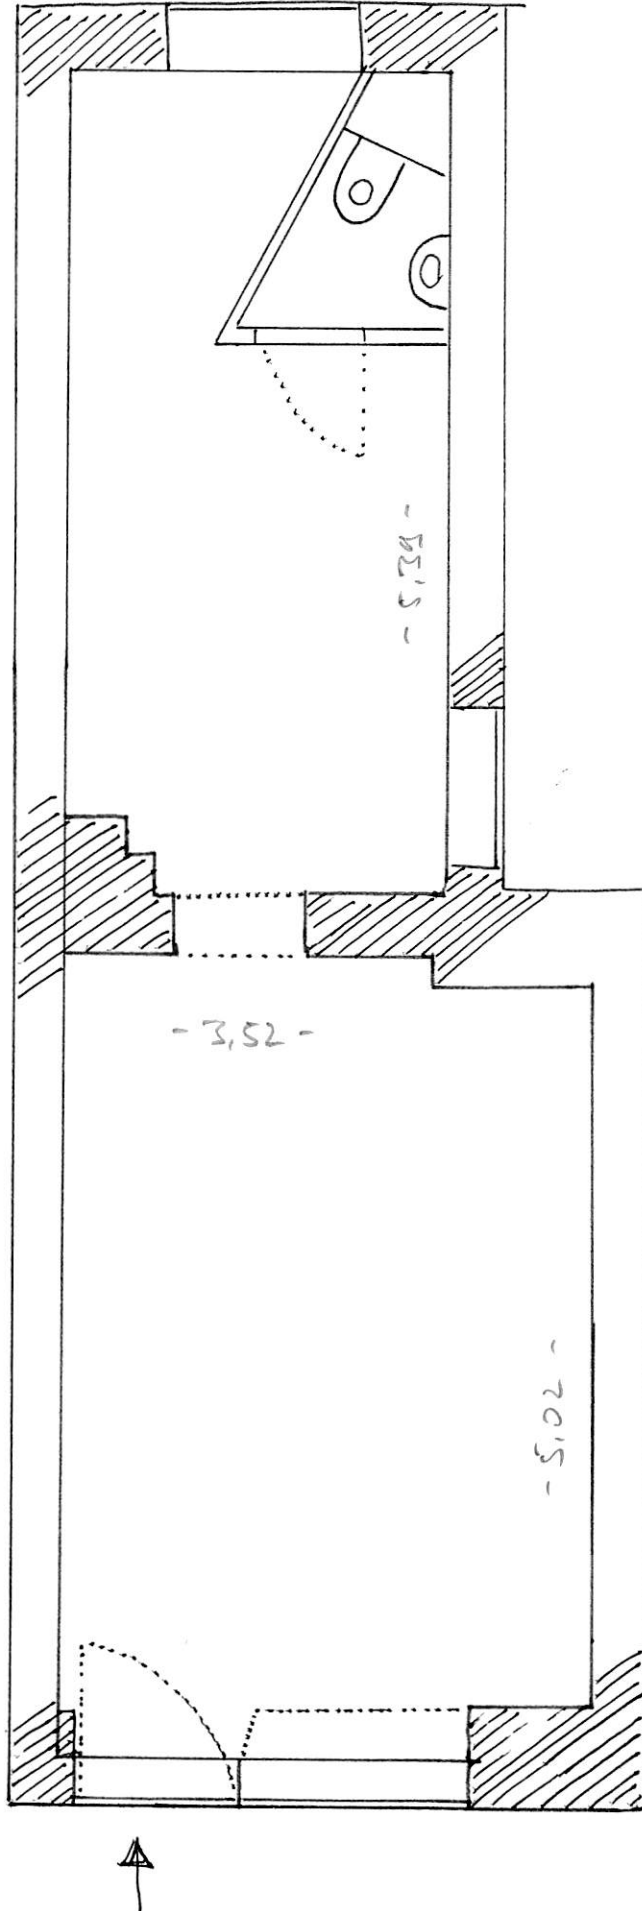

SCHWANTHALER 166

BÜRO WEST

~ 31 m²