


ALLE MASSE SIND ROHBAUMMASSE

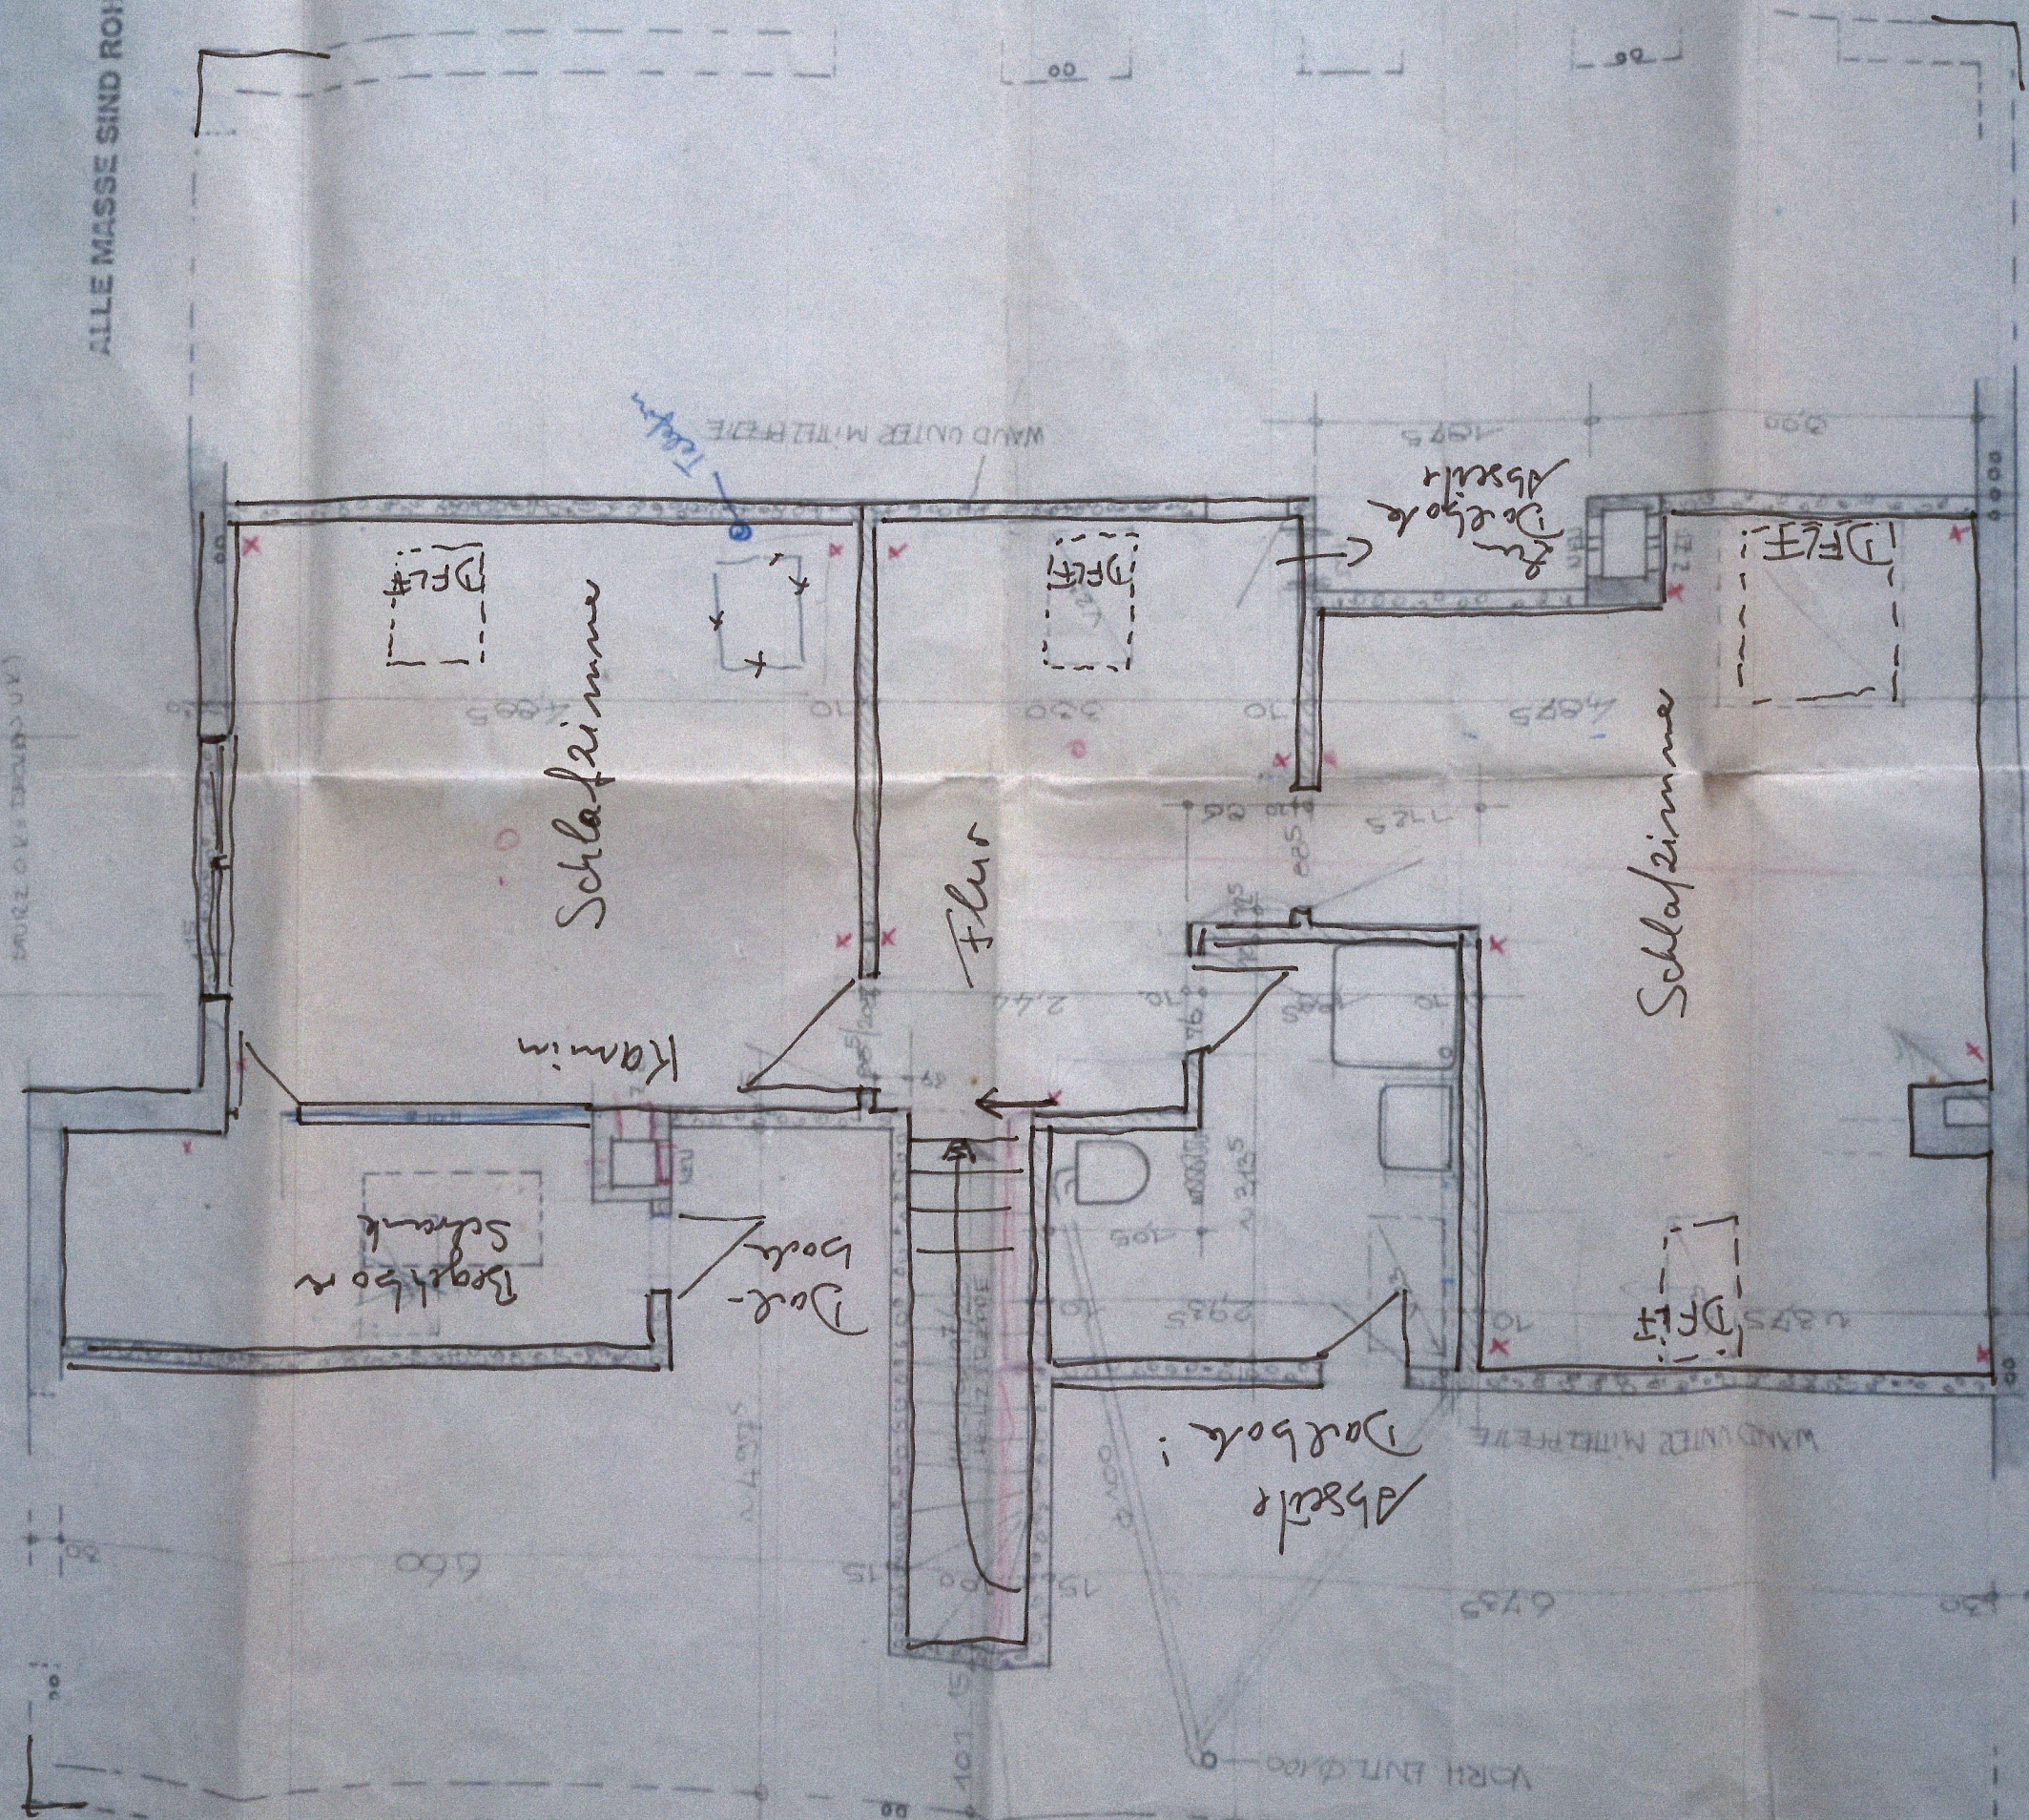

Dachgedachhaus
ca. 172
DACHGESCHOSSAUSBAU
HAUS DR. V. SCHWEINITZ DÖB
HANAU 2672

RAINER BANGÉ
Architekt
645 HANAU / Rheintal
Hochstädter Landstr. 121
Tel. (0 61 81) 2 31 33