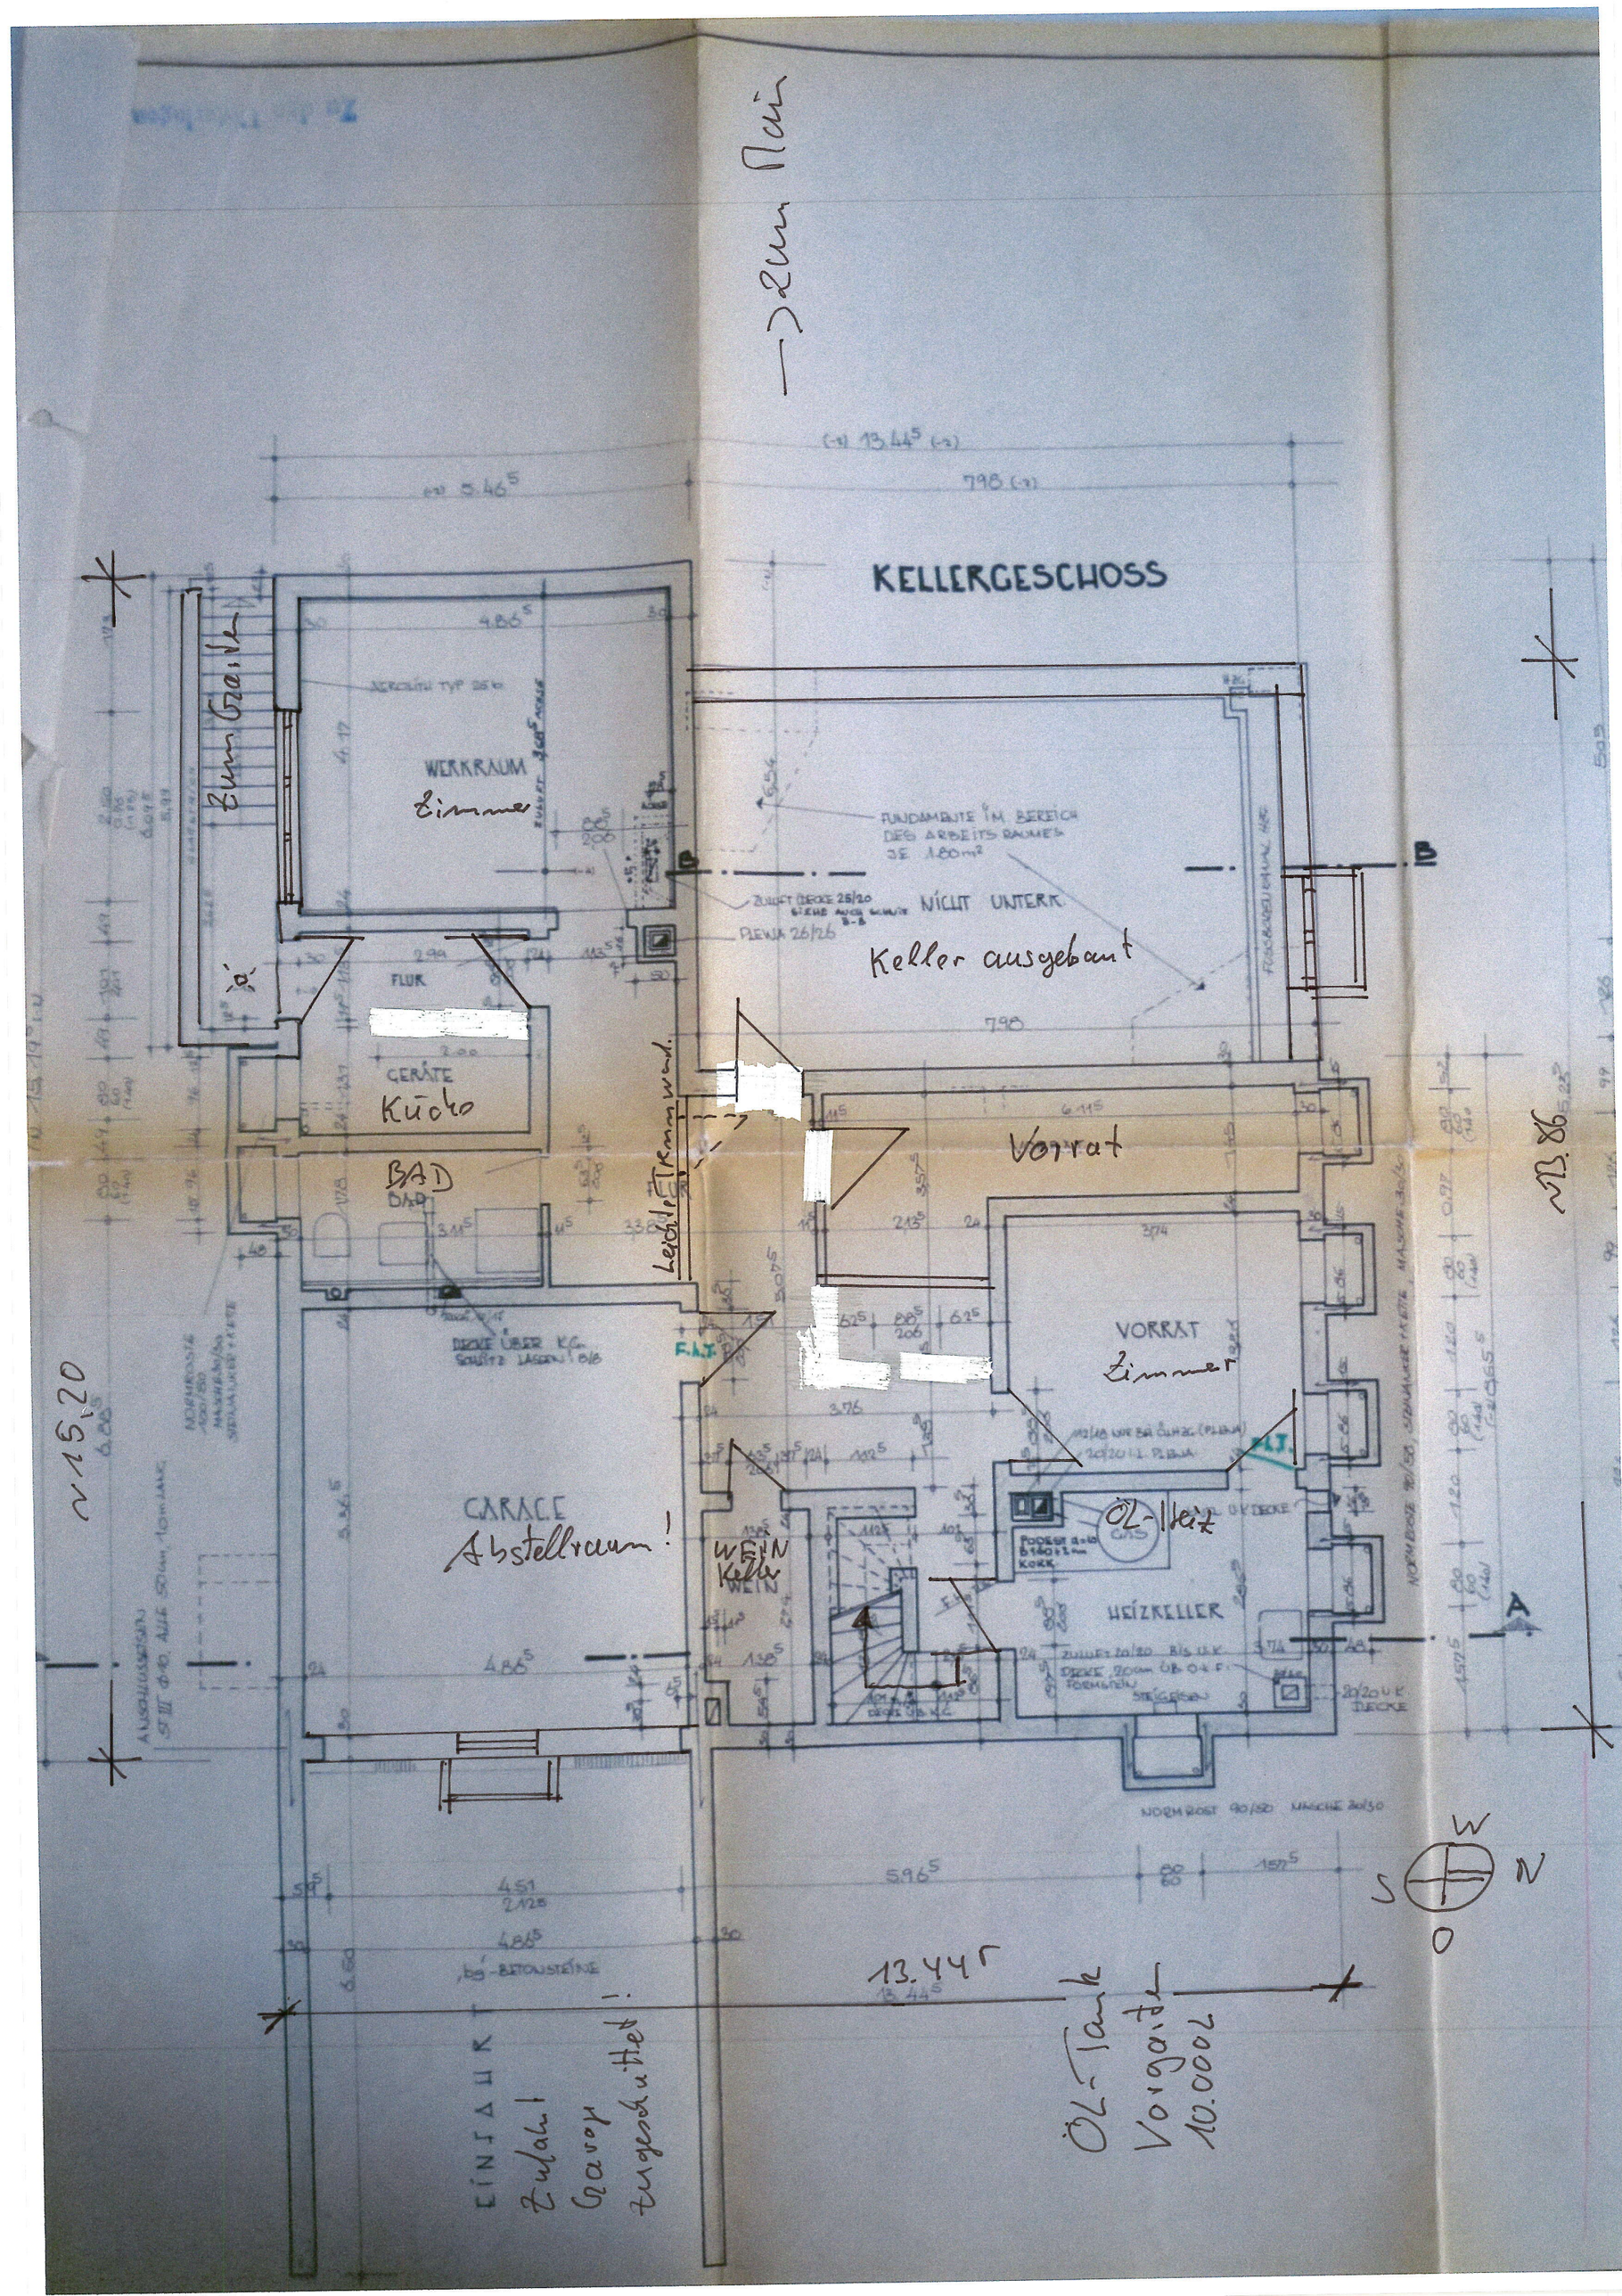
KELLERGESCHOSS
WERKRAUM
Zimmer
FLUR
GERÄTE
Küche
BAD
GARAGE
Abstellraum!
WEIN
Keller
WEIN
Leichter Trennwand
NICHT UNTERK.
Keller ausgebaut
Vorrat
VORRAT
Zimmer
ÖL-Heiz
HEIZKELLER
F.I.T.
13.44
798
5.46
4.86
5.96
EINFAHRT
Zufahrt!
Garage
zugeschüttet!
ÖL-Tank
Vorgarten
10.000 L
W
N
S
O