


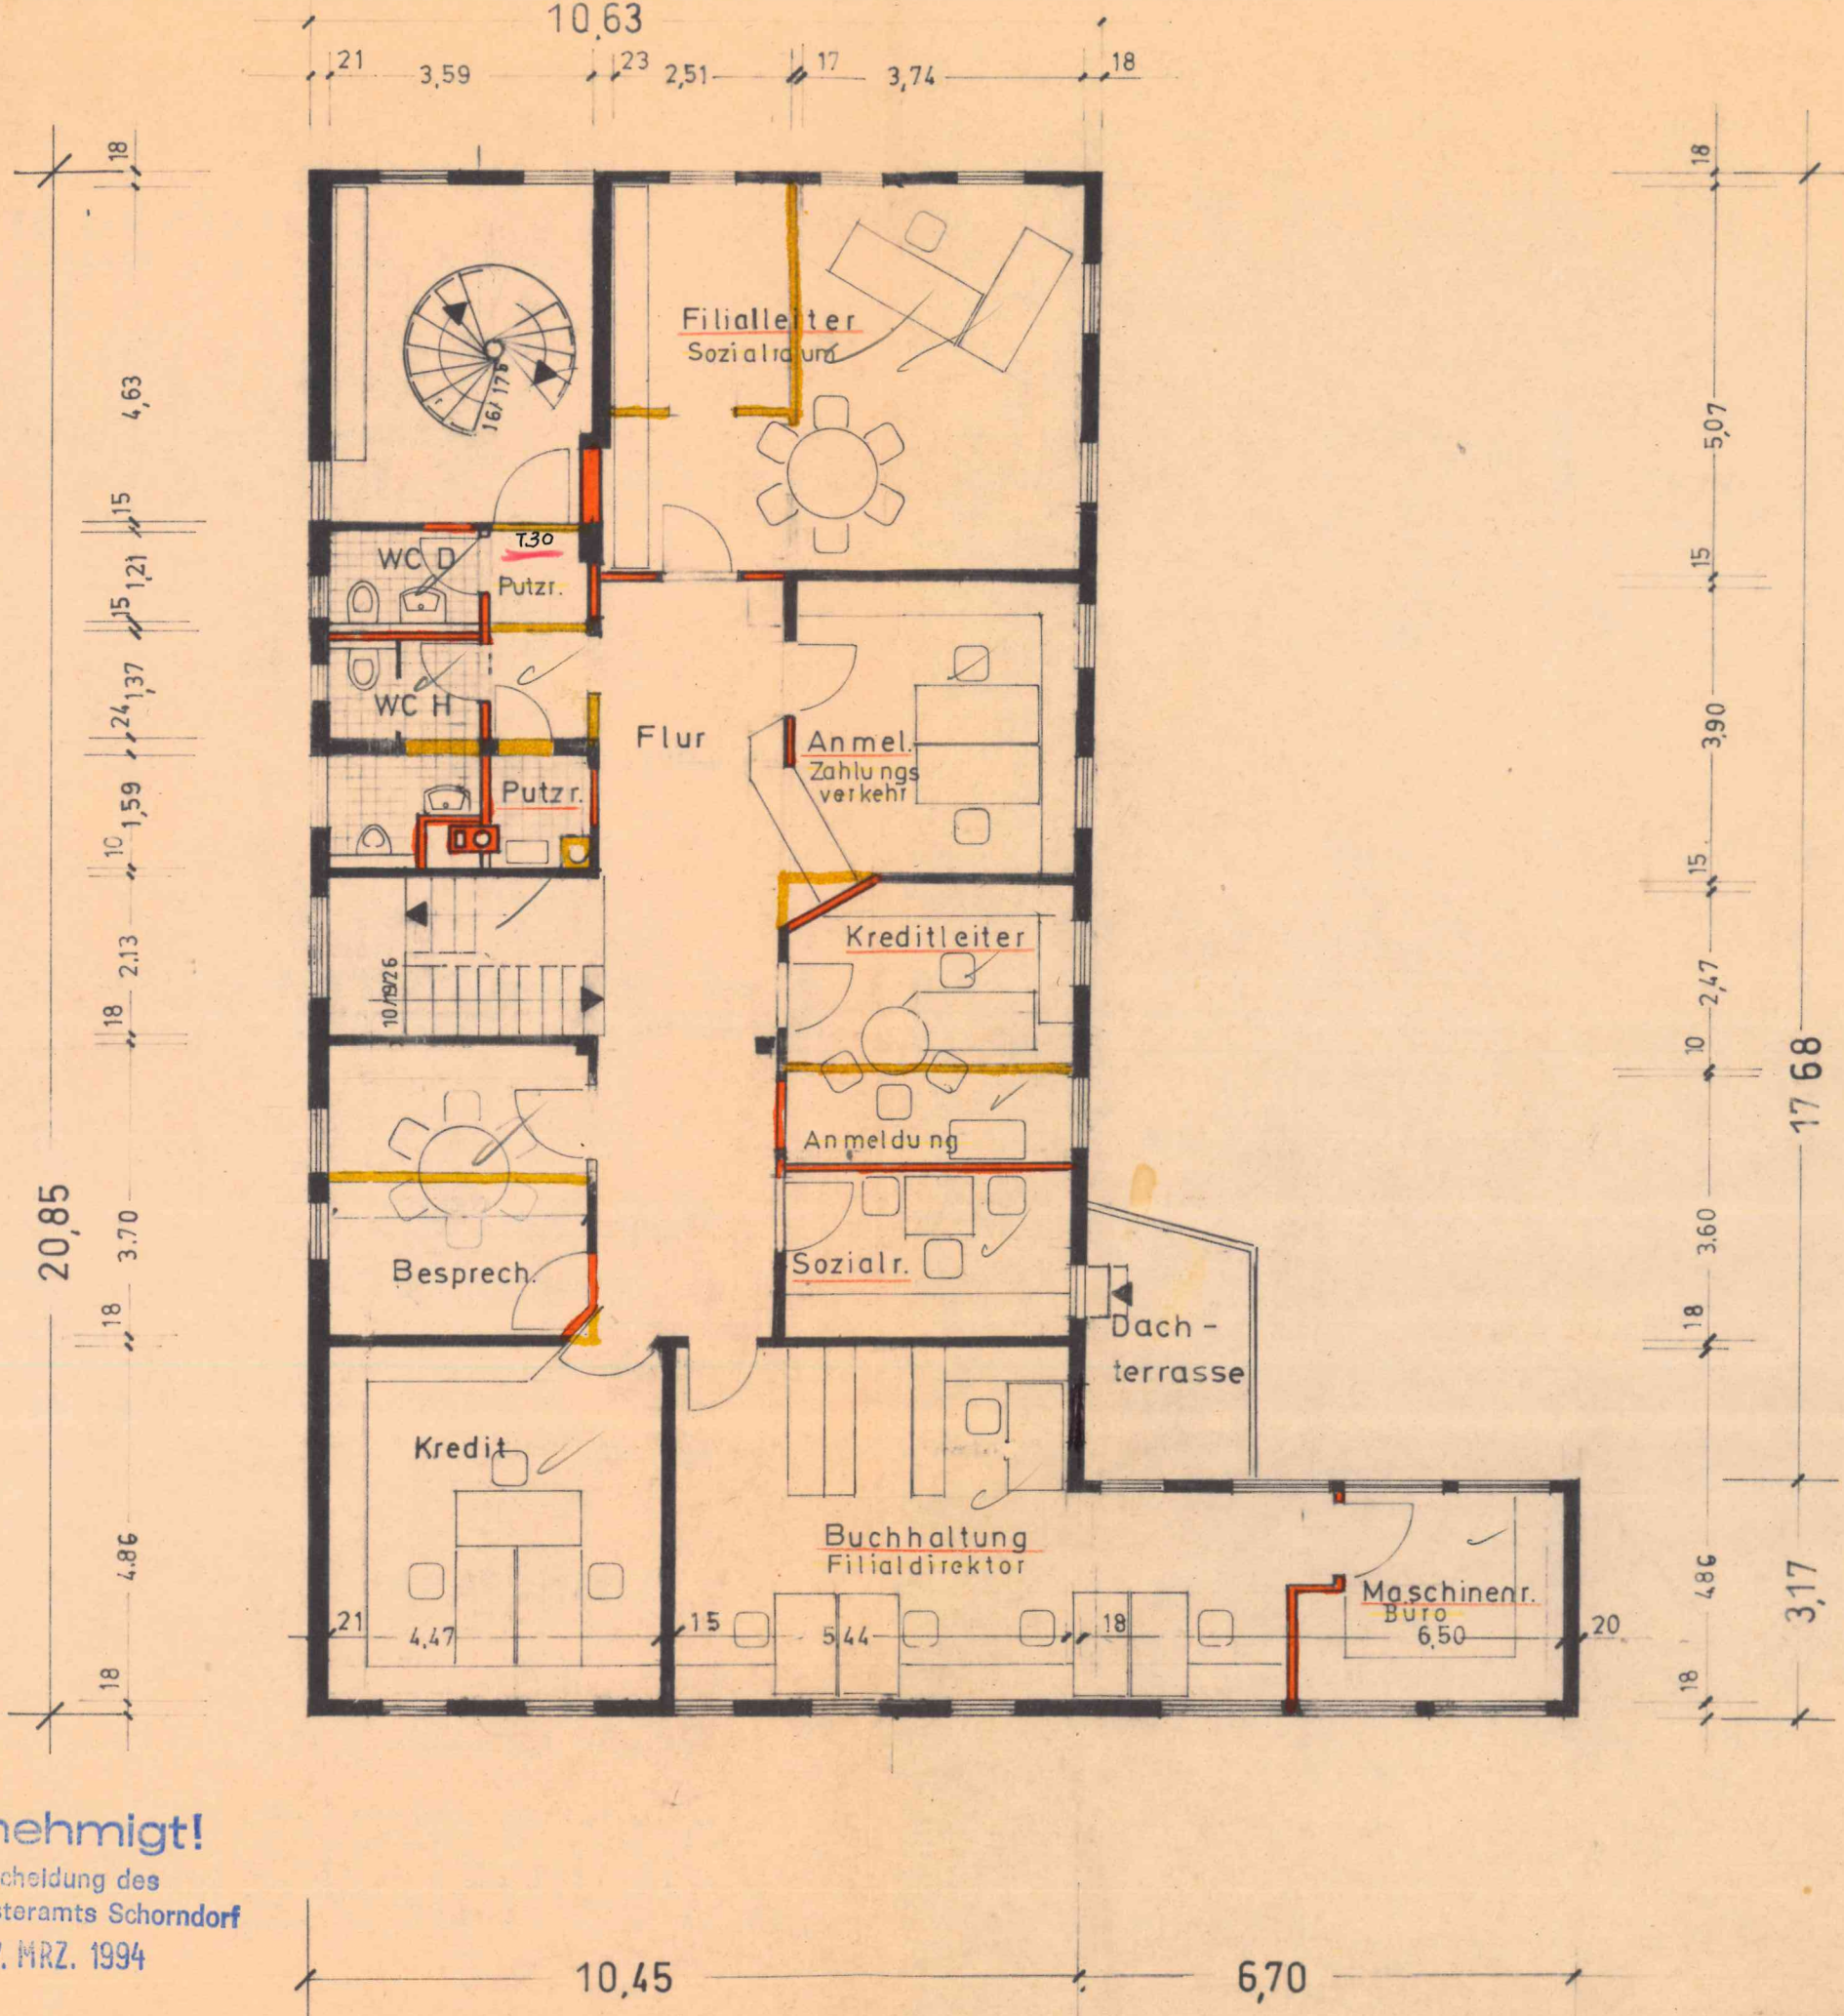

BAUGES
VERÄNDERTE AUSFÜHRUNG
gegenüber der Baugenehmigung

BAUVORHA
NIEDERLASSUNG SWB S
JOH.-PHILIPP-PALM-STR.

BAUHERRSC
SÜDWESTBANK AG
ROTEBÜHLSTR. 125

ARCHIT
FREIER ARCHITEKT ROLF LE
GANZENSTR. 10 7056

DATUM	BEARB.	BESCHRIEB
		VORABZUG
		PLANFREIGABE
		ERGÄNZ.-ÄNDERUNG
03.09.93	Zie.	Nachgesuch veränd. Au

OBERGES
M 1:100

Genehmigt!
Entscheidung des
Bauamts Schorndorf
07. MRZ. 1994