
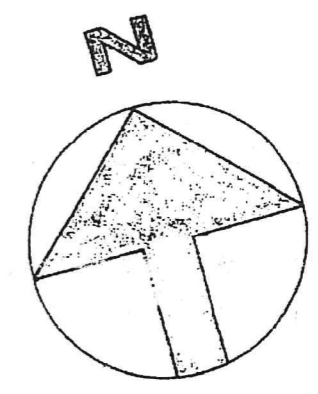
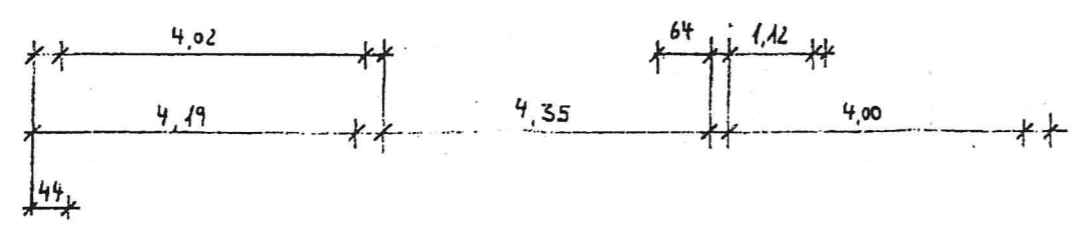
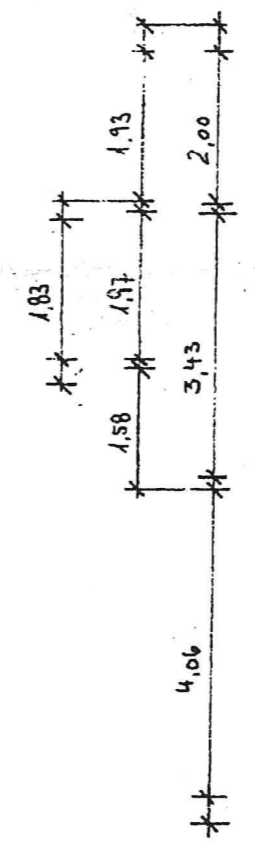
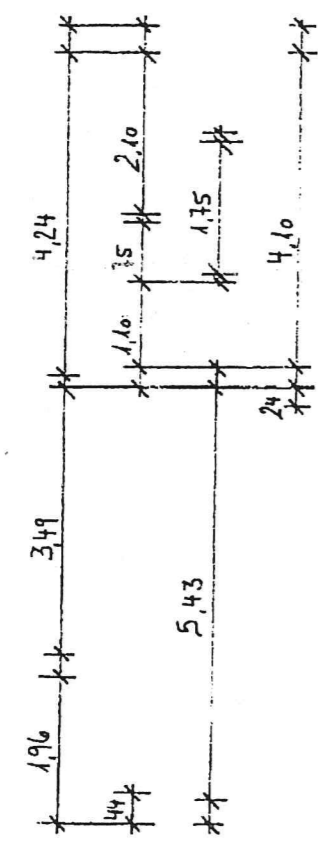


EG
Bosteler Weg 11 A

Stadt Celle
Bau- und Bürgerservice
Eing.: 30. APR. 2009

Stajung 18³/26 gem. Bescheid AMB/82,
Handlauf mit Lötstein einschij!

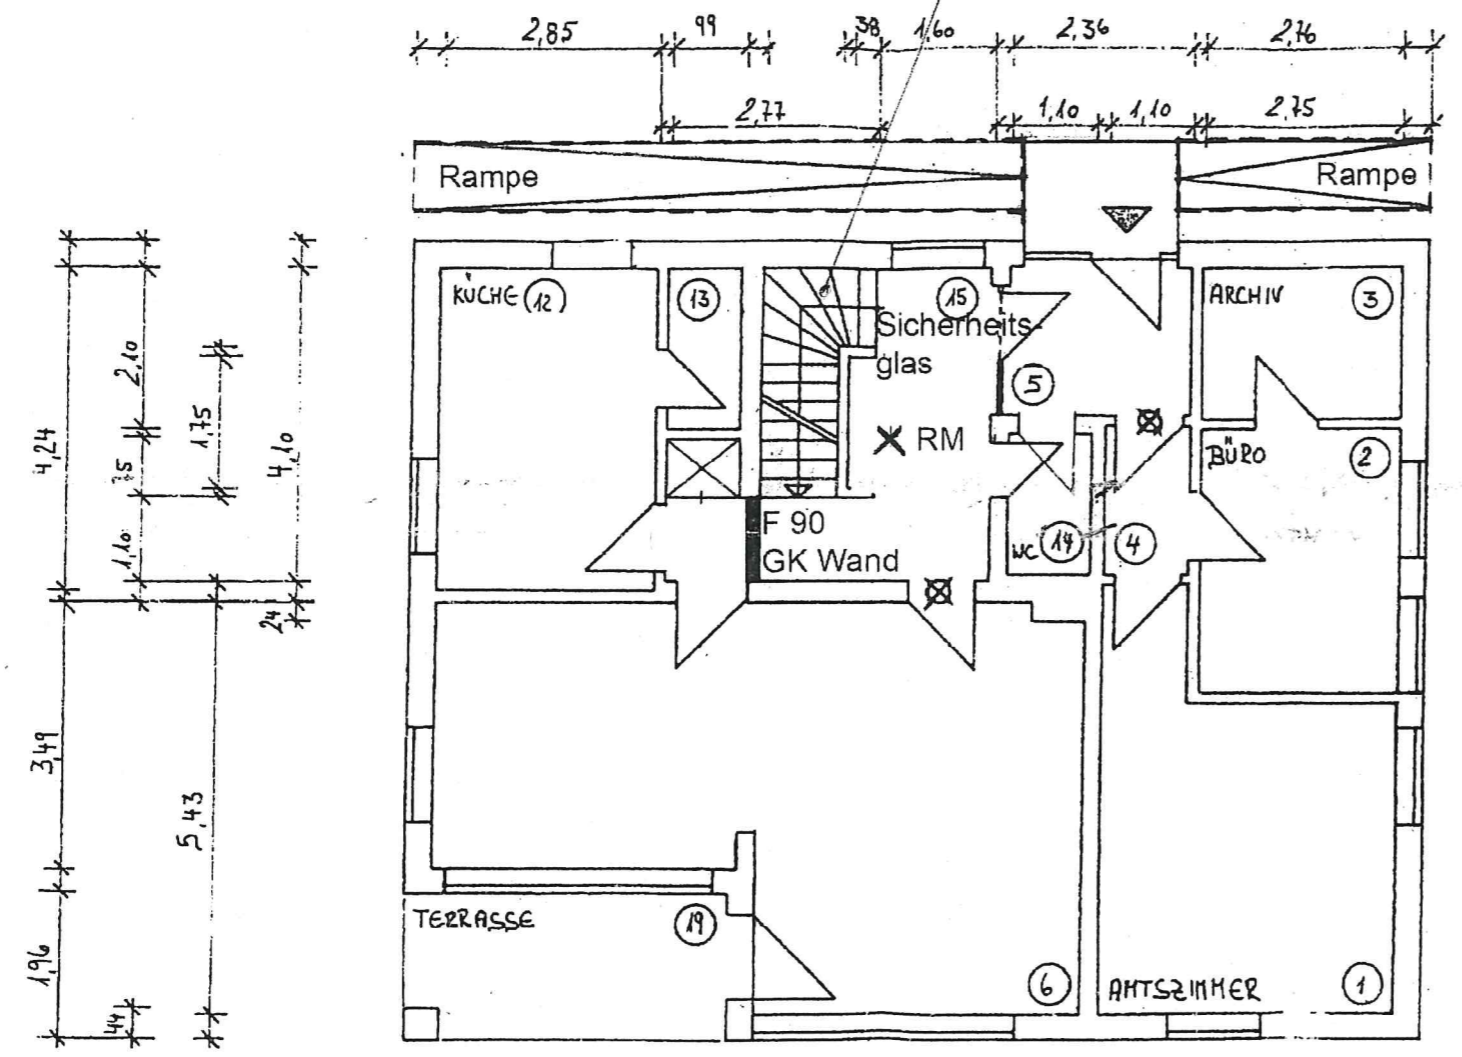

☒ Aufwertung der Türen
Dichtungen und Türschließer
RM Rauchmelder



Der Bauherr:
Kirkhenkreisamt Celle
Fritzenwiese 7
29221 Celle
Telefon 0 51 41 / 7 50 50






Der Architekt:
K. Simon

SIMON & SIMON
PLANUNGSGEMEINSCHAFT GMBH
ARCHITEKTUR · HOLZBAUTECHNIK
SCHUBERTSTR. 10 · 29223 CELLE
TEL: 0 51 41 - 95 89 0 FAX 95 89 11


Bauvorhaben	Teil-Nutzungsänderung Pfarrhaus zum Familienzentrum	Maßstab / Nr.	1:100
Gegenstand	BAUANTRAG Grundriss Erdgeschoss	Datum	23.04.2009
Bauherr	Ev.-luth. Kirchengemeinde Vorwerk, Kirchenkreisamt Celle, Hr. Kleinke	Letzte Bearb.	24.04.2009
Datei-Code	0923_22_Grundriss EG.dwg	Bearbeiter	Ch.Si. gez: XX

Stadt Celle
 Bau- und Bürgerservice
 eing.: 30. APR. 2009


1. Etage

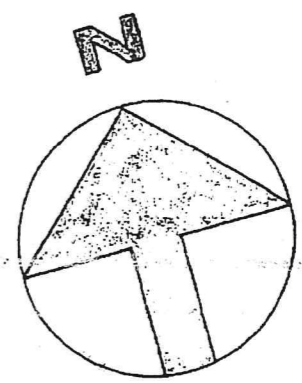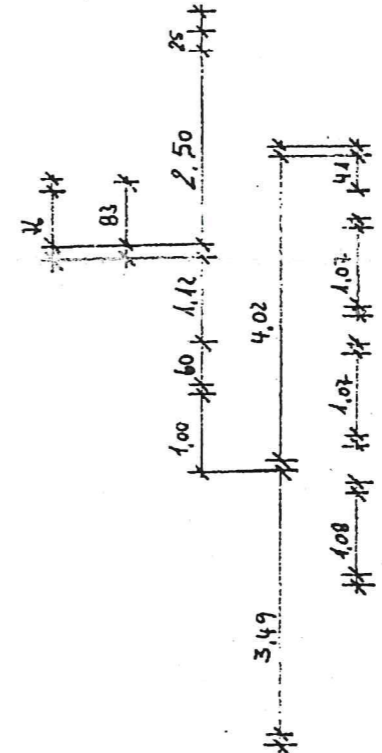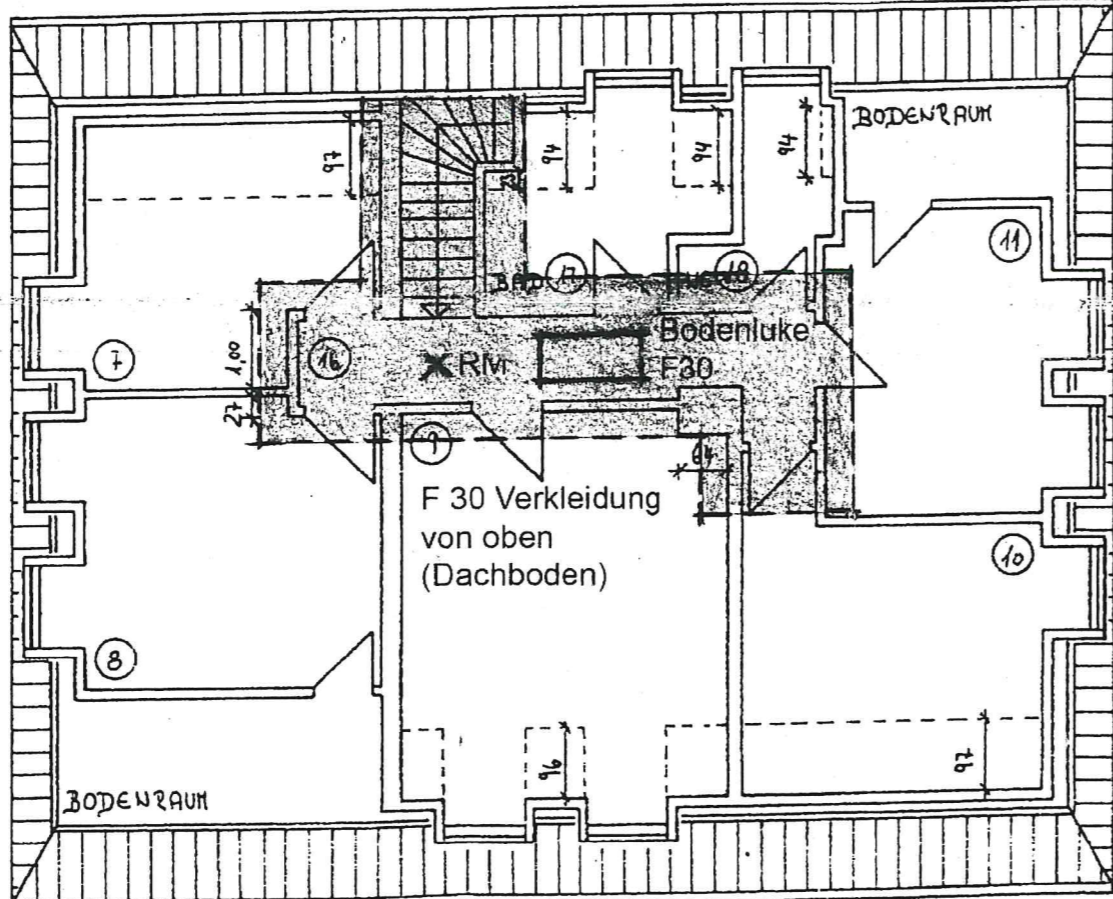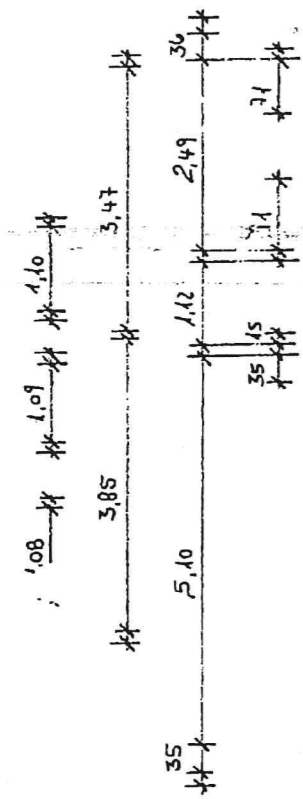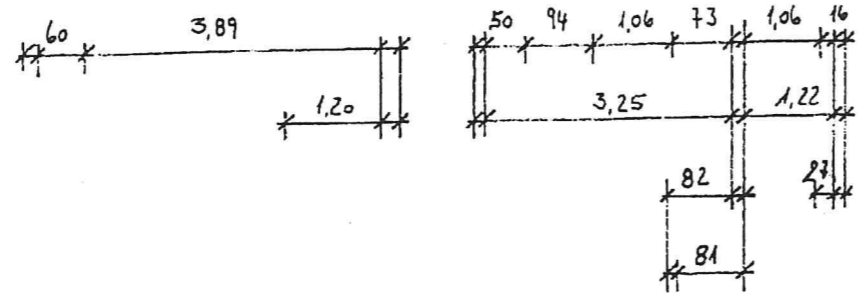

RM Rauchmelder

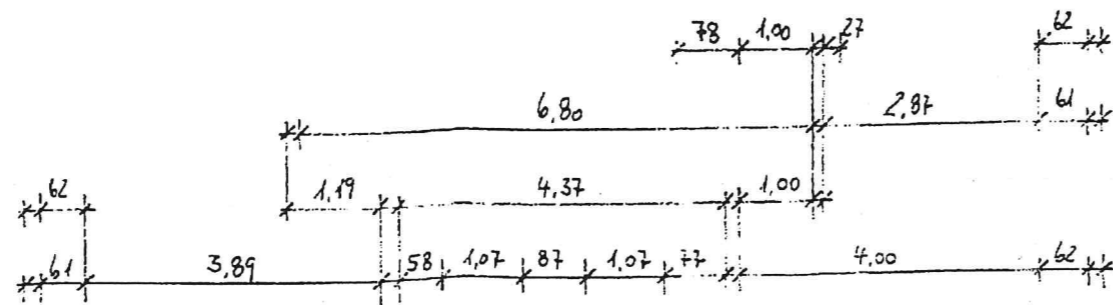

Der Bauherr: Kirchenkreisamt Celle
 Fritzenwiese 7
 29221 Celle
 Telefon 0 51 41 / 7 50 50

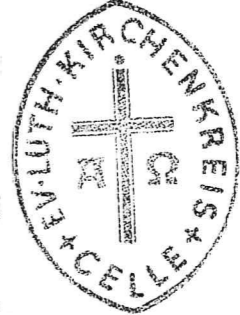



Der Architekt: *F. Simon*

SIMON & SIMON
 PLANUNGSGEMEINSCHAFT GMBH
 ARCHITEKTUR · HOLZBAUTECHNIK
 SCHUBERTSTR. 10 · 29223 CELLE
 TEL: 0 51 41 - 95 89 0 FAX 95 89 11

Bauvorhaben	Teil-Nutzungsänderung Pfarrhaus zum Familienzentrum	Maßstab / Nr.	1:100
Gegenstand	BAUANTRAG Grundriss Obergeschoss	Datum	23.04.2009
Bauherr	Ev.-luth. Kirchengemeinde Vorwerk, Kirchenkreisamt Celle, Hr. Kleinke	Letzte Bearb.	24.04.2009
Datei-Code	0923_23_Grundriss OG.dwg	Bearbeiter	Ch.Si. gez: XX

Keller

Stadt Celle
 Bau- und Bürgerservice
 Eing.: 30. APR. 2009

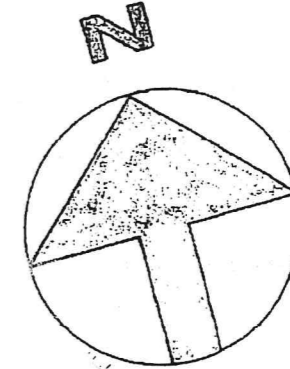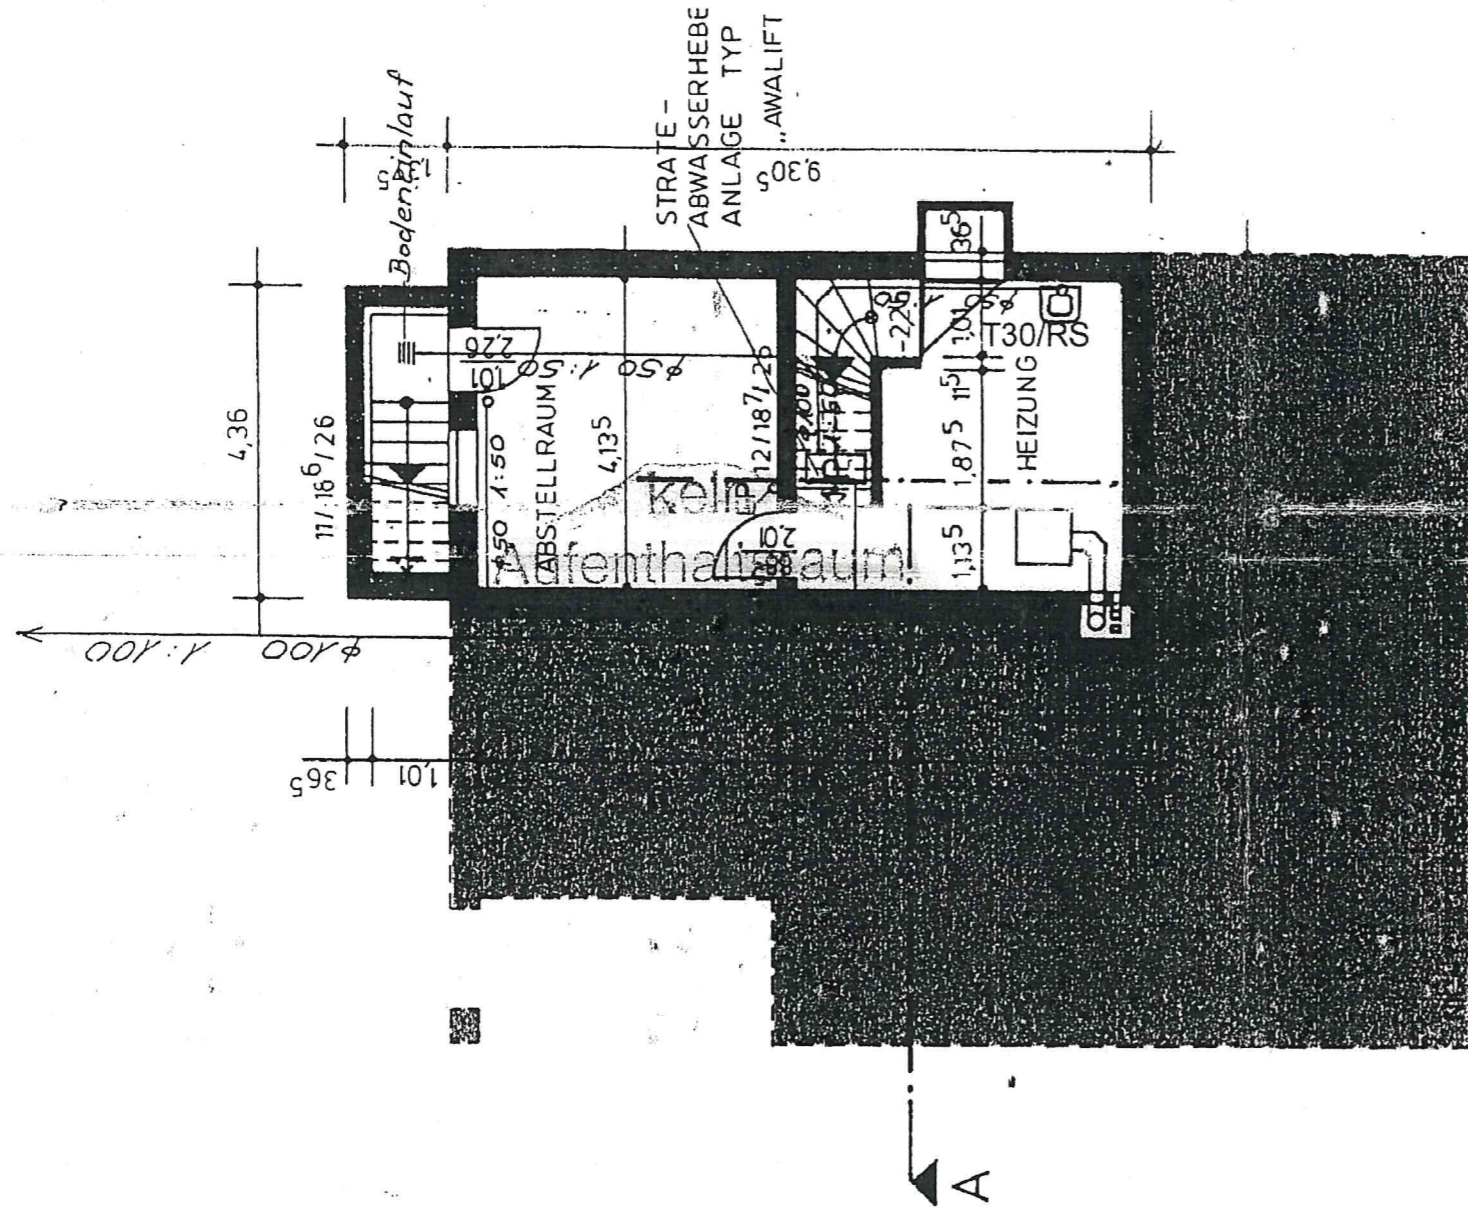

ANLAGE NR.: 4(513)
 ZUM BAUSCHEIN NR.: 396-09-09
 BAURECHTLICH GEPRÜFT
 CELLE, DEN 15.06.09
 IM AUFLAGE

[Handwritten signature]

Der Bauherr: Kirchenkreisamt Celle
 Filzenwiese 7
 29221 Celle
 Telefon: 05141 77 50 50



Der Architekt: *F. Simon*

SIMON & SIMON
 PLANUNGSGEMEINSCHAFT GMBH
 ARCHITEKTUR · HOLZBAUTECHNIK
 SCHUBERTSTR. 10 · 29223 CELLE
 TEL: 0 51 41 - 95 89 0 FAX 95 89 11