


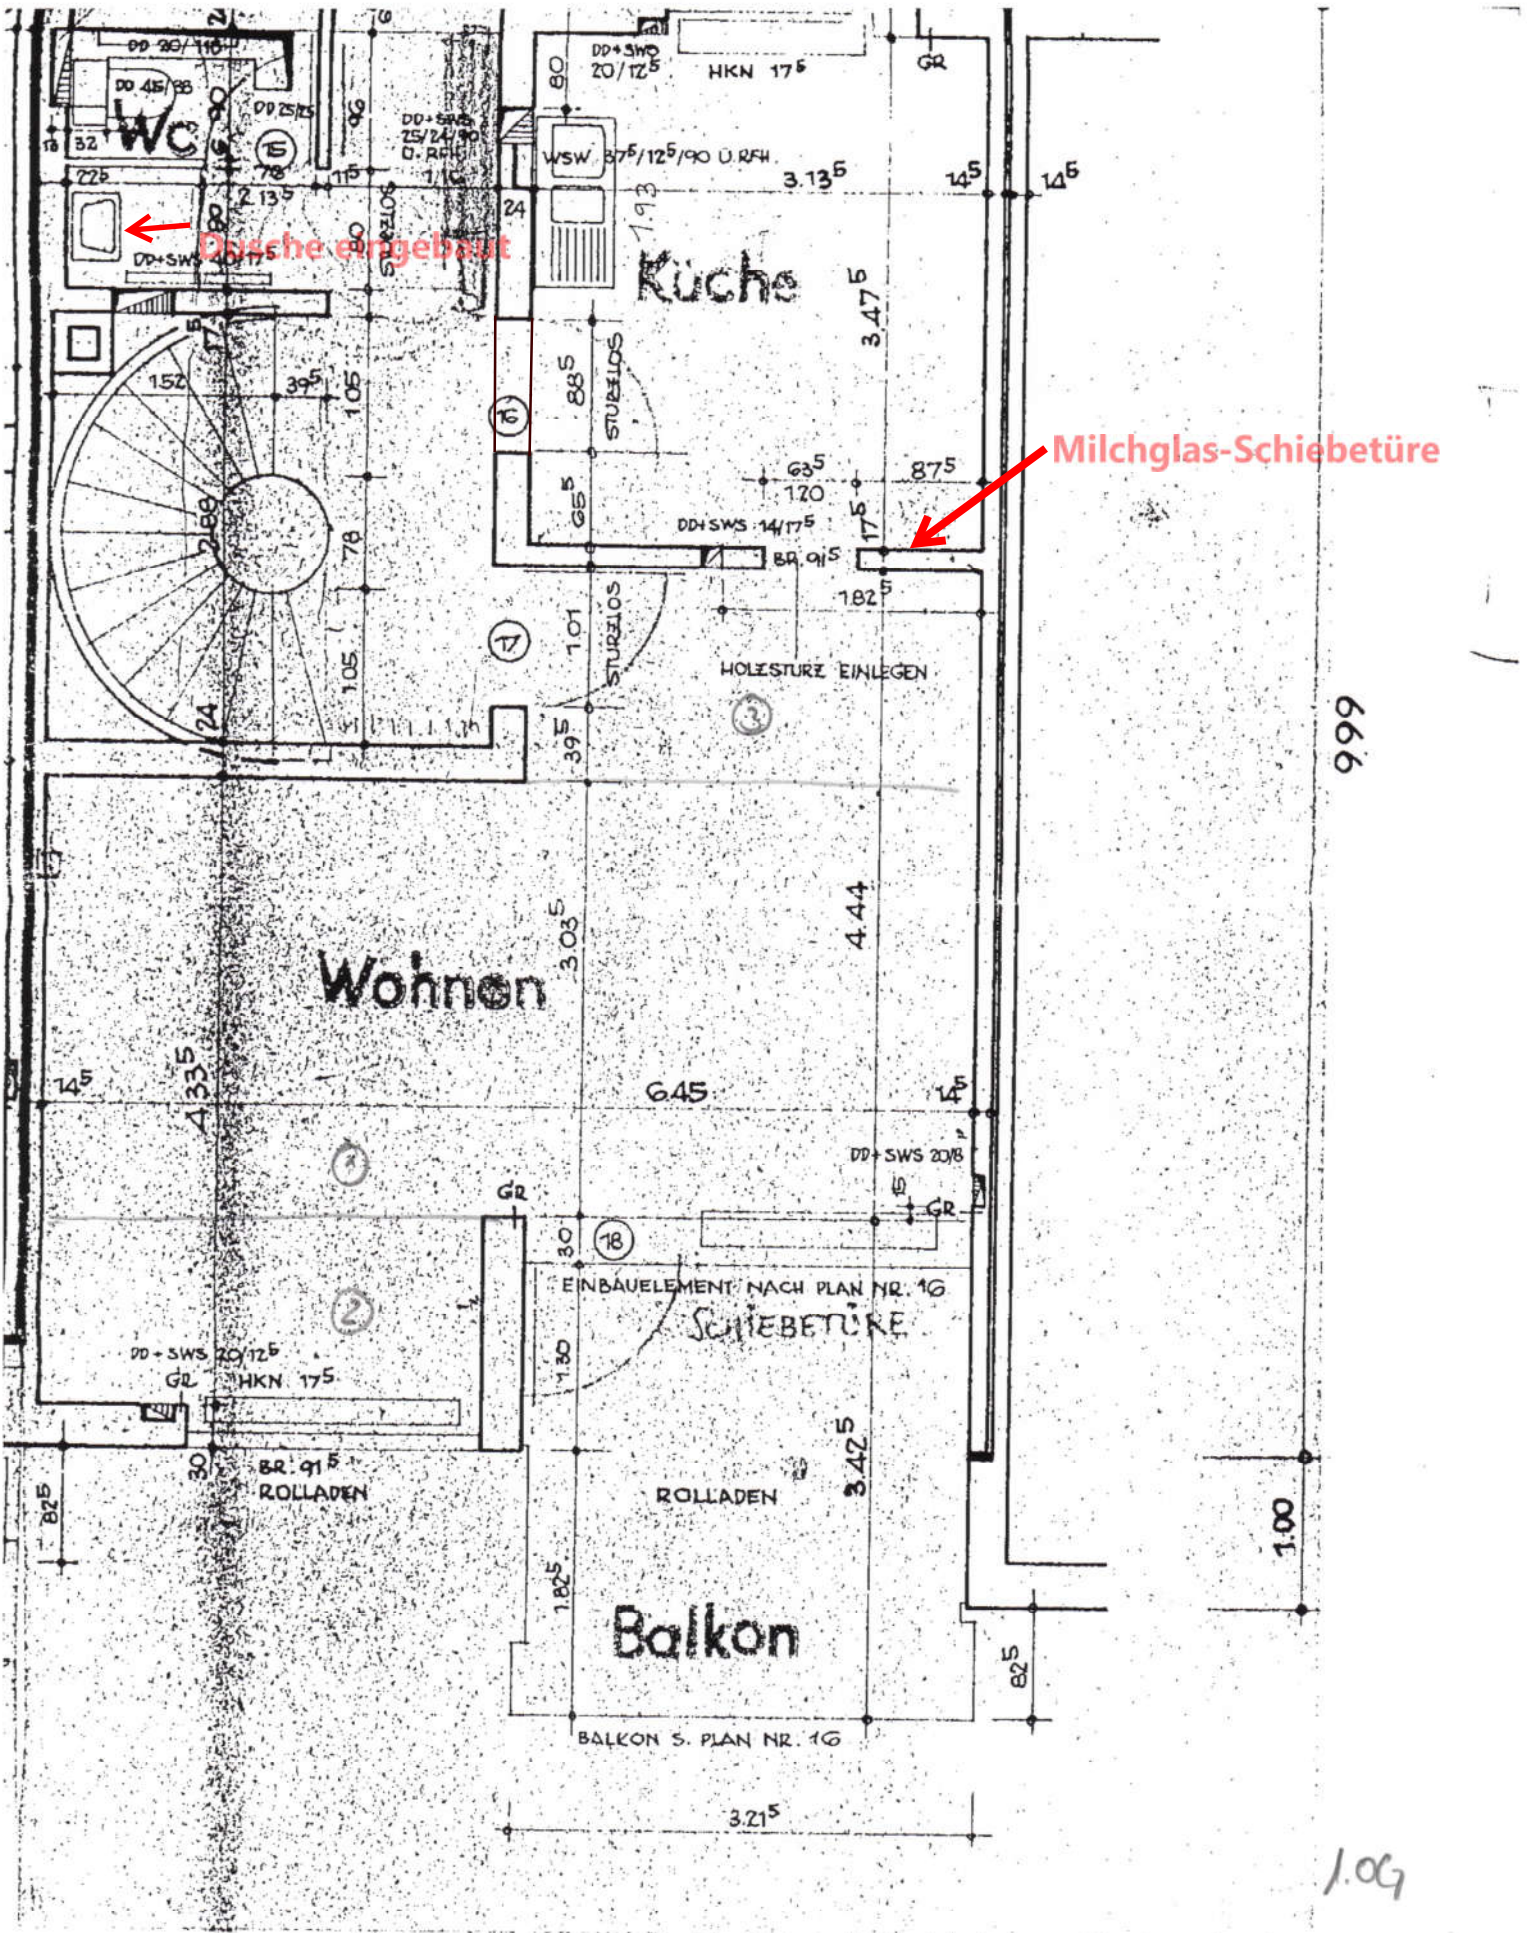

1. Obergeschoss

1.36⁵

2.01

30


3.07⁵

STURZLOS

BAUVORHABEN KUB

PLAN


1.06

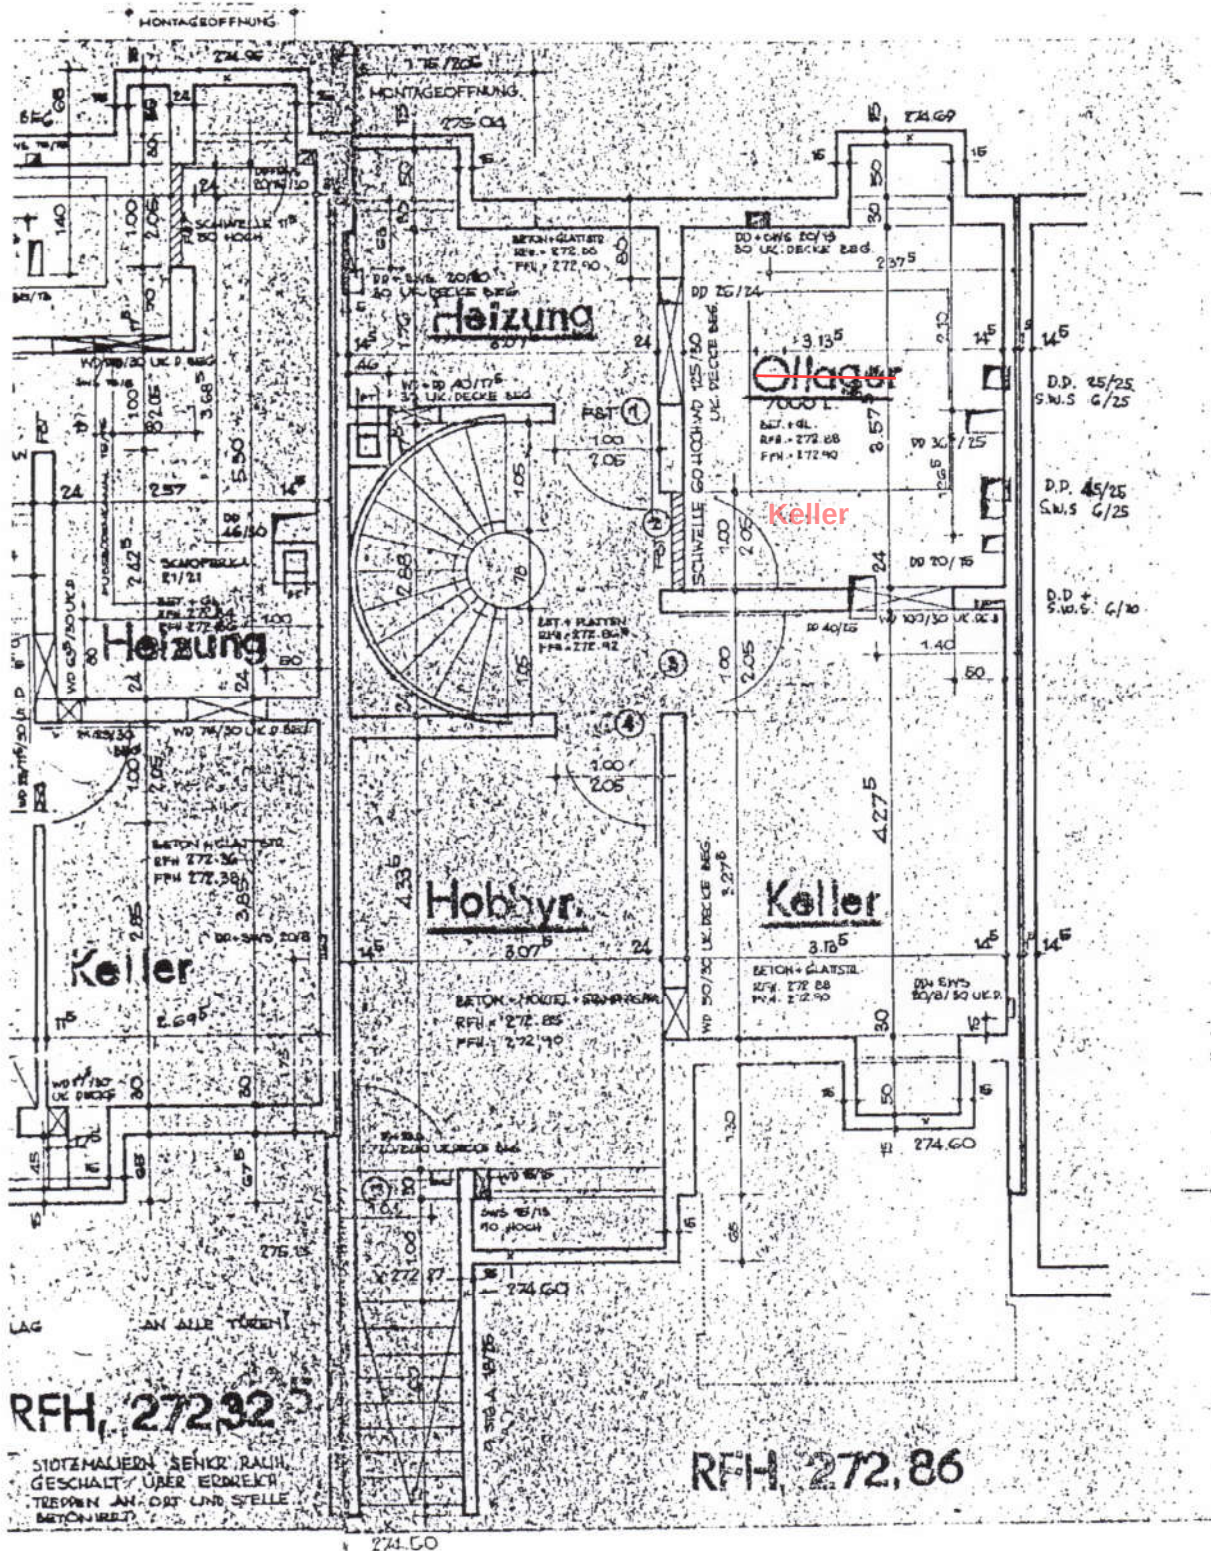

999

100

N →

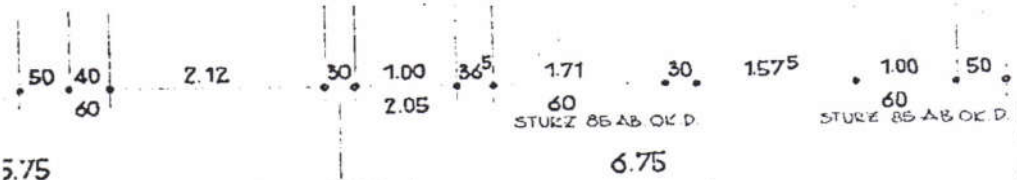

KELLER

Untergeschoss