


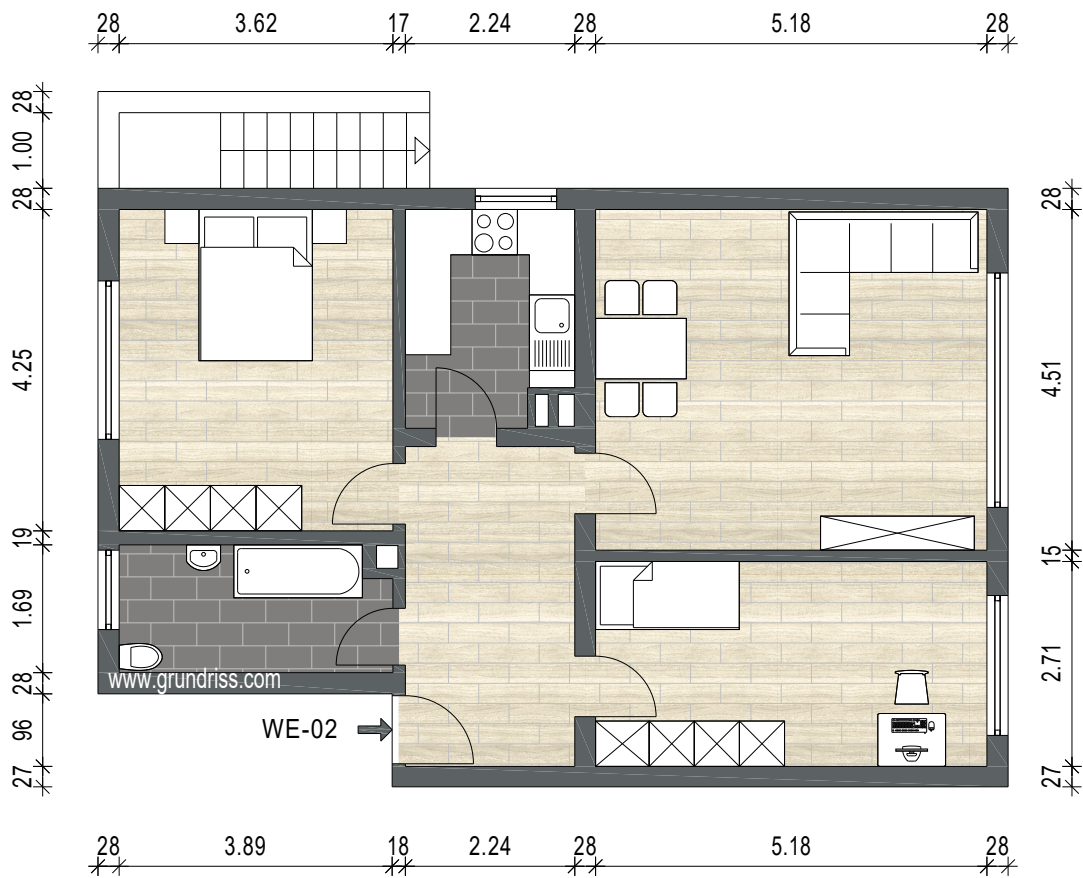

Gebäude ETW		 Aufmaß - CAD-Service - Flächen	
Ort/Straße 65795 Hattersheim am Main, Neckarstr. 54			
Planinhalt Erdgeschoss - WE02			
Maßstab 1:100/A4	Datum 26.02.2026		
Objekt-Nr. -	Plan-Nr. 2		