


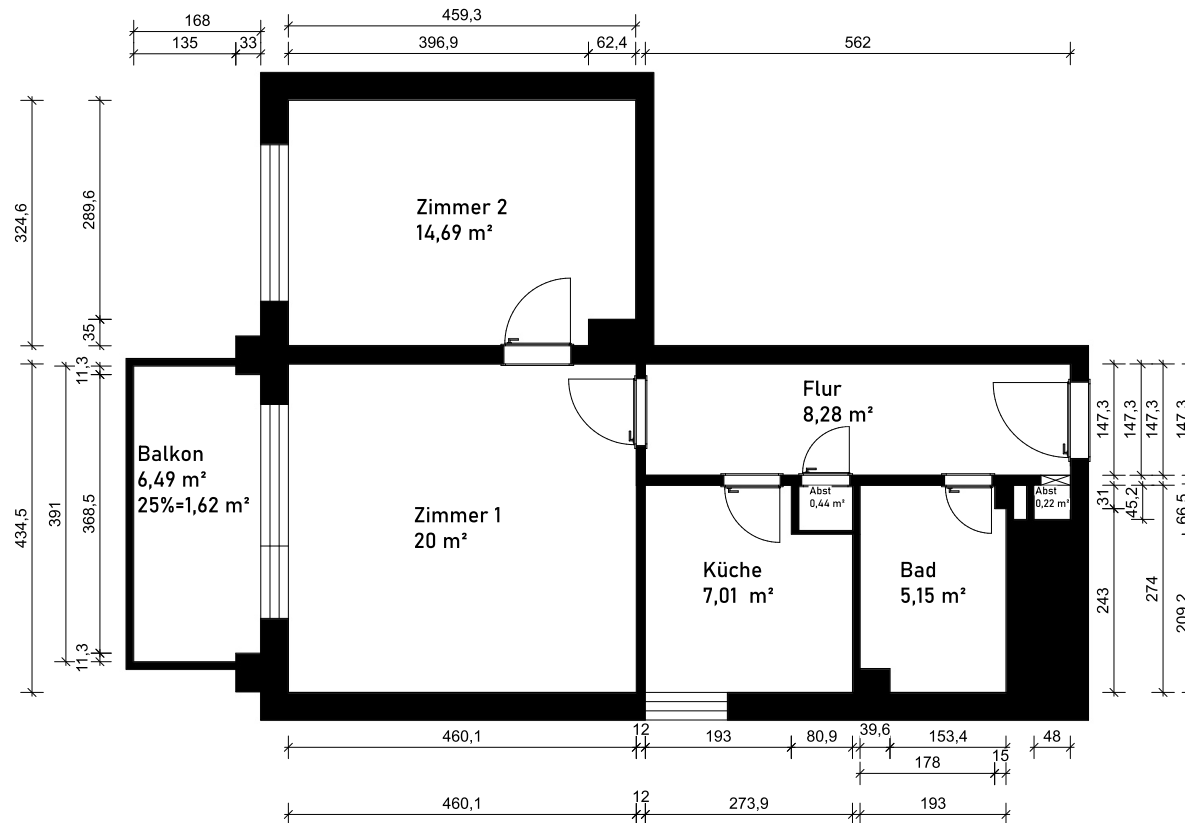

Bauvorhaben: BV: 2-Zimmer Wohnung Hochparterre links Möllers Park 14 22880 Wedel		Auftraggeber: NIMVEST UG Kahden 12a 22393 Hamburg			Planverfasser: Ana-Helen Otto (MA Architektur) Röntgenstraße 27- 22335 Hamburg Mobil: 0172/1730706			
Plannummer:	PlanTitel: Aufmaß & Wohnflächenberechnung nach WoFiv	Maßstab: 1 : 100	Plangröße: A4	Projektnummer:	Gezeichnet:	Datum: 17.01.2026	Revidiert:	