


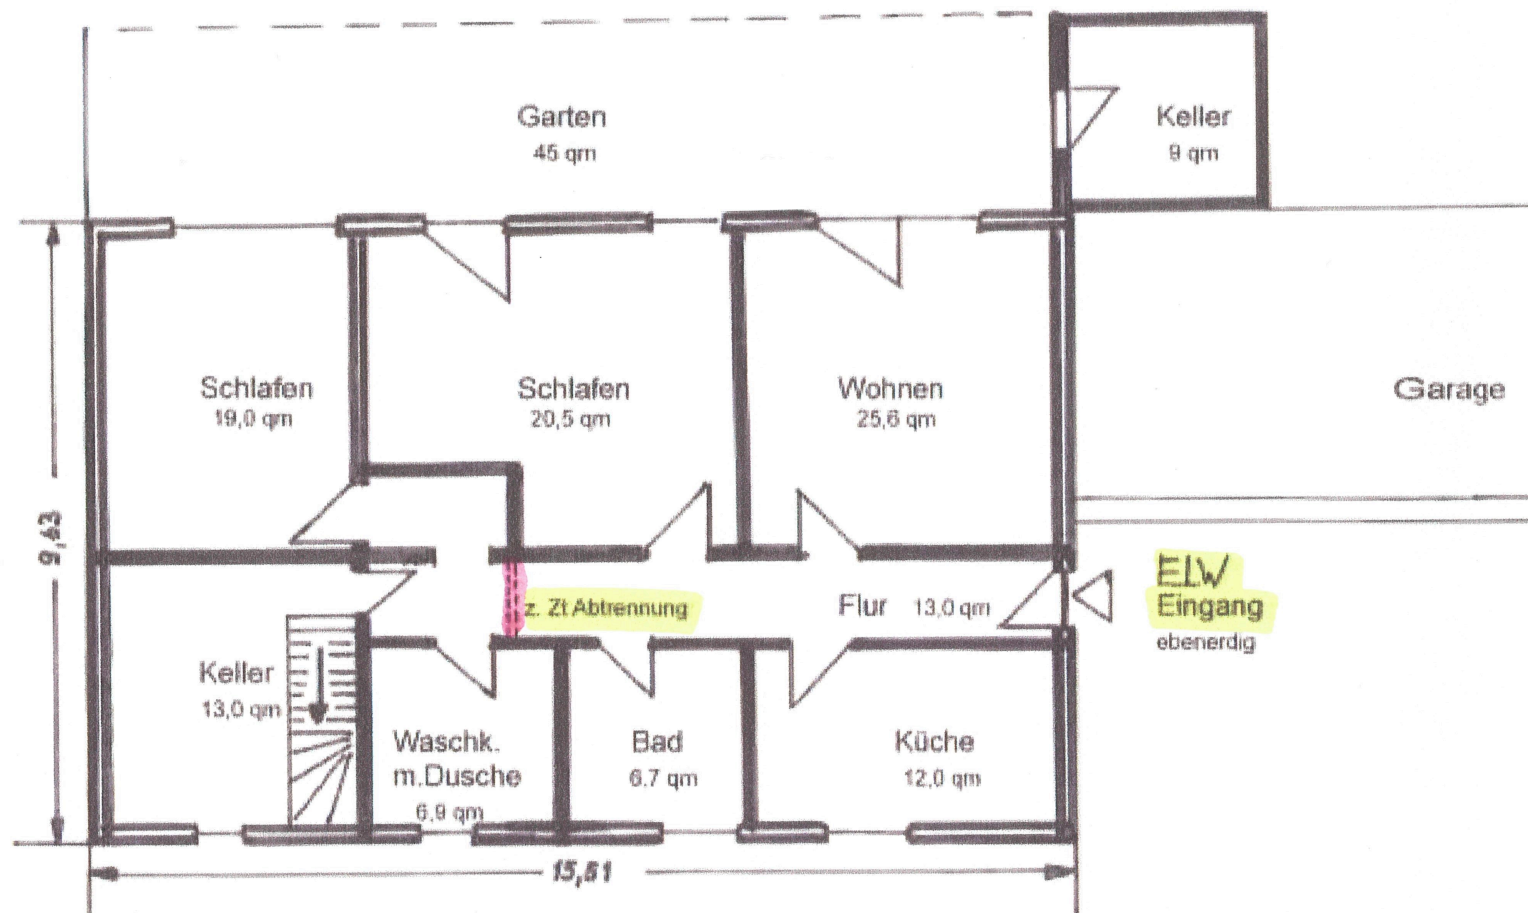

Untergeschossgrundriss

Maßstab ca. 1 : 100