


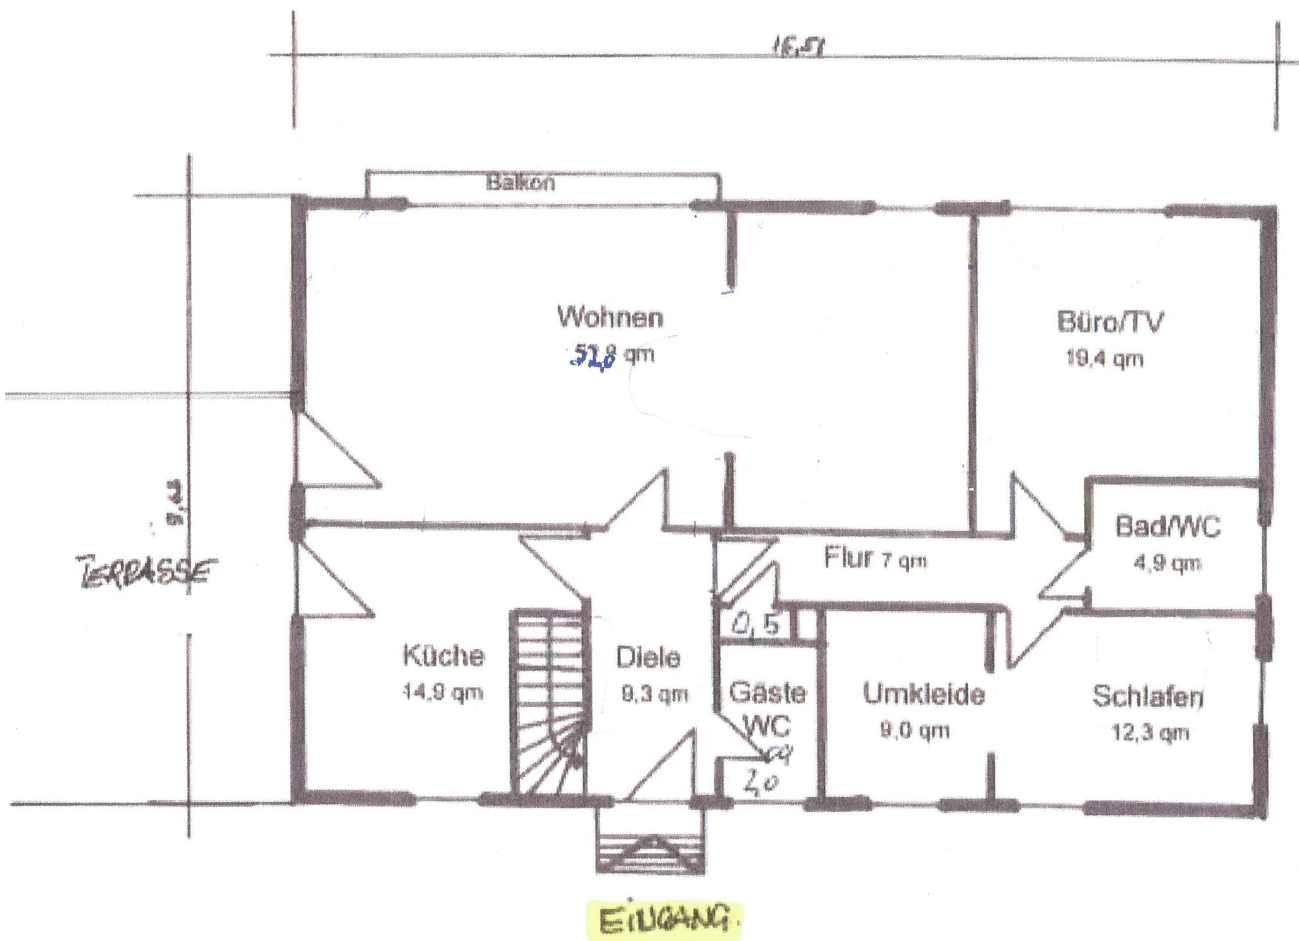

Obergeschossgrundriss

Maßstab: ca. 1:100