


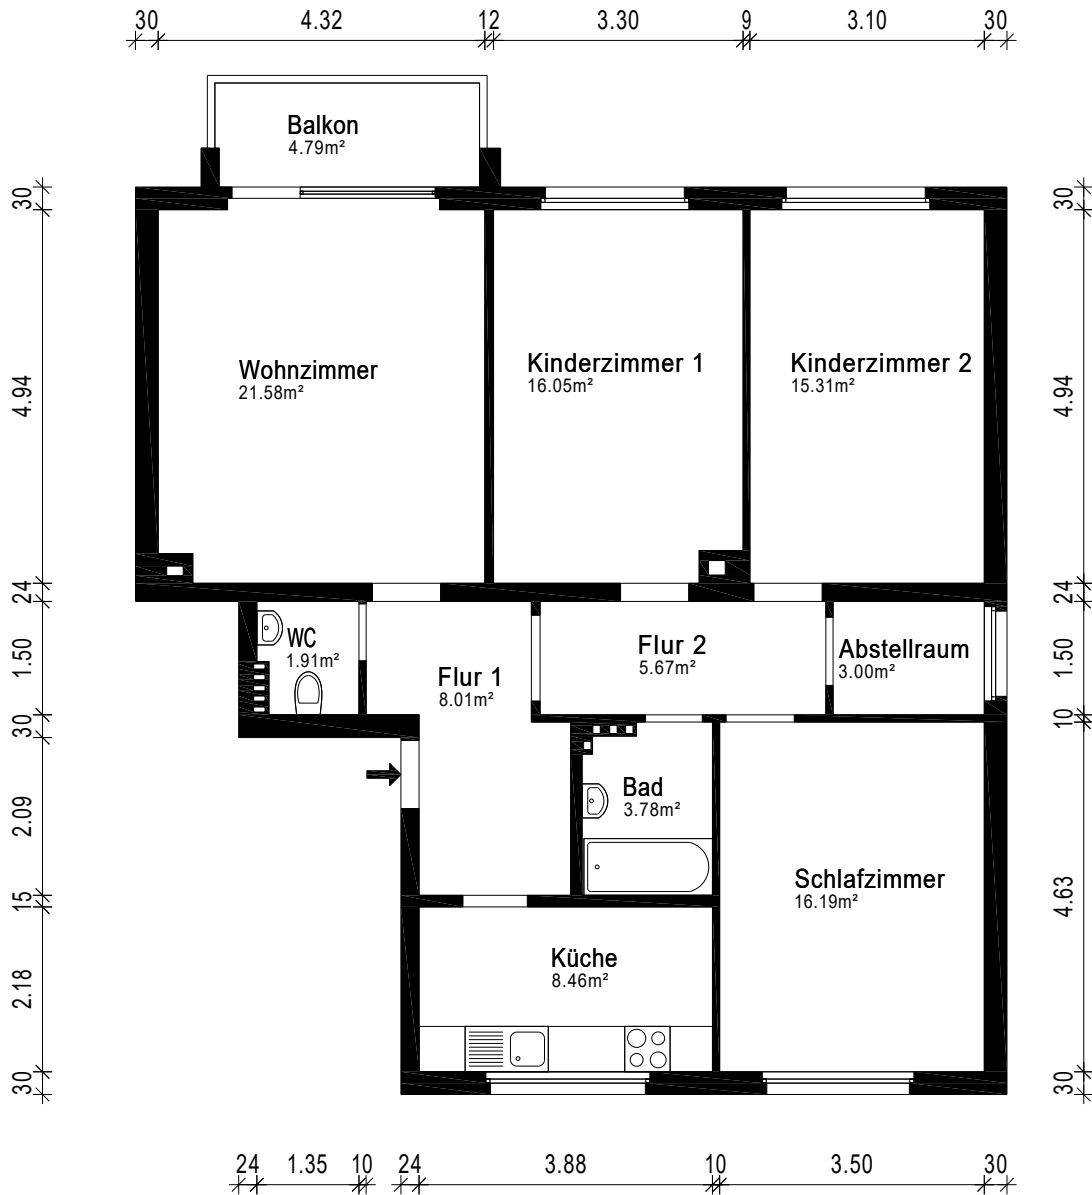

Gebäude		Etagenwohnung		
Ort/Straße				
97422 Schweinfurt, Harald-Hamberg-Str. 48				
Planinhalt		Erdgeschoss rechts		 Aufmaß - CAD-Service - Flächen
Maßstab		Datum		
1:100/A4		05.06.2025		
Objekt-Nr.		Plan-Nr.		
-		1		